


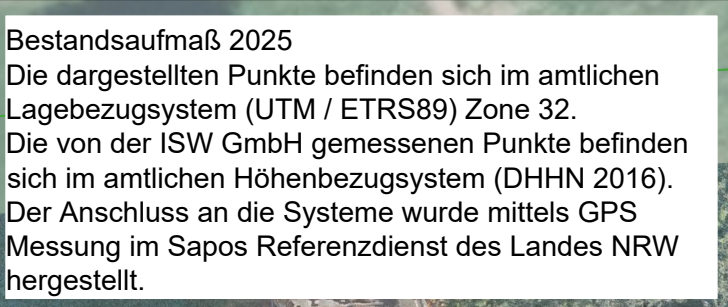

3502M
KD 57,33
KS 54,36
200 B

 
vorh. Mischwasserkanal mit Schacht-Nr.,
Schachtdeckel-, Schachthohle,
DN-, Materialangabe, Rohrlänge, Gefälle
gem. DE Kanalstatistik / **Aufmaß ISW GmbH Nov. 2025**

3502S
KD 57,33
KS 54,36
200 B

vorh. Schmutzwasserkanal mit Schacht-Nr.,
Schachtdeckel-, Schachthohle,
DN-, Materialangabe, Rohrlänge, Gefälle
gem. DE Kanalstatistik / **Aufmaß ISW GmbH Nov. 2025**

3502R
KD 57,33
KS 54,36
200 B

vorh. Mischwasserkanal mit Schacht-Nr.,
Schachtdeckel-, Schachthohle,
DN-, Materialangabe, Rohrlänge, Gefälle
gem. DE Kanalstatistik / **Aufmaß ISW GmbH Nov. 2025**

- | | |
|---|--|
|  | vorh. Stromleitung / Beleuchtung |
|  | vorh. Wasserleitung |
|  | vorh. Gasleitung |
|  | vorh. Telekom-/ Unity Media-Leitung |
|  | Zaun |
|  | Mauer |
|  | Tiefbord |
|  | Rinne einzeilig / zweizeilig |
|  | Bordstein / abgesenkter Bordstein |
|  | Verkehrsschild |
|  | Straßensinkkasten |
|  | Wasserschieber |
|  | Gasschieber |
|  | Leuchtenstandort |
|  | Hydrant unterirdisch |
|  | Baumstandort |
|  | Geländepunkt mit Höhe in m ü. NHN |
|  | Aufmaß ISW Ingenieur Sozietät GmbH 11/2025 |
|  | Schaltkasten |
|  | Schachtdeckel |
|  | Poller |
|  | Eingang |

Luftbild im Bereich Neuplanung aus eigener Überfliegung vom 21.11.2025 mit DJI Drohne M3E.
Auswertung sowie Einpassung in das Lage- / Höhensystem des Planwerkes mittels Metashape von Agisoft.

Ergänzendes Luftbild außerhalb der Neuplanung
TIM-online DOP Bildflug 29.07.2024

Alle Maße und Höhen sind in der Örtlichkeit zu prüfen!

Dieser Plan hat Vorrang vor allen anderen Plänen!

Bei Unstimmigkeiten ist die Baulautung zu unterrichten!

Dieser Plan ist nur in Verbindung mit den Straßenängenschnitten bzw. dem Gradientenplan gültig, sofern diese im Umfang der Ausführungszeichnungen enthalten sind.

Die Angaben zu den Versorgungsleitungen sind nur nachrichtlich. Es gelten nur die Planunterlagen der Versorgungsunternehmen.

Die Baugrunduntersuchung ist zu beachten.



Gemeinde Heiden
Kreis Borken



ISW Ingenieur Sozietät GmbH
Beratende Ingenieure
Röntgenstraße 27 | 46325 Borken
02861 809990
info@isw-ingenieure.de
www.isw-ingenieure.de

Projekt	Aufwertung und Umstrukturierung Vorplatz / Außenbereich Ludgerus Forum											
Plan	Bestands- und Höhenplan										Maßstab 1 : 250	
Projektnummer	Zeichnungsnummer								Index	Datum	Bearbeitung	
HEI-086/25	0	5	1	1	1	2	0	1	0	0	12.03.2026	Th / Pl
Index	Art der Änderung										Anlage 1	Blatt 1
Planverfasser/-in:												
Borken, den												