


Barbaraschule 21080-217-10  
Turnhalle Barbaraschule 21080-957-10  
DGH Dickenberg 46020-462-10

Bestandsplan	gezeichnet
	geändert
	Datum Nov. 2007
	Blatt Nr. 001
Maßstab	

Komplex	Barbaraschule
Objekt	Heitkampweg 16 49479 Ibbenbüren

Plan	Kellergeschoss
------	----------------

i.A. der Planverfasser	i.V. der Bauherr
---------------------------	---------------------

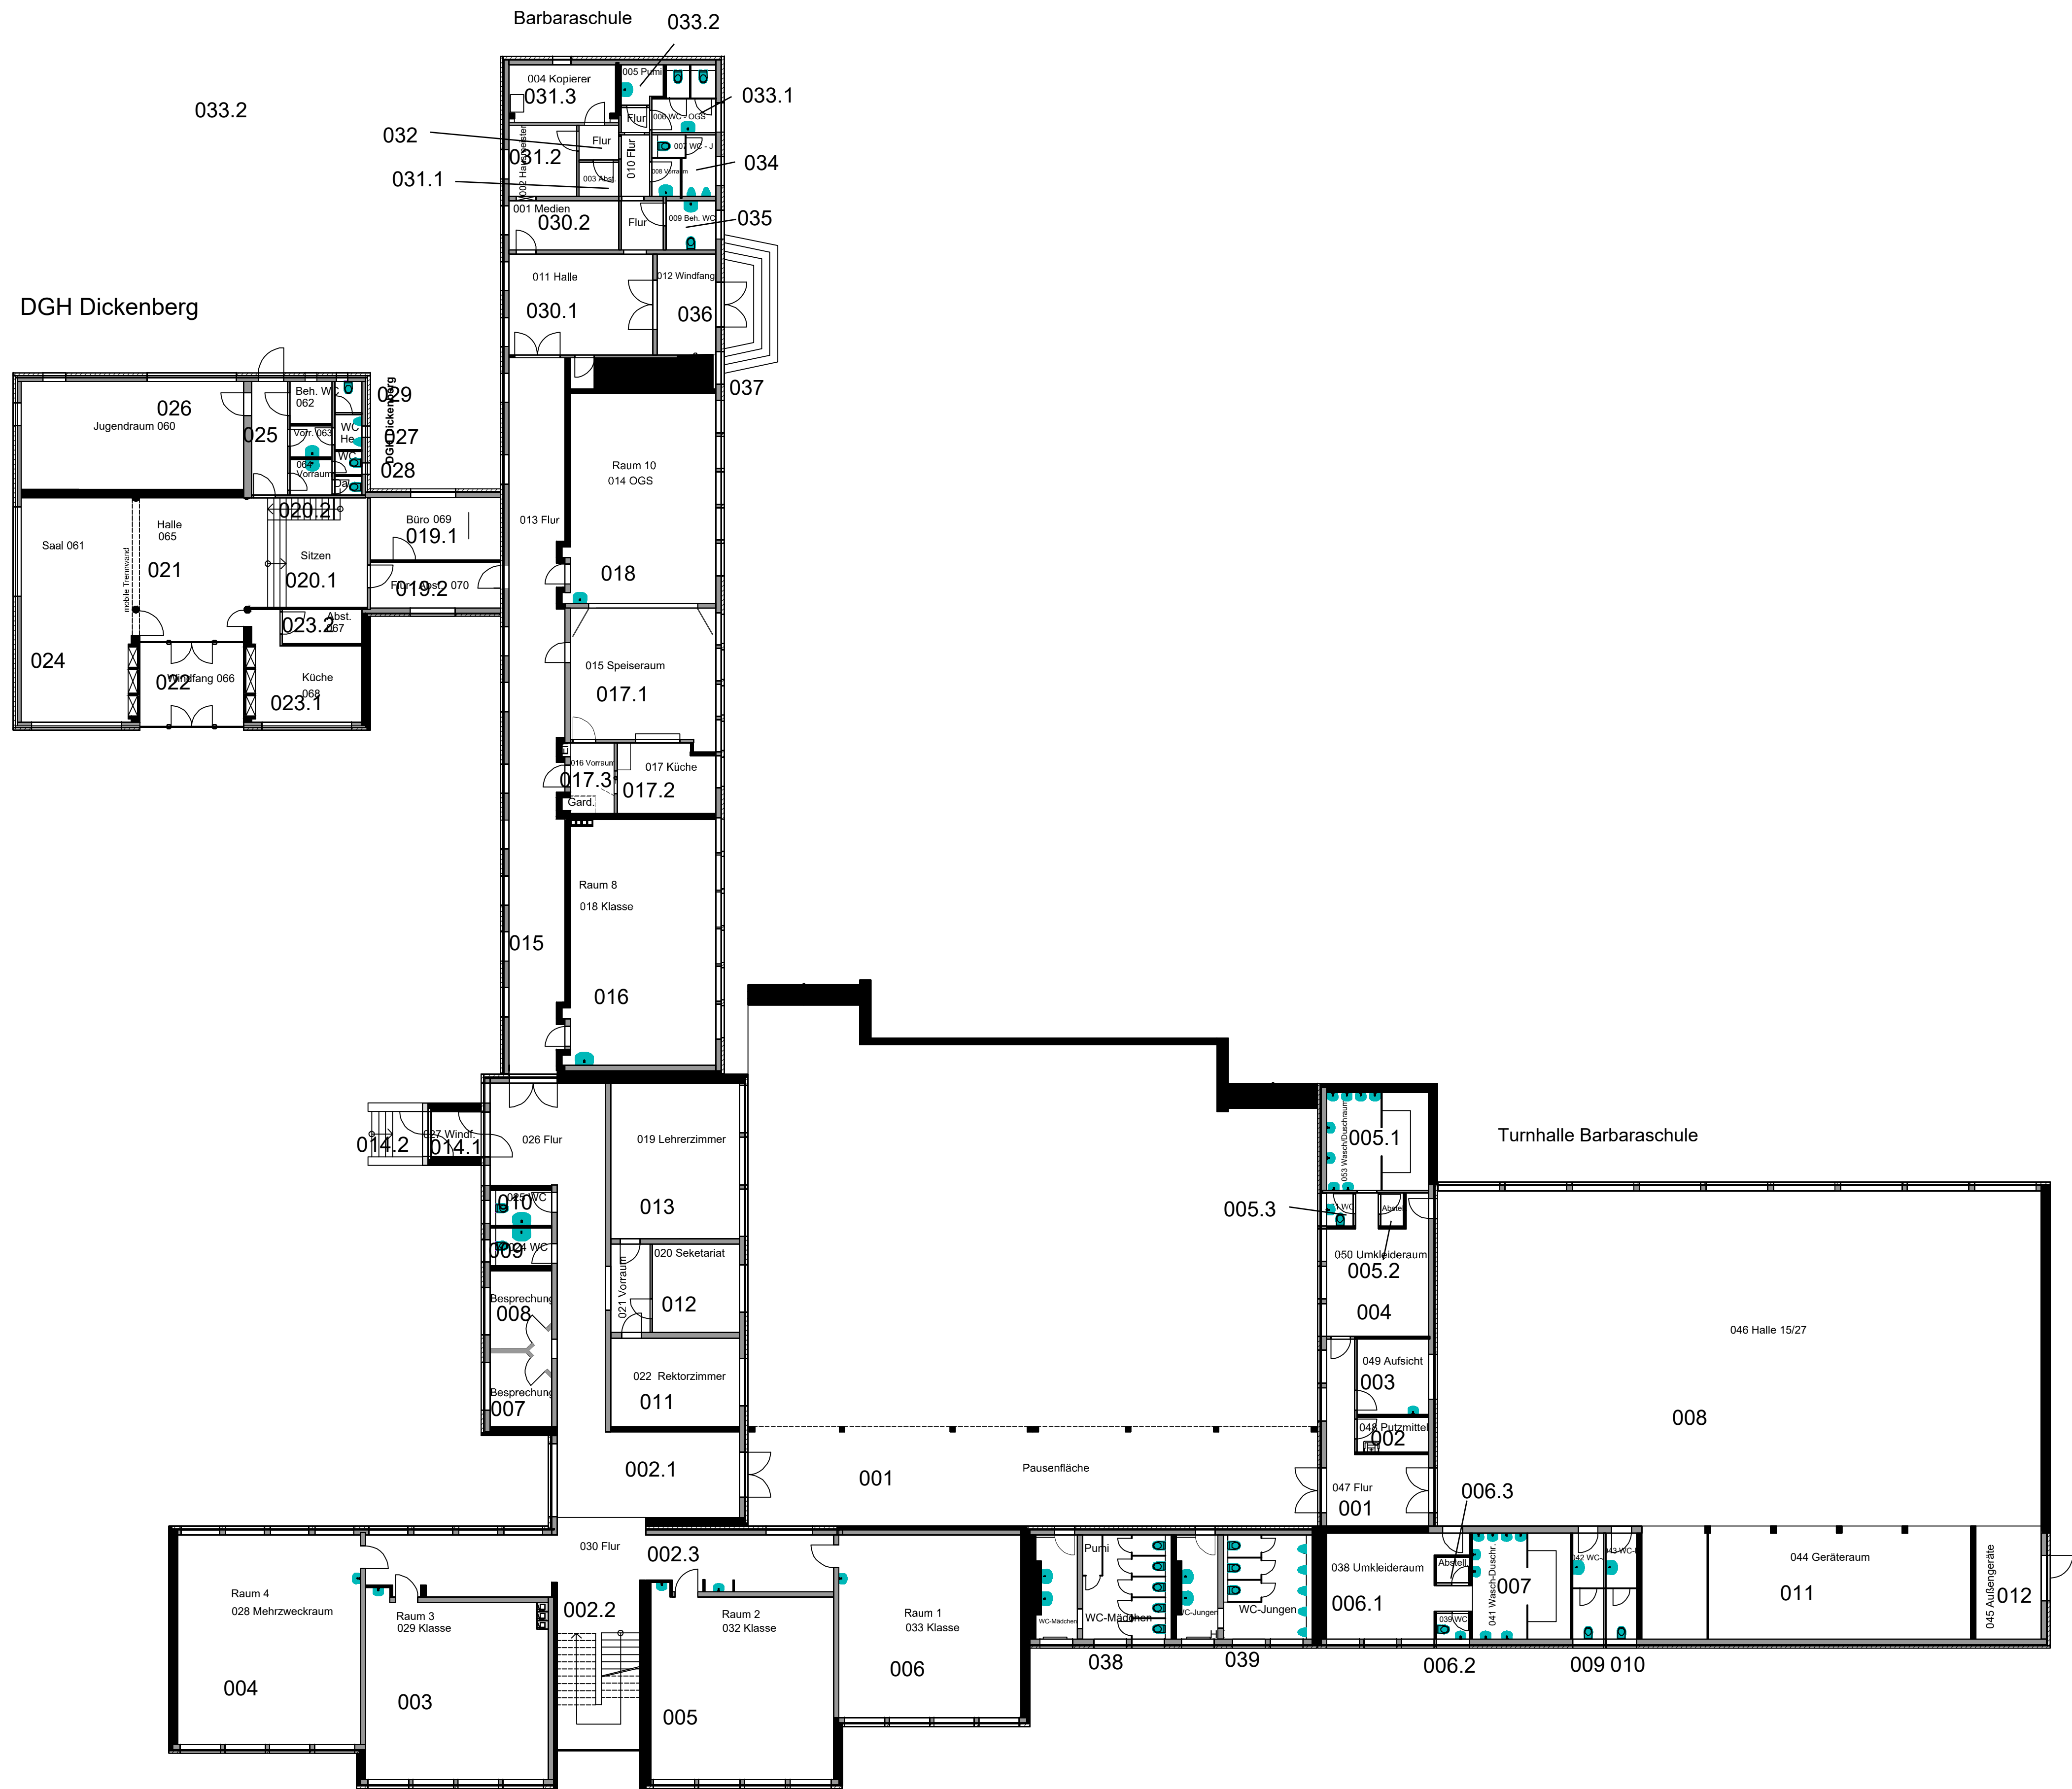

DGH Dickenberg

Barbaraschule 033.2

033.2

032

031.1

031.3

031.2

030.2

030.1

030.2

030.1

033.1

034

035

036

037


Turnhalle Barbaraschule

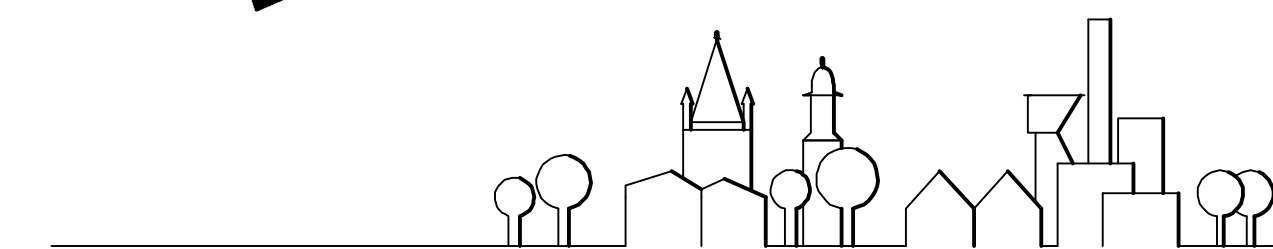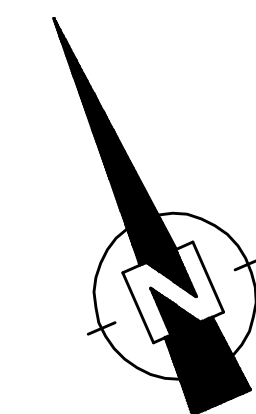



**ibb** Stadt Ibbenbüren  
Der Bürgermeister  
Fachdienst Facility-Management  
Roncallistraße 3 - 5  
49477 Ibbenbüren

Bestandsplan	gezeichnet
	geändert
	Datum Nov. 2007
	Blatt Nr. 002
Maßstab	

Komplex Barbaraschule  
Objekt Heitkampweg 16  
49479 Ibbenbüren

Plan Erdgeschoss

i.A. der Planverfasser  
i.V. der Bauherr  
H/B = 594.0 / 841.0 (0.50m<sup>2</sup>)  
Allplan 2006

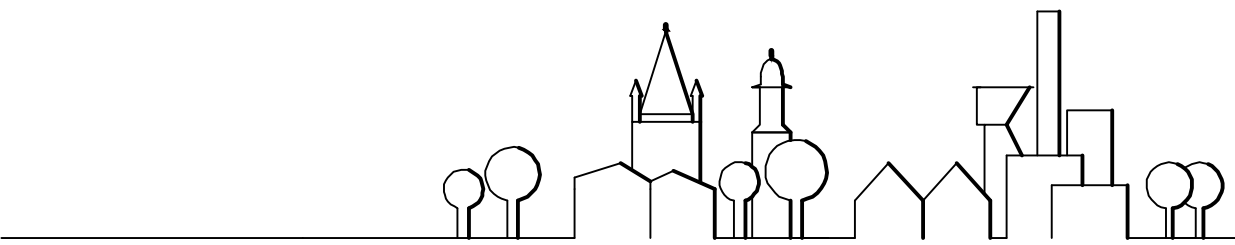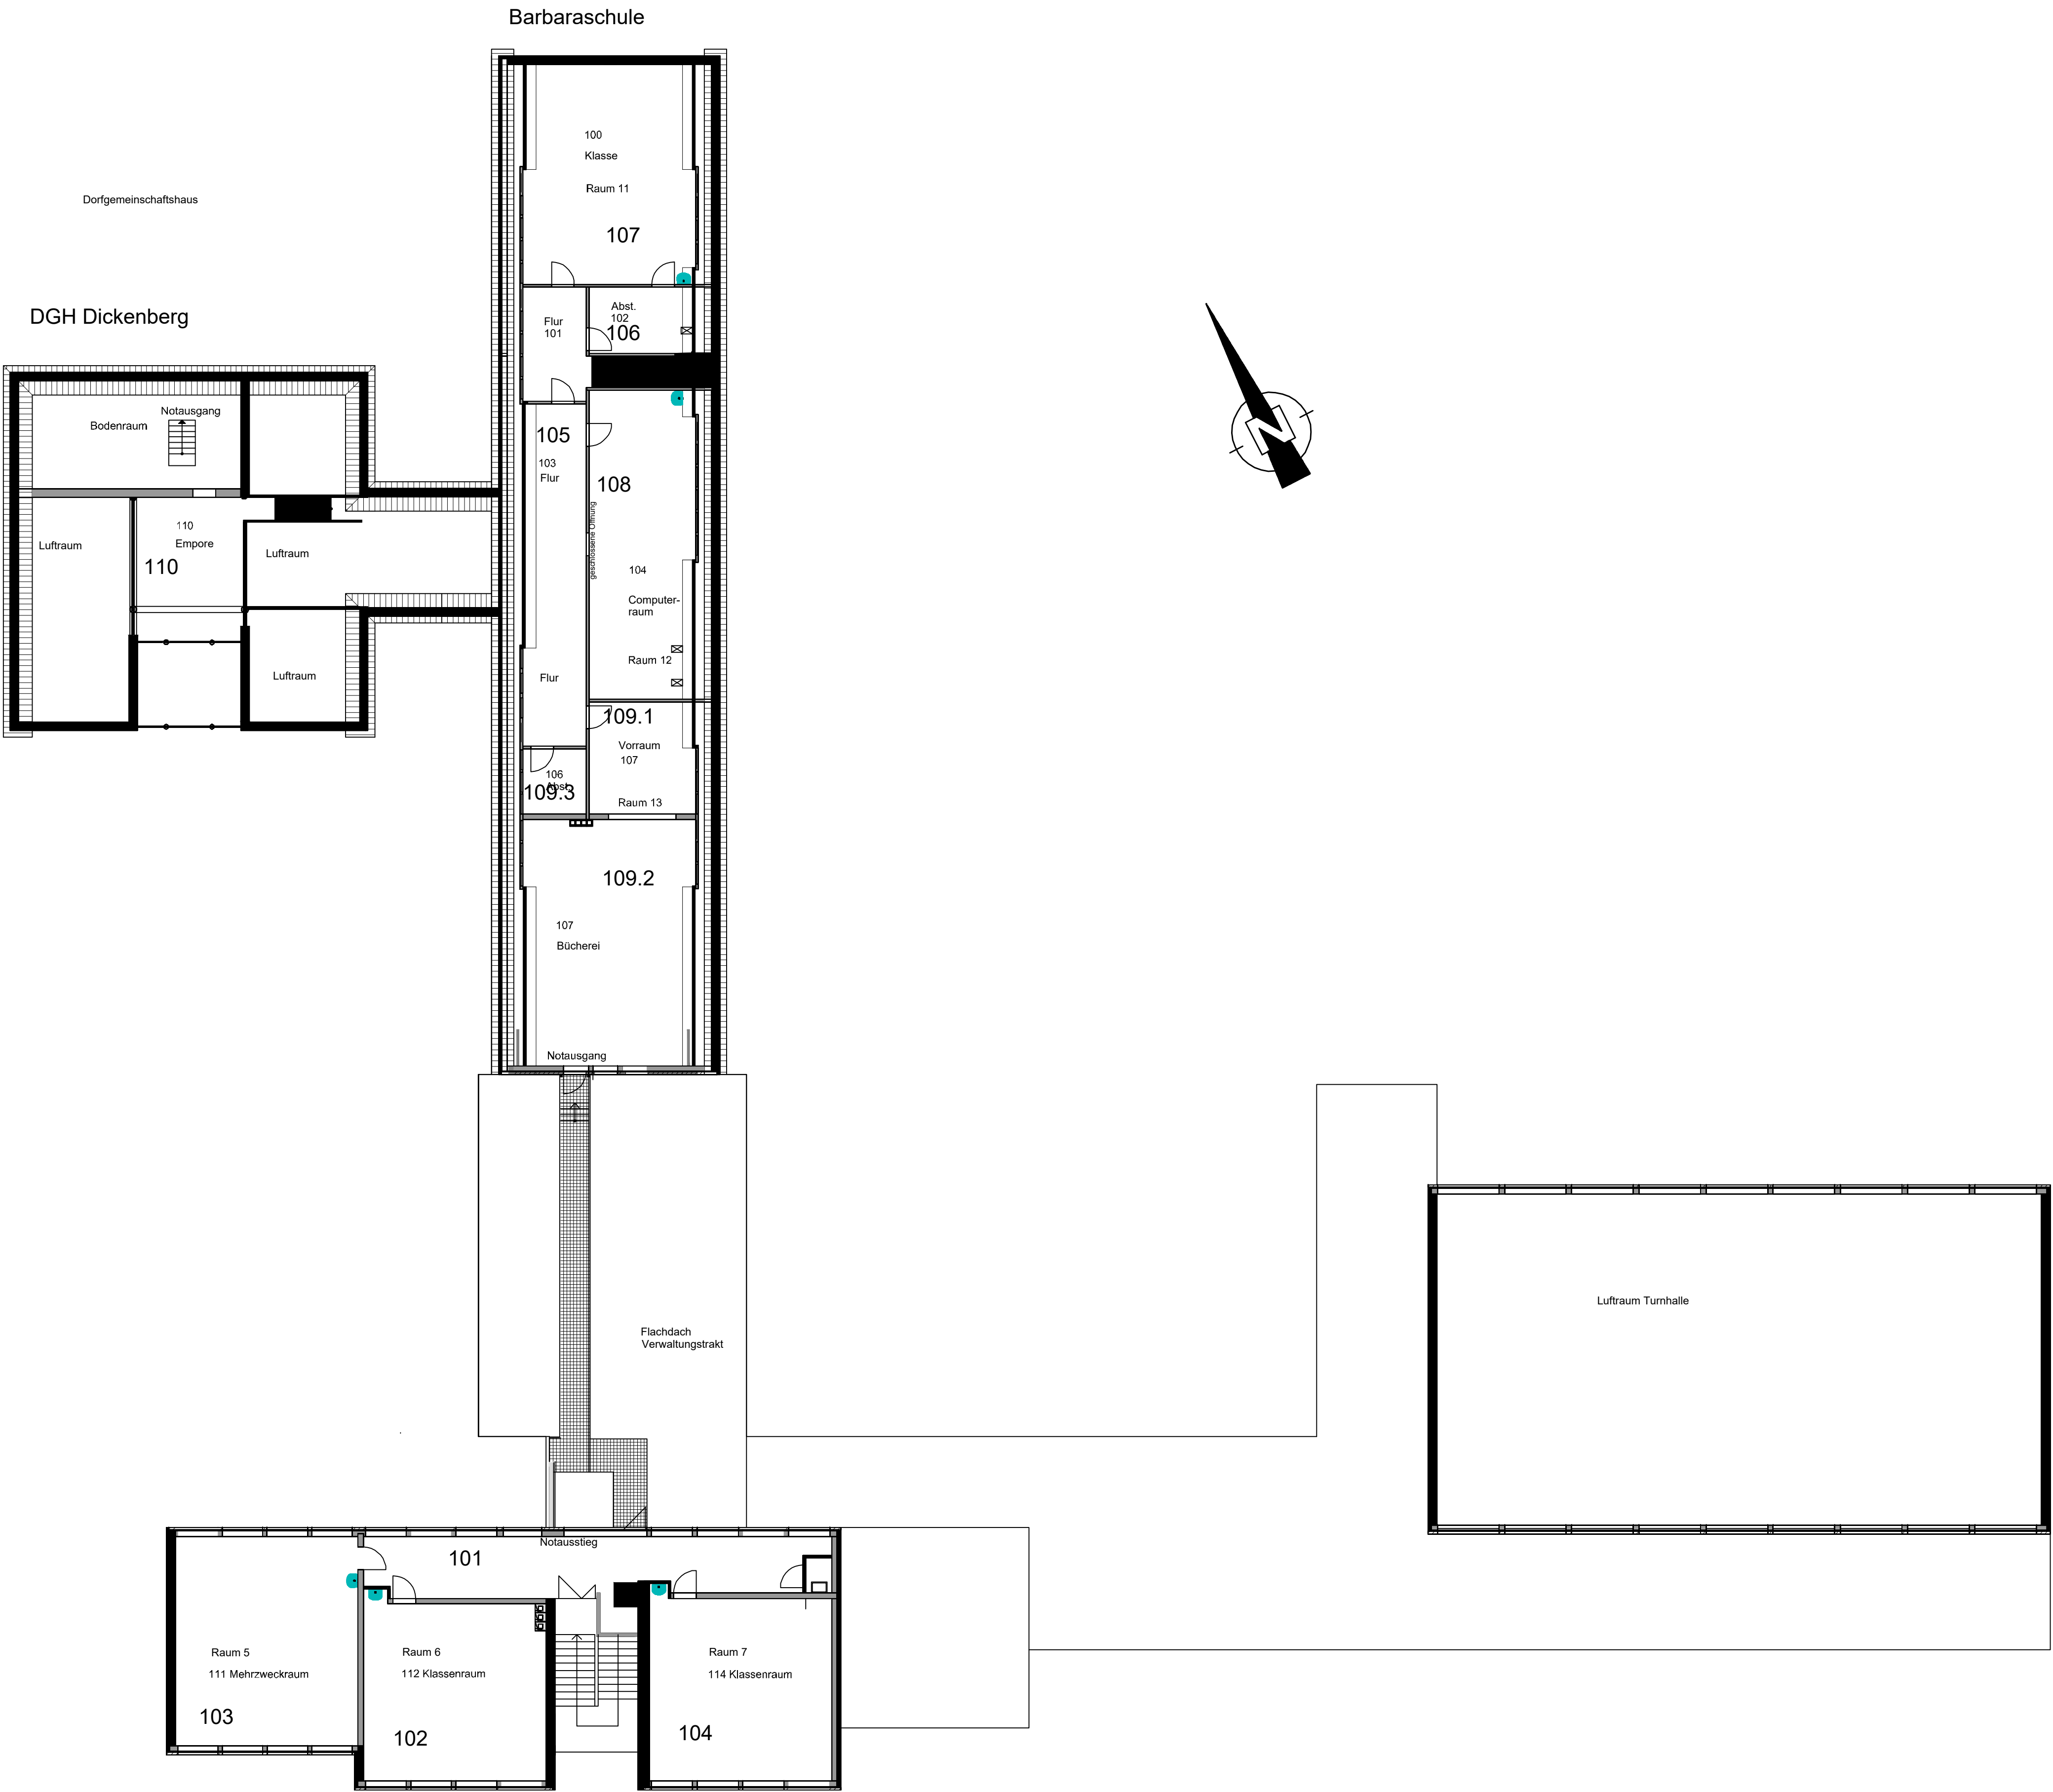

**ibb** Stadt Ibbenbüren  
Der Bürgermeister

Fachdienst Facility Management  
Roncallistr. 3-5  
49477 Ibbenbüren

Bestandsplan	gezeichnet
	geändert
	Datum Nov. 2007
	Blatt Nr. 003
	Maßstab

Komplex	Barbaraschule
Objekt	Heitkampweg 16 49479 Ibbenbüren

Plan	Dachgeschoss
------	--------------

i.A. der Planverfasser	i.V. der Bauherr
---------------------------	---------------------