

ibb Stadt Ibbenbüren
Der Bürgermeister



Fachdienst
Facility - Management
Roncallistr. 3-5
49477 Ibbenbüren

Bestandsplan	gezeichnet	
	geändert	März 2022
	Datum	25.03.2022
	Blatt Nr.	
		Maßstab 1:200

Objekt	Mauritiusschule Fröbelplatz 3 49477 Ibbenbüren
--------	------------------------------------------------------

Plan	Kellergeschoss
------	----------------

i.A. _____ der Planverfasser	i.V. _____ der Bauherr
---------------------------------	---------------------------

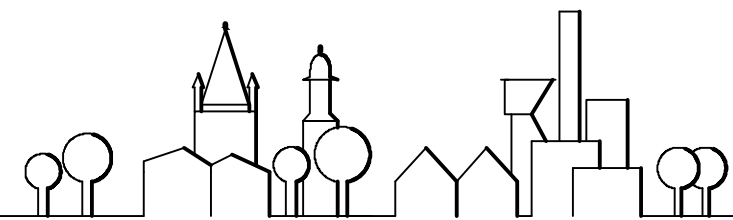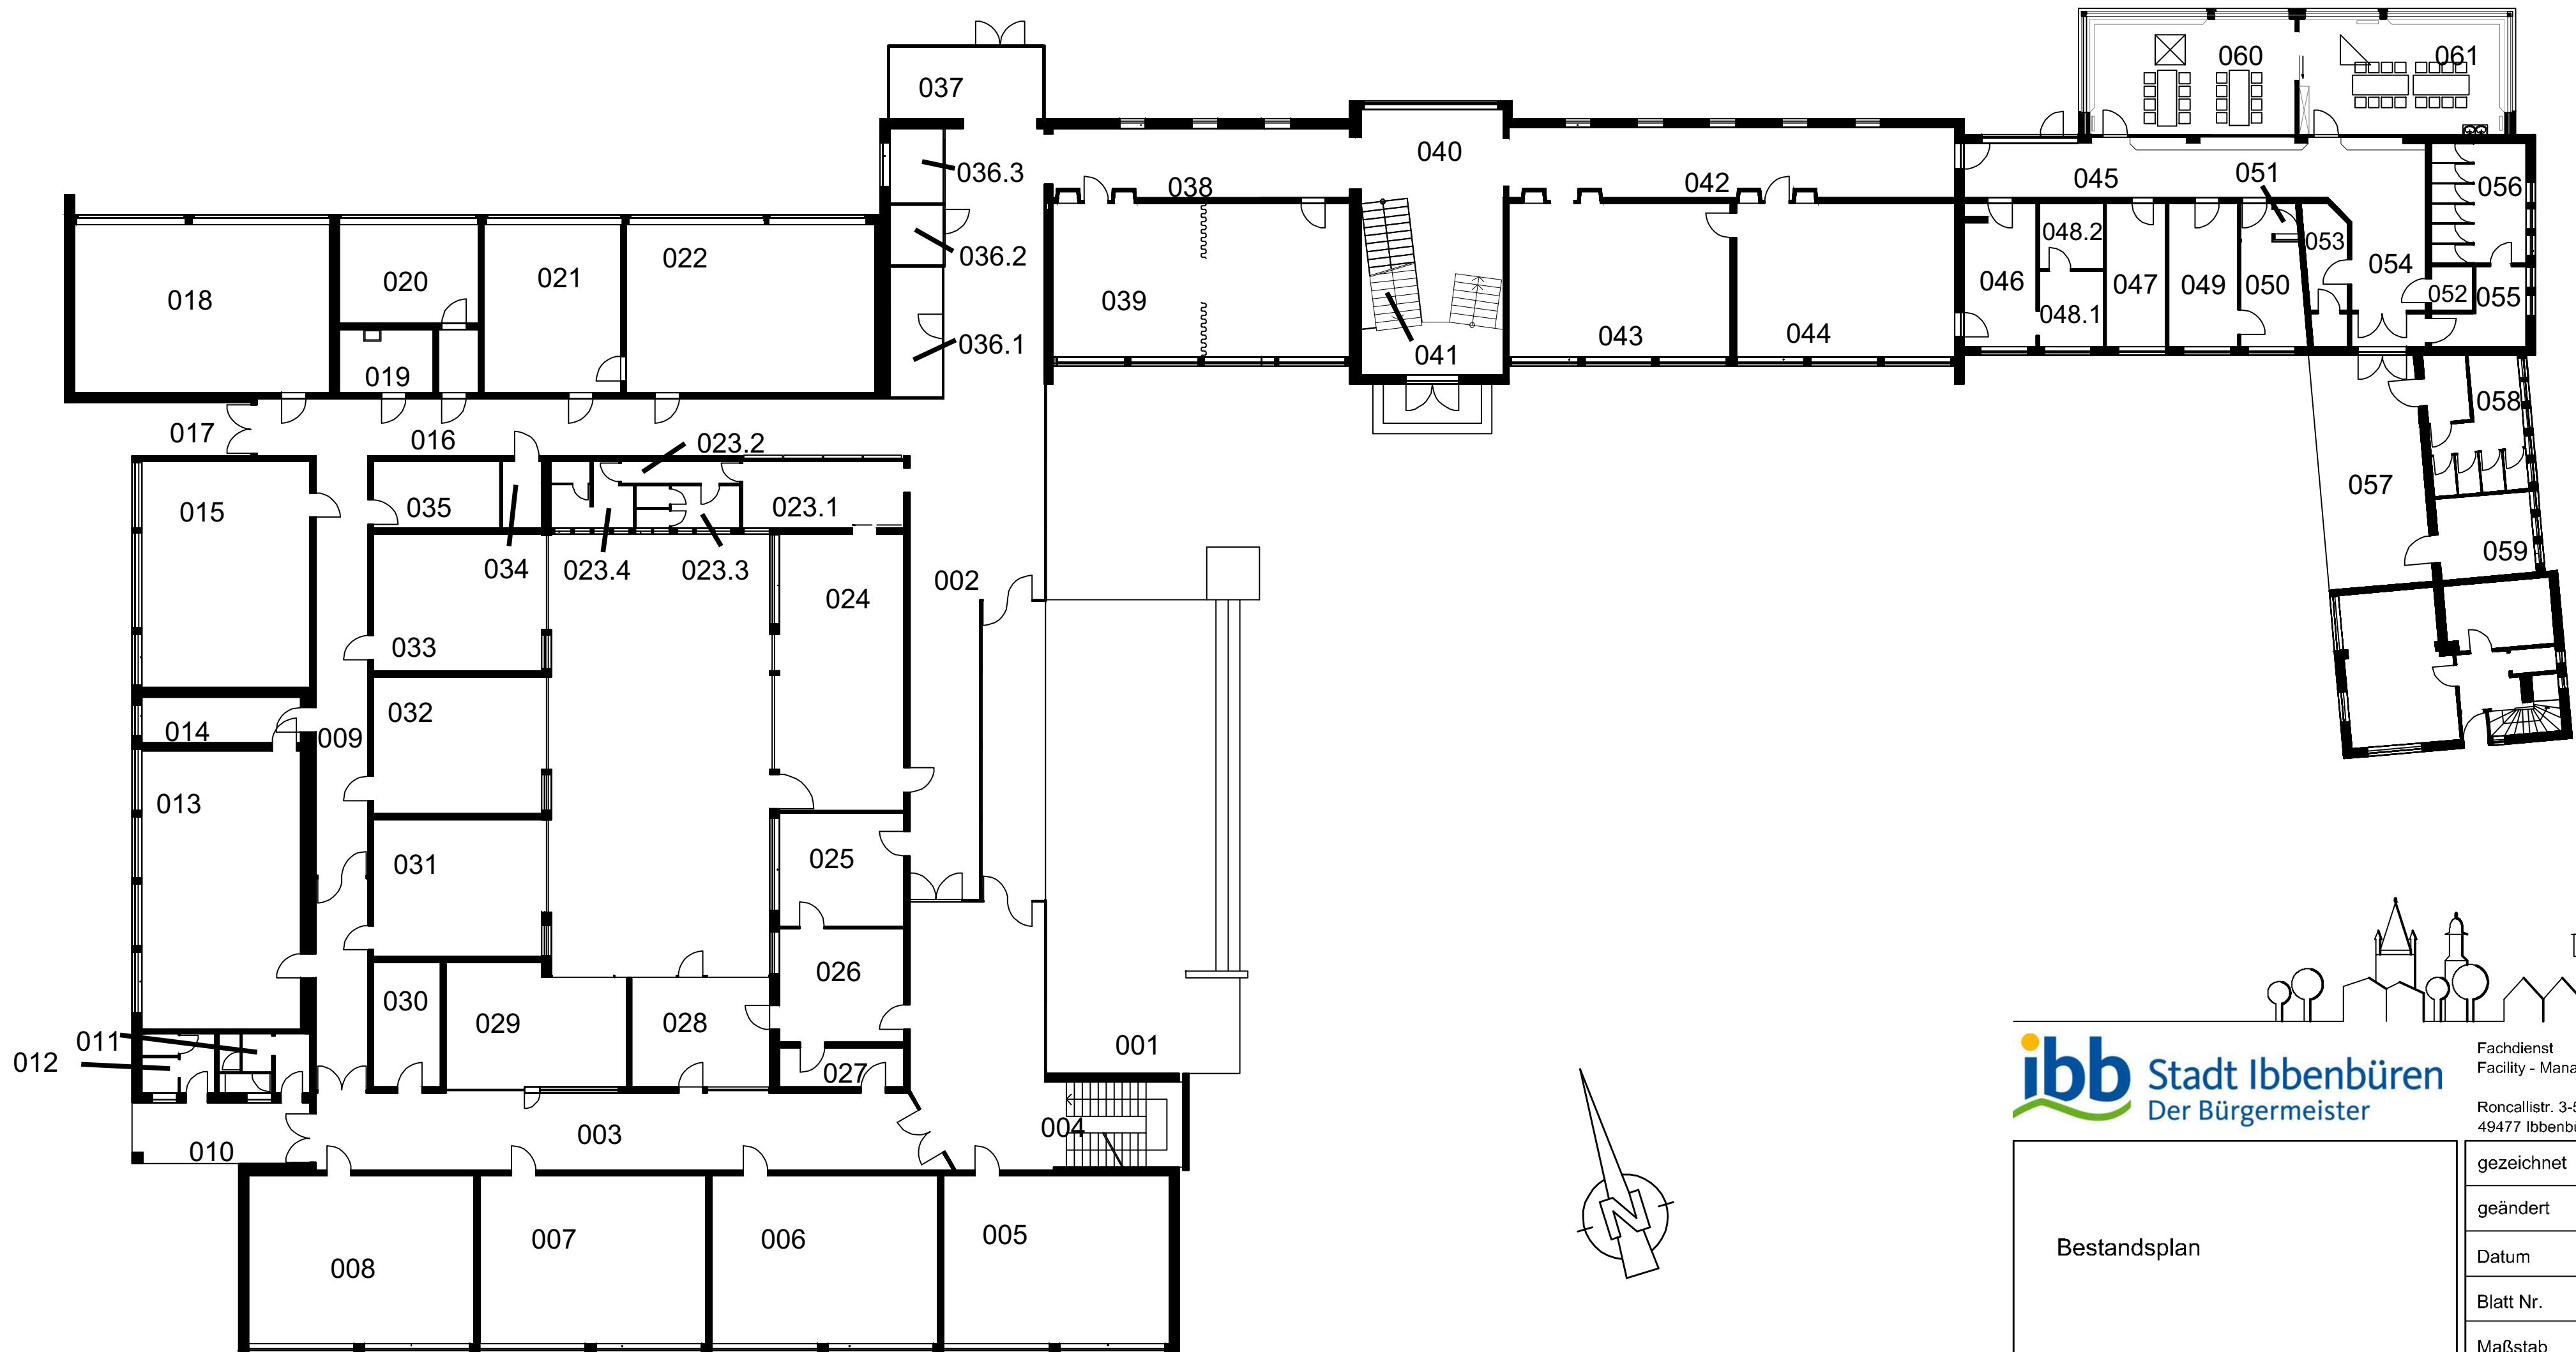

Bestandsplan	Fachdienst Facility - Management	
	Roncallistr. 3-5 49477 Ibbenbüren	
	gezeichnet	
	geändert	05.09.2024
	Datum	12.07.2024
Blatt Nr.		
Maßstab 1:50		

Objekt Mauritiusschule
Fröbelplatz 3
49477 Ibbenbüren

Plan Erdgeschoss

i.A. _____ i.V. _____
der Planverfasser der Bauherr






ibb Stadt Ibbenbüren
Der Bürgermeister

Fachdienst
Facility - Management

Roncallistr. 3-5
49477 Ibbenbüren

Bestandsplan	gezeichnet	
	geändert	01.07.2024
	Datum	25.03.2022
	Blatt Nr.	
	Maßstab	1:200
Objekt		
Mauritiusschule Fröbelplatz 3 49477 Ibbenbüren		
Plan		
1. Obergeschoss		
i.A. _____ der Planverfasser		
i.V. _____ der Bauherr		

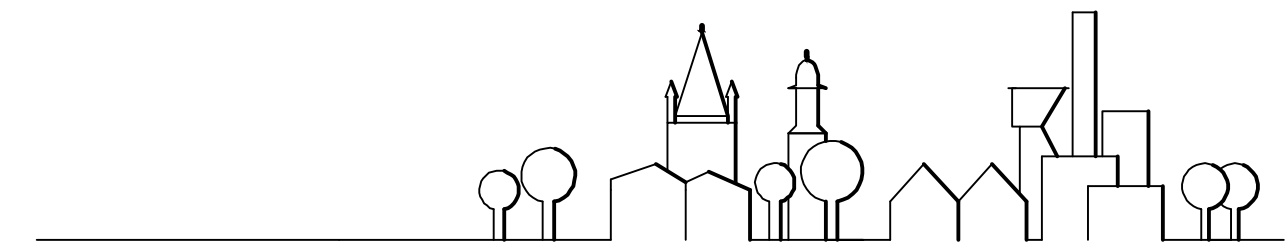

ibb Stadt Ibbenbüren
Der Bürgermeister

Fachdienst
Facility Management

Roncallistr. 3-5
49477 Ibbenbüren




Bestandsplan	gezeichnet	
	geändert	September 2024
	Datum	25.03.2022
	Blatt Nr.	
	Maßstab	1:200

Objekt	Mauritiusschule Fröbelplatz 3 49477 Ibbenbüren
--------	------------------------------------------------------

Plan	2. Obergeschoss
------	-----------------

i.A. der Planverfasser	i.V. der Bauherr
---------------------------	---------------------

Turn- und Gymnastikhalle Mauritiusschule 21030-951-10

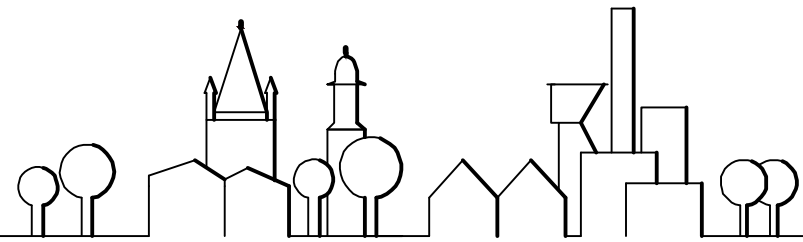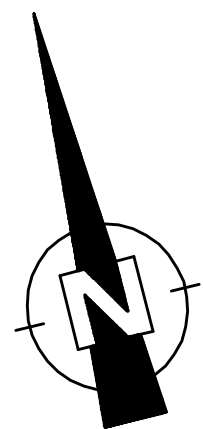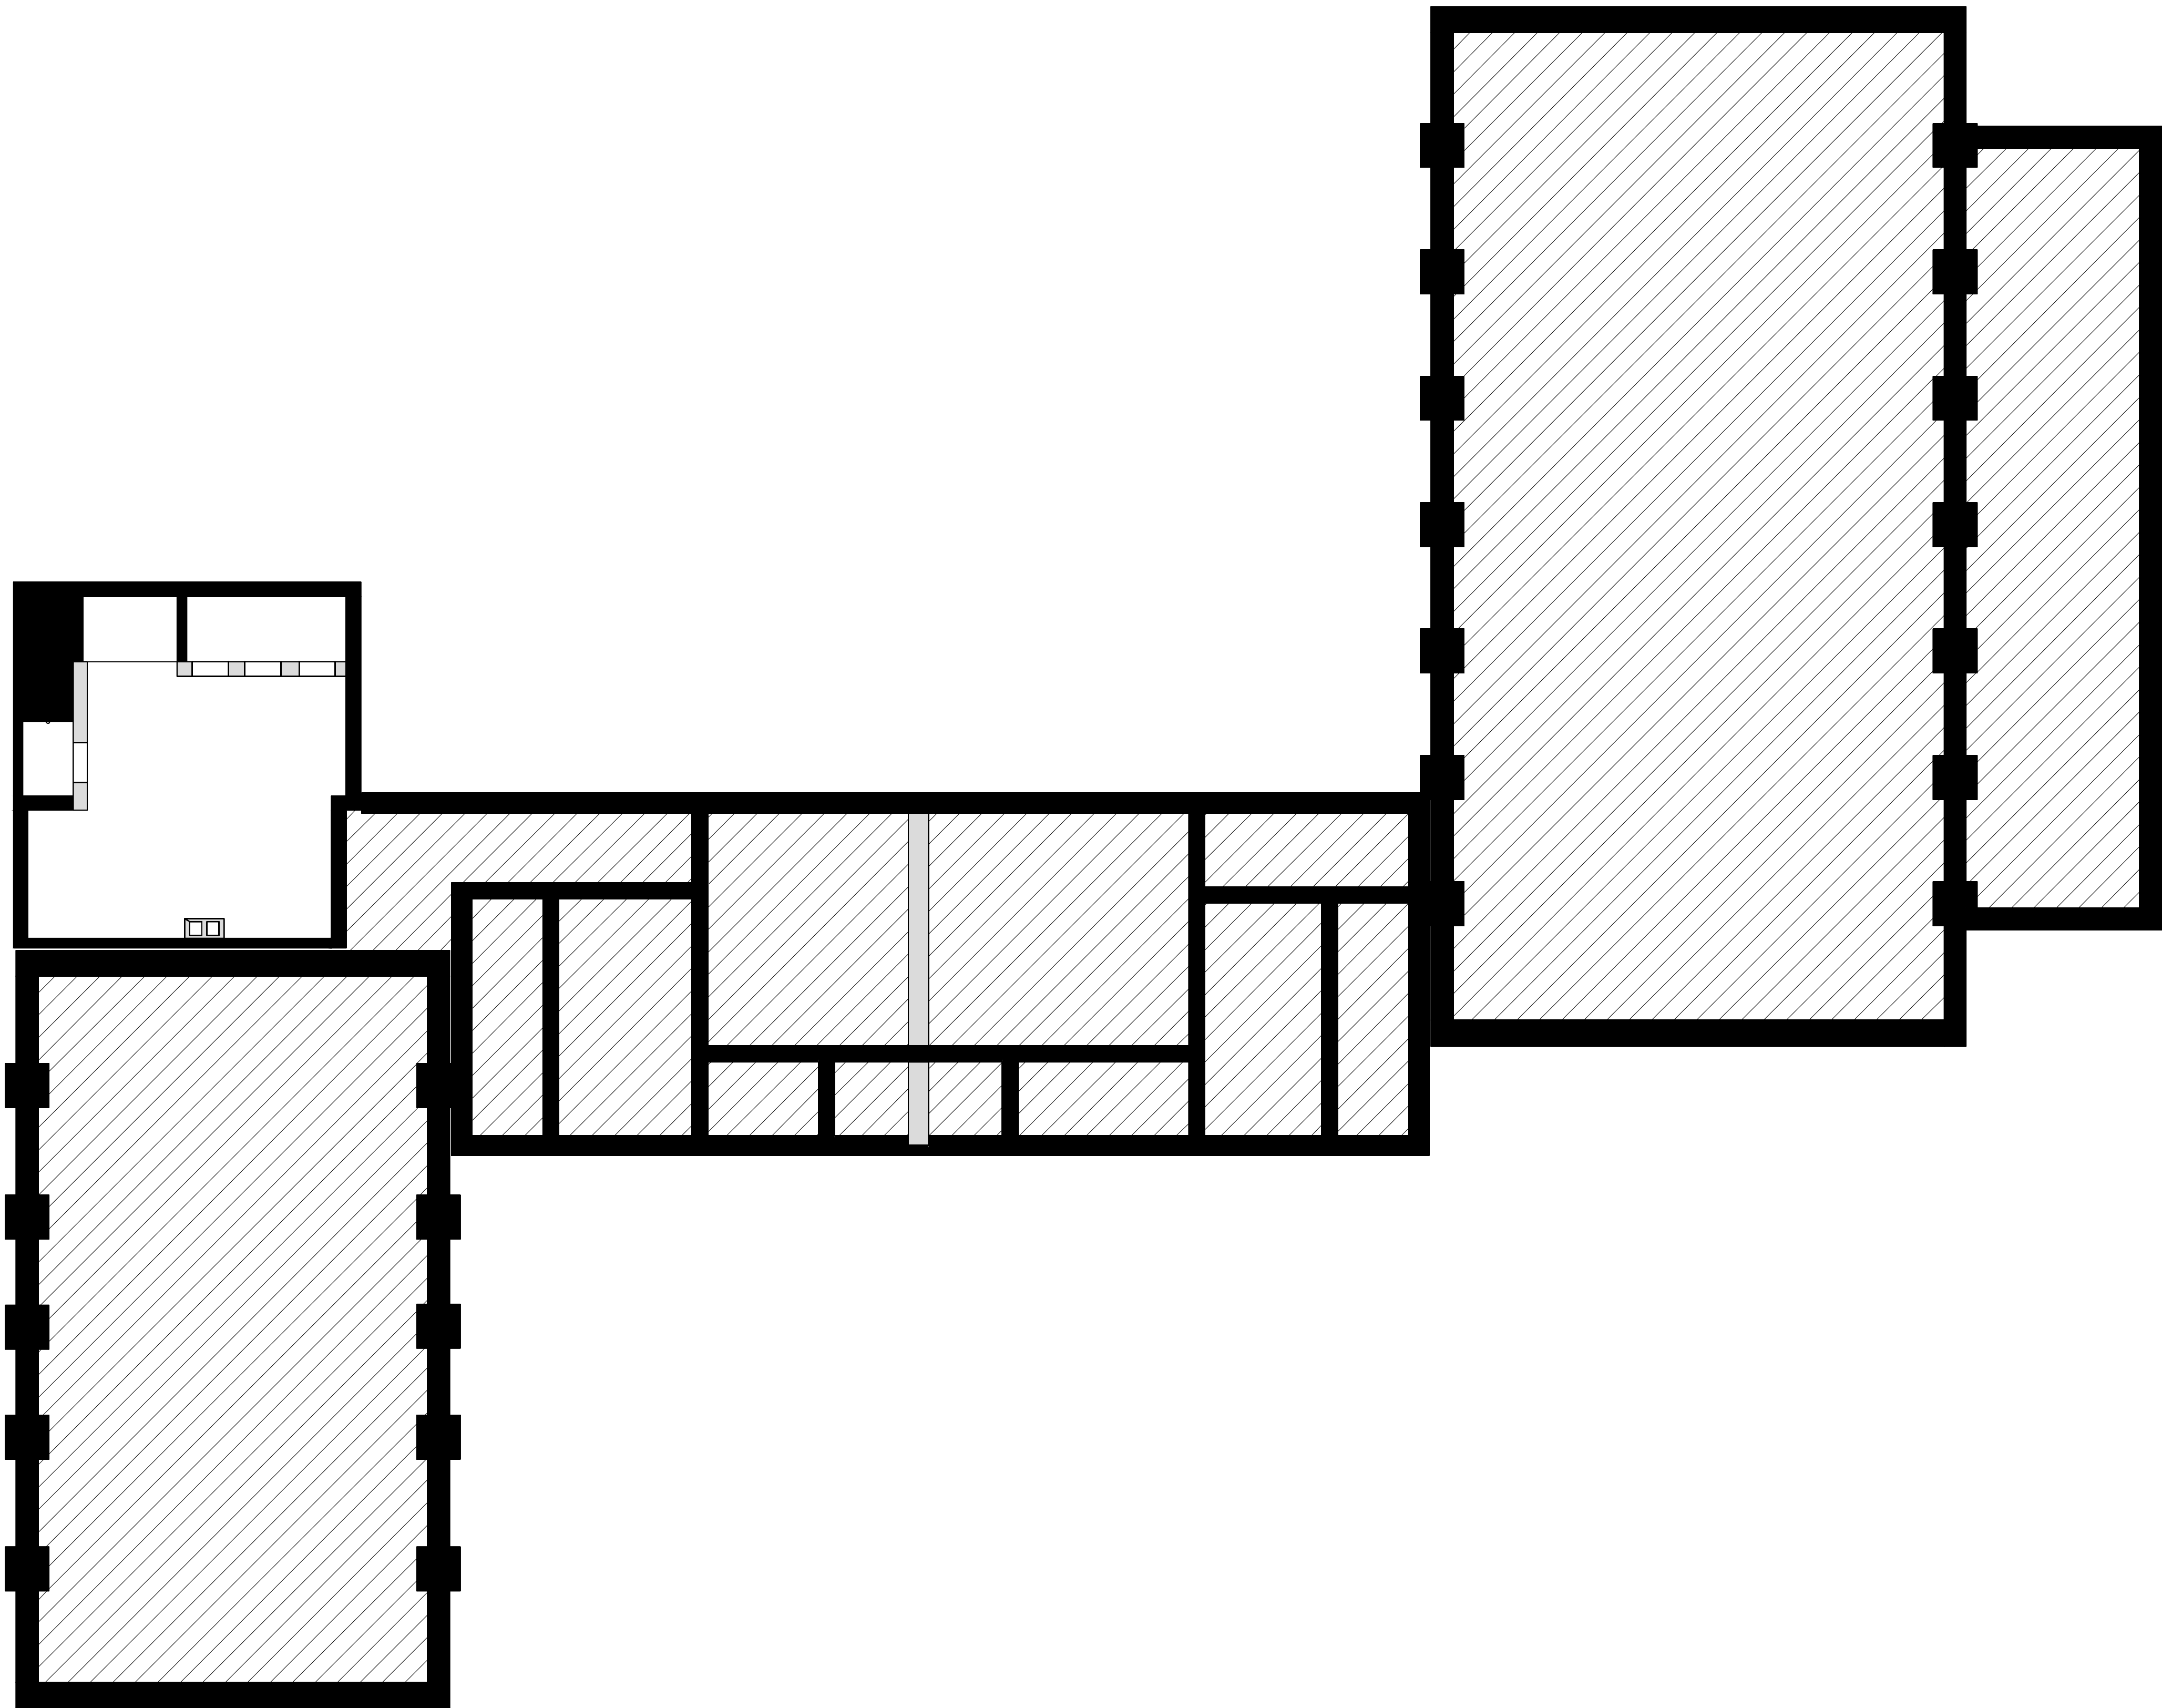

ibb Stadt Ibbenbüren
Der Bürgermeister

Fachdienst Facility-Management


Roncallistraße 3 - 5
49477 Ibbenbüren

Bestandsplan	gezeichnet
	geändert September 2024
	Datum Nov. 2017
	Blatt Nr.
	Maßstab 1: 100

Objekt Turn- und Gymnastikhalle
Mauritiusschule
Diesterwegstraße 5
49477 Ibbenbüren

Plan Kellergeschoss

i.A. der Planverfasser i.V. der Bauherr

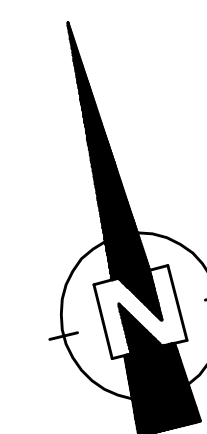




Fachdienst Facility-Management
Roncallistraße 3 - 5
49477 Ibbenbüren

Objekt	Turn- und Gymnastikhalle Sportplatz Mauritiusschule Rückplatz X Diesterwegstraße 5 49477 Ibbenbüren
--------	---

i.A. _____
der Planverfasser

i.V. _____
der Bauherr

Max und Moritz Kindergarten 46410-464-10

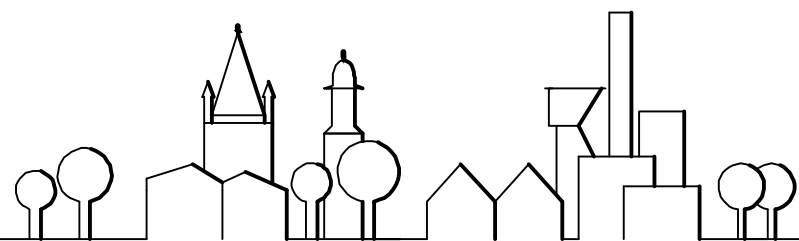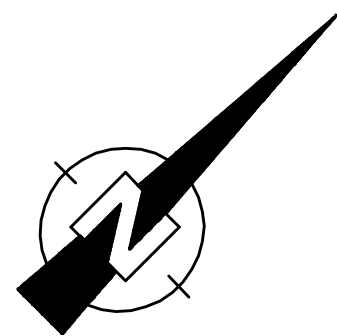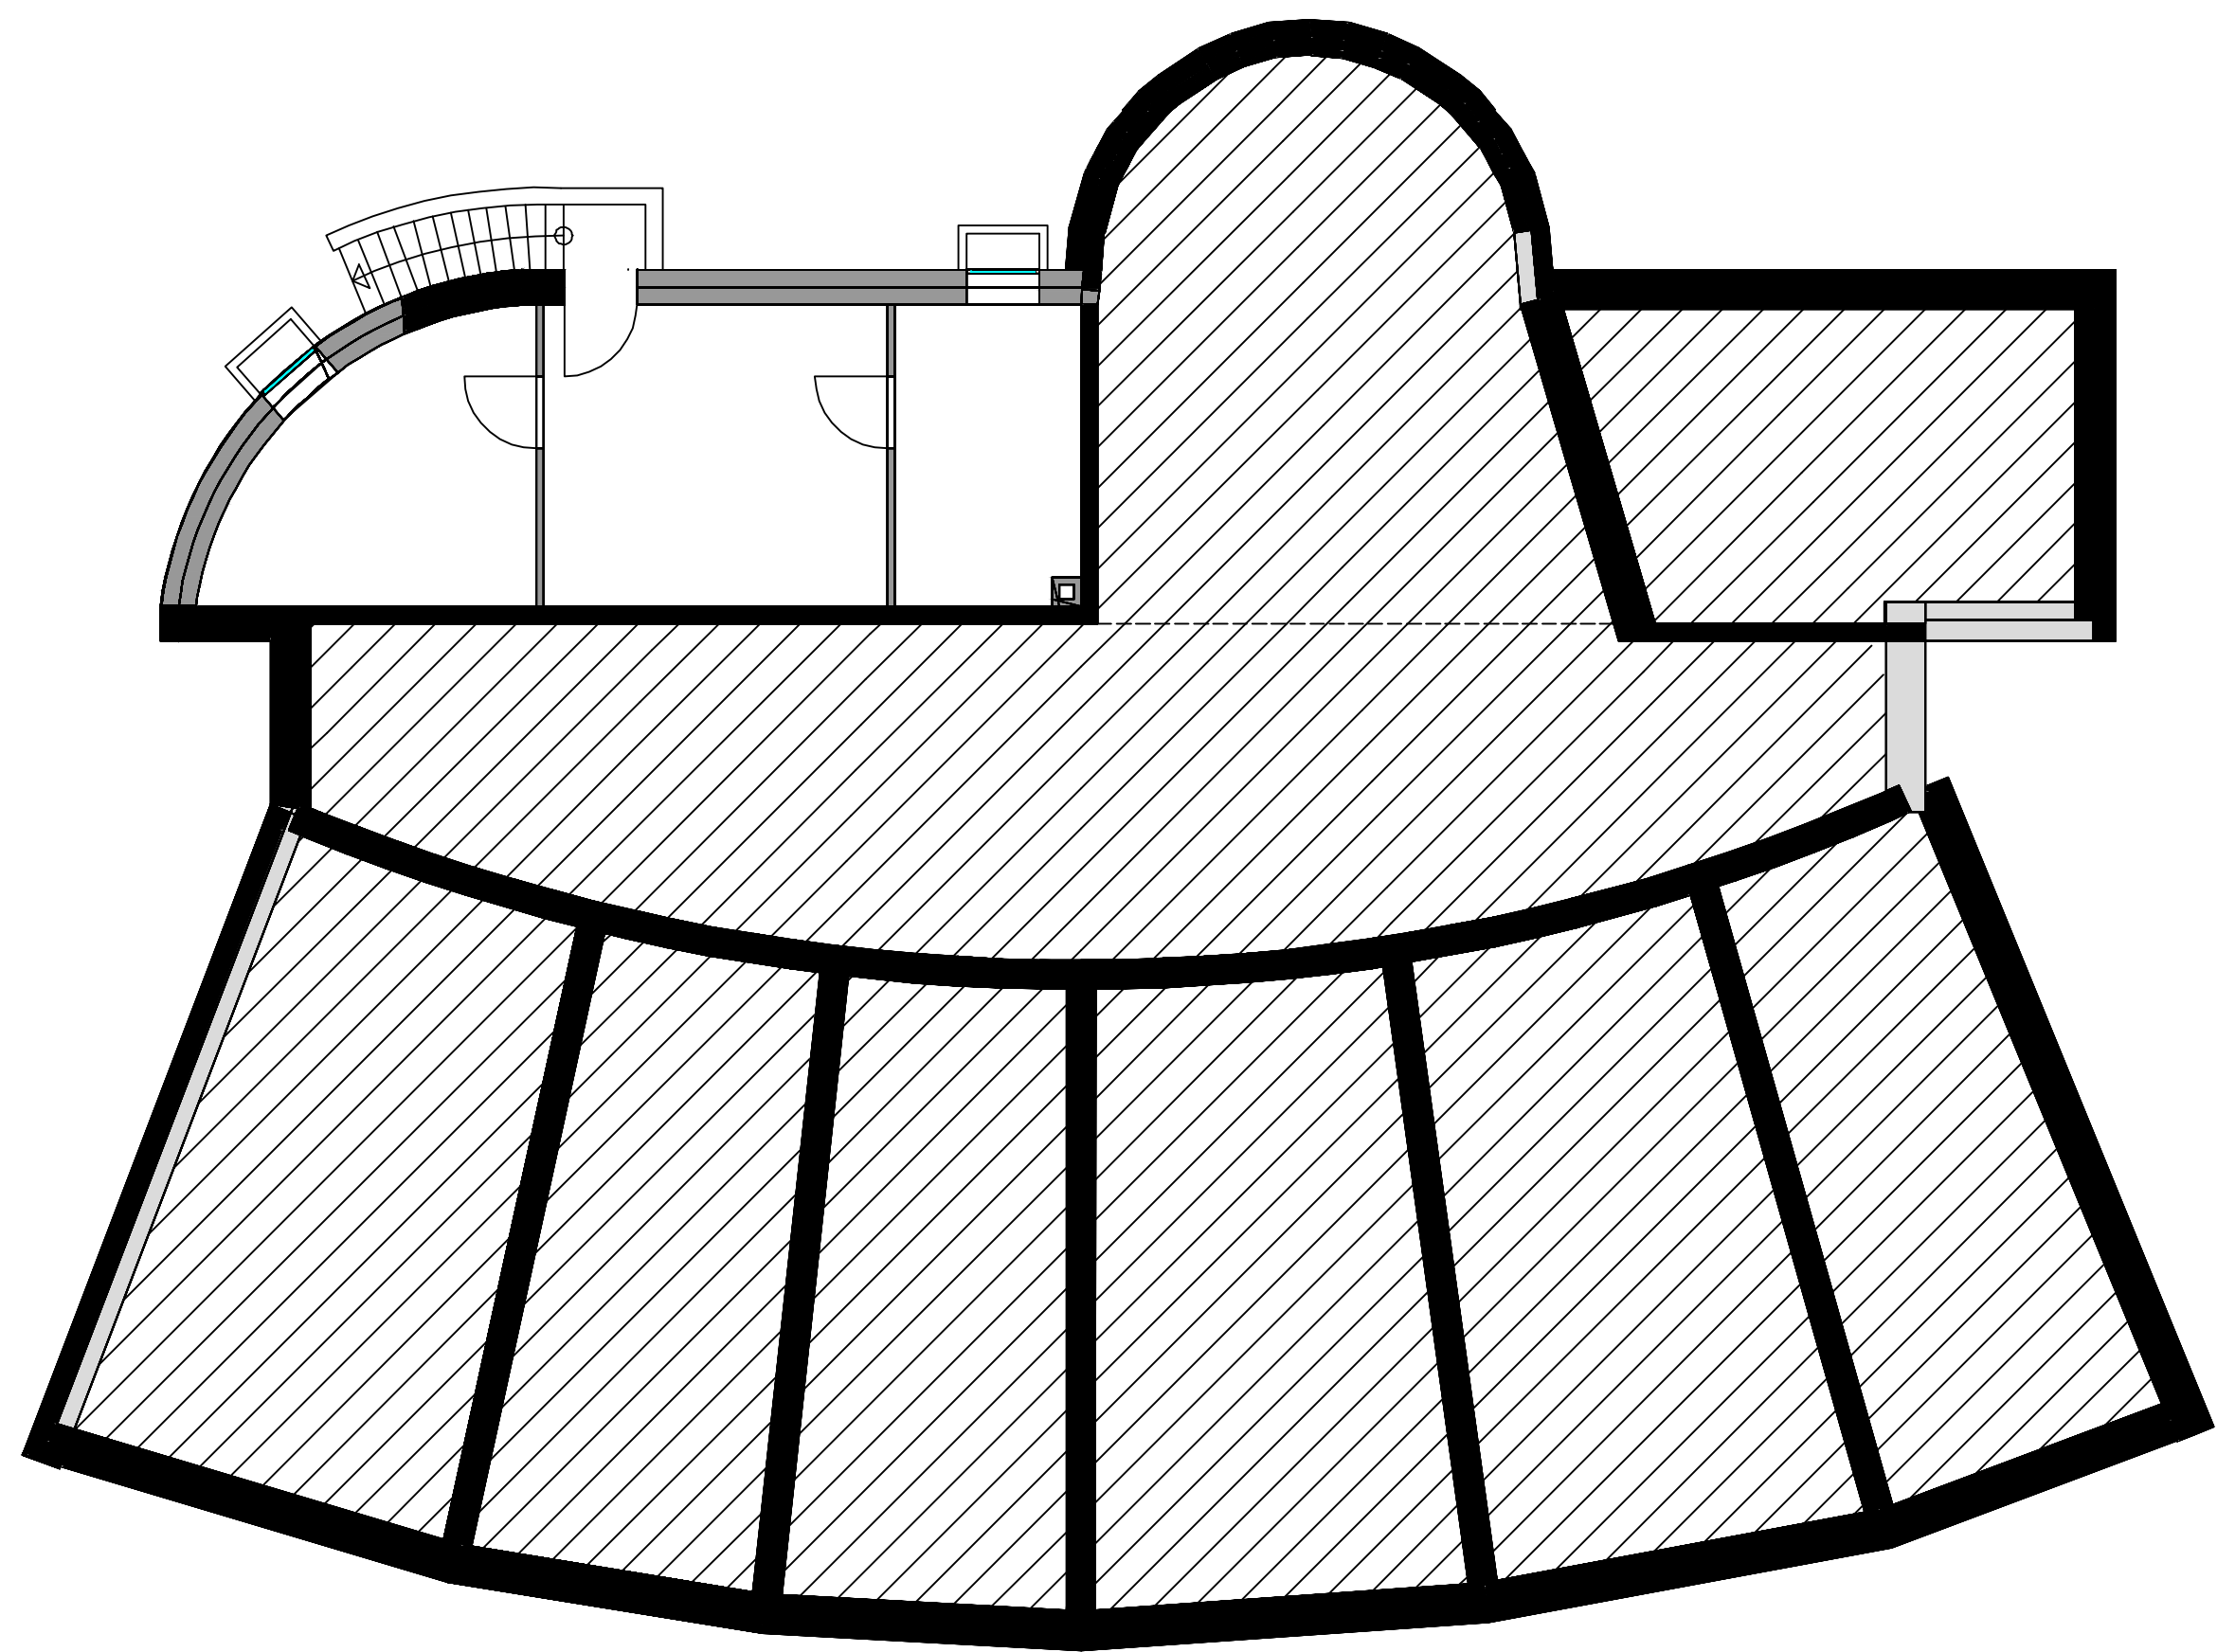

ibb Stadt Ibbenbüren
Der Bürgermeister

Fachdienst Facility-Management


Roncallistraße 3 - 5
49477 Ibbenbüren

Bestandsplan	gezeichnet
	geändert
	Datum April 2010
	Blatt Nr. 001
	Maßstab



Objekt	Kindergarten Max und Moritz Niedersachsenring 14 49477 Ibbenbüren
--------	-------------------------------------------------------------------------

Plan	Kellergeschoss
------	----------------

i.A. der Planverfasser	i.V. der Bauherr
---------------------------	---------------------

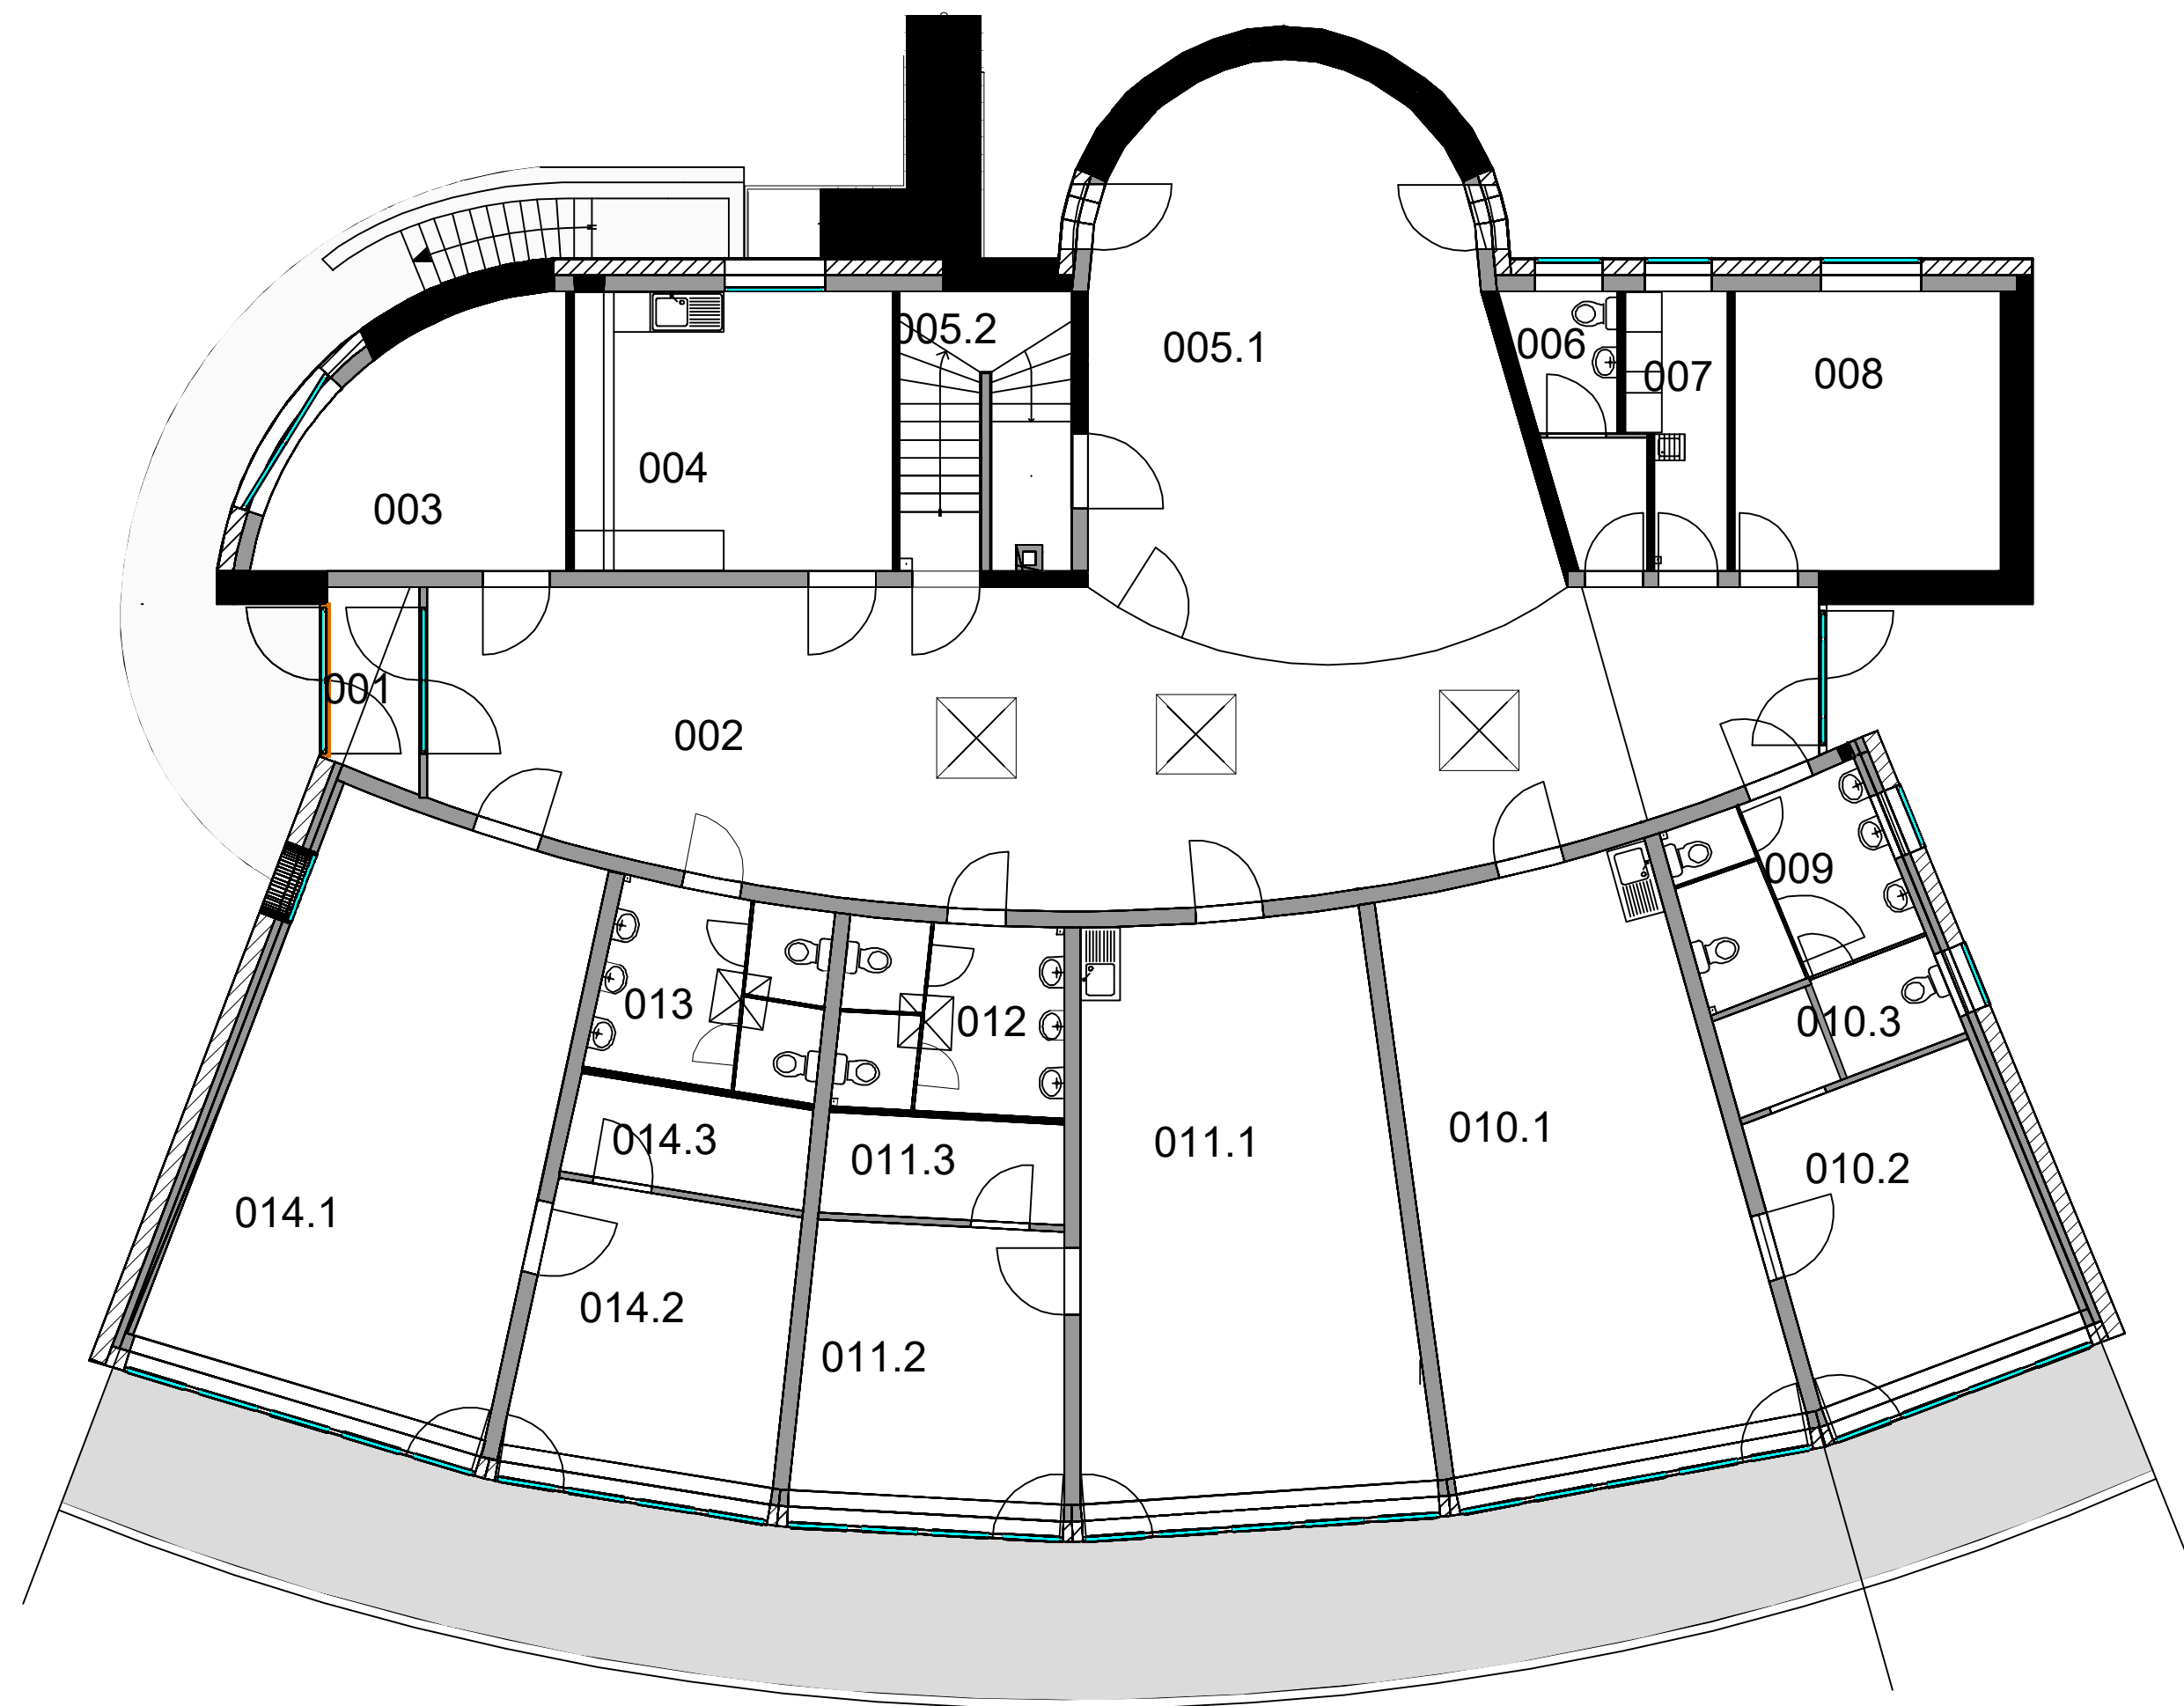



Erdgeschoss

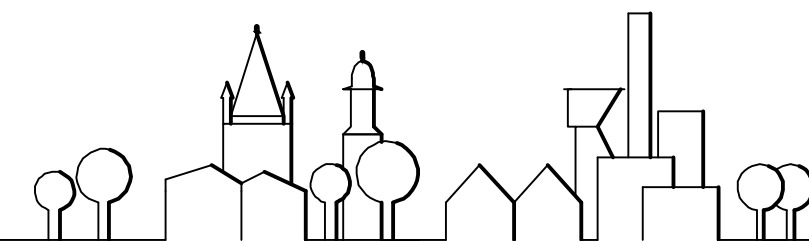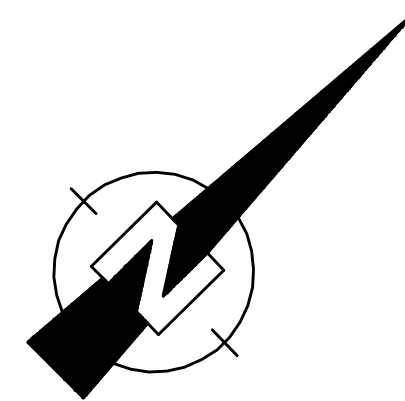

ibb Stadt Ibbenbüren
Der Bürgermeister

Fachdienst Facility-Management
Roncallistr. 3-5
49477 Ibbenbüren

Bestandsplan	gezeichnet
	geändert
	Datum April 2011
	Blatt Nr. 002
	Maßstab
Objekt	Kindergarten Max und Moritz Niedersachsenring 14 49477 Ibbenbüren
Plan	Erdgeschoss
i.A. der Planverfasser	i.V. der Bauherr

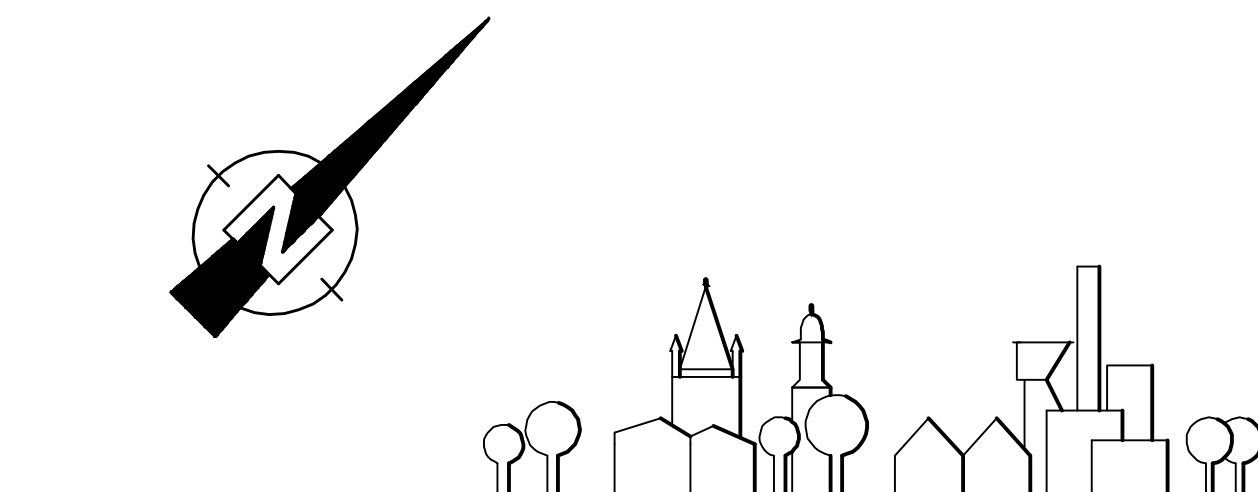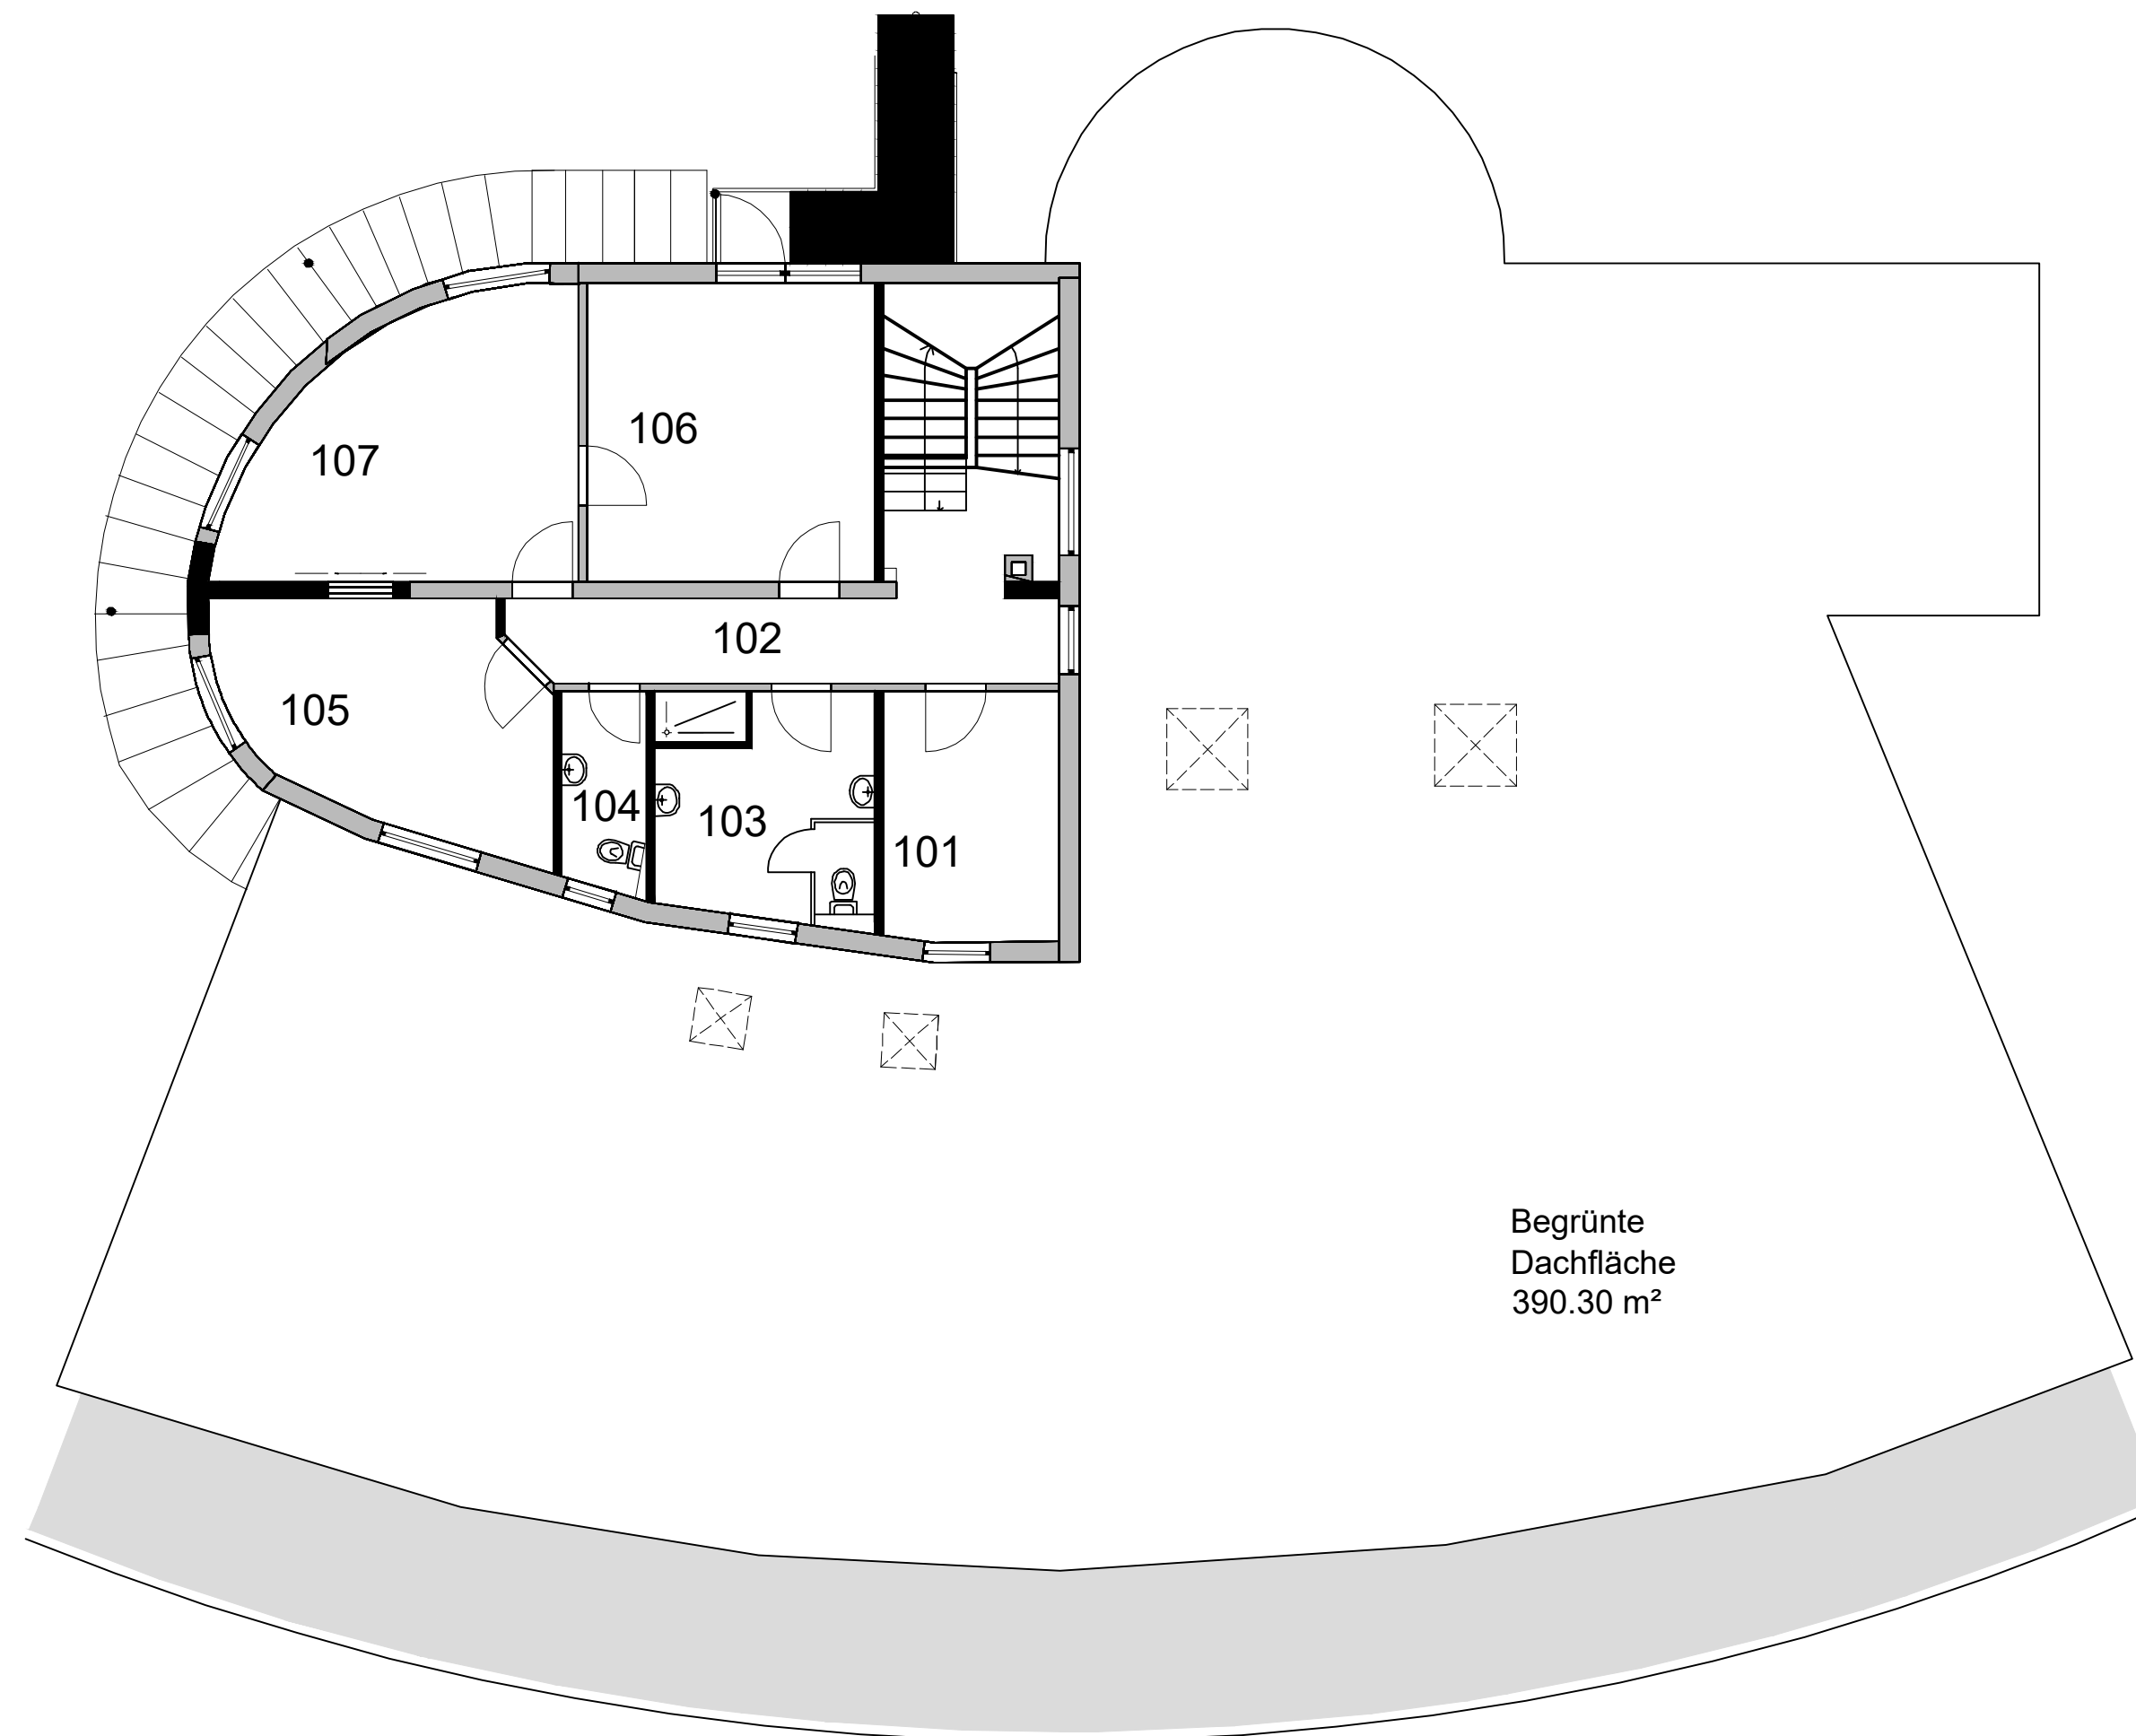

ibb Stadt Ibbenbüren
Der Bürgermeister

Fachdienst Facility-Management
Roncallistraße 3 - 5
49477 Ibbenbüren

Bestandsplan	gezeichnet
	geändert
	Datum April 2011
	Blatt Nr. 003
	Maßstab

Objekt Kita Max und Moritz
Niedersachsenring 14
49477 Ibbenbüren

Plan 1. Obergeschoss

i.A. _____ i.V. _____
der Planverfasser der Bauherr