
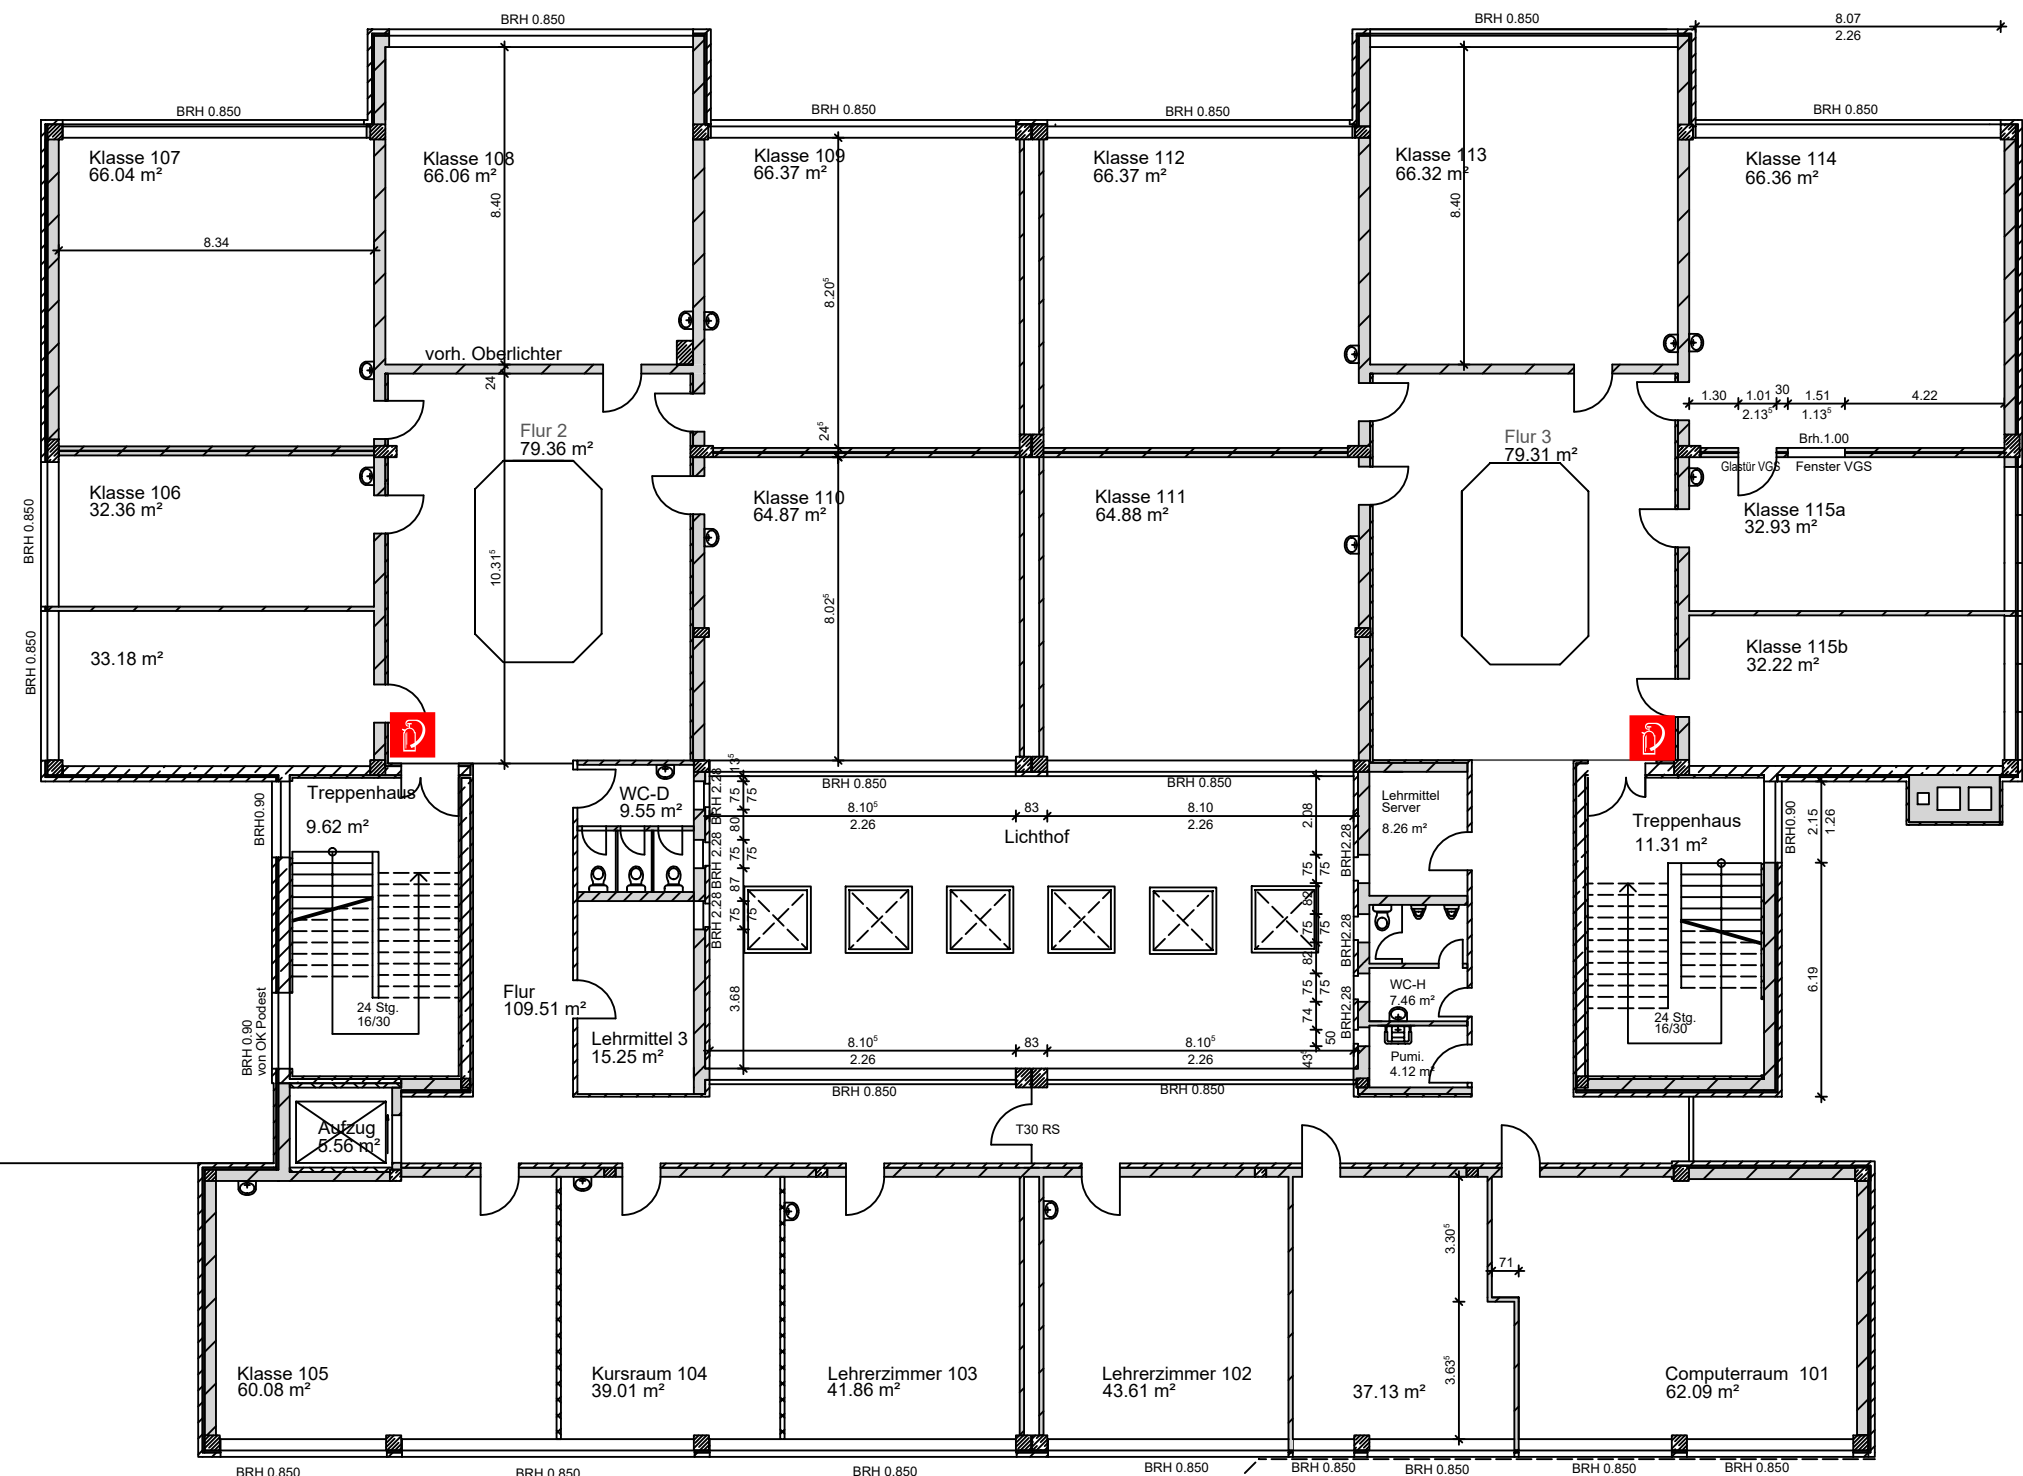
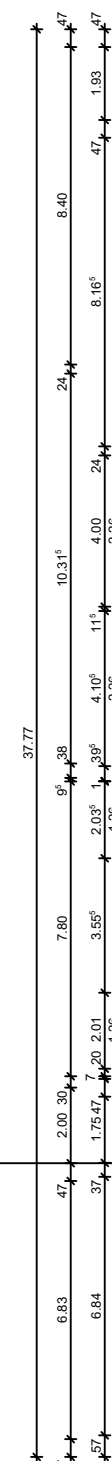
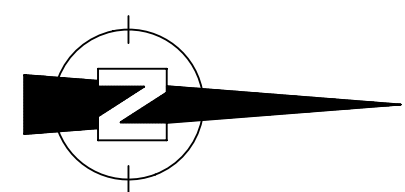
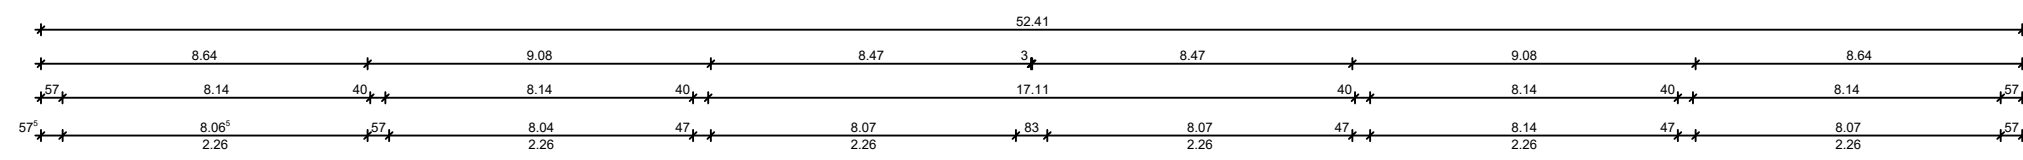
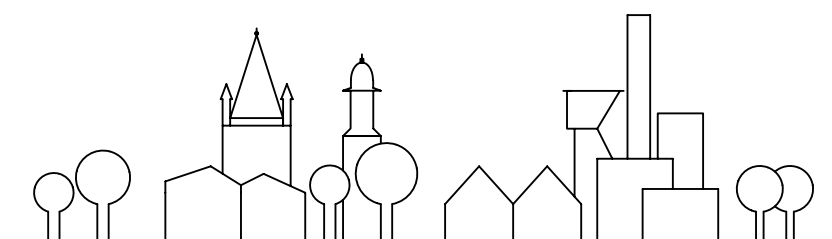


Erdgeschossflachdach

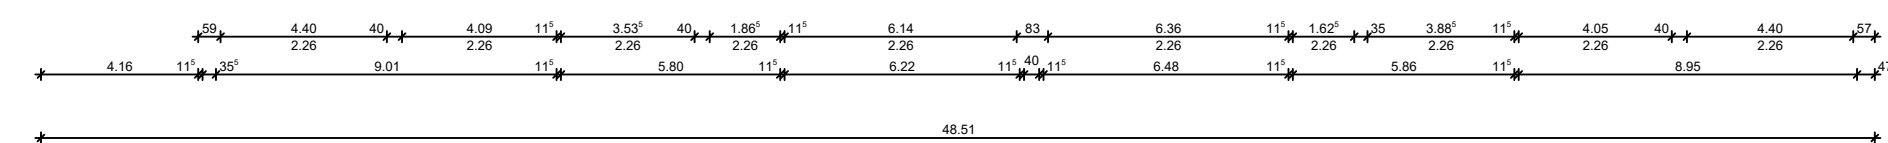

**ibb** Stadt Ibbenbüren  
Der Bürgermeister

Fachdienst Bauen  
Roncallistr. 3-5  
49477 Ibbenbüren  
Telefon: 05451/931-0

|              |                        |
|--------------|------------------------|
| Bestandsplan | gezeichnet             |
|              | geändert April 2021/JB |
|              | Datum April 2014       |
|              | Blatt Nr.              |
|              | Maßstab 1:200          |

Objekt  
Gesamtschule  
Am Sportzentrum 22  
49479 Ibbenbüren

Plan  
1.Obergeschoss

i.A. \_\_\_\_\_  
der Planverfasser

i.V. \_\_\_\_\_  
der Bauherr