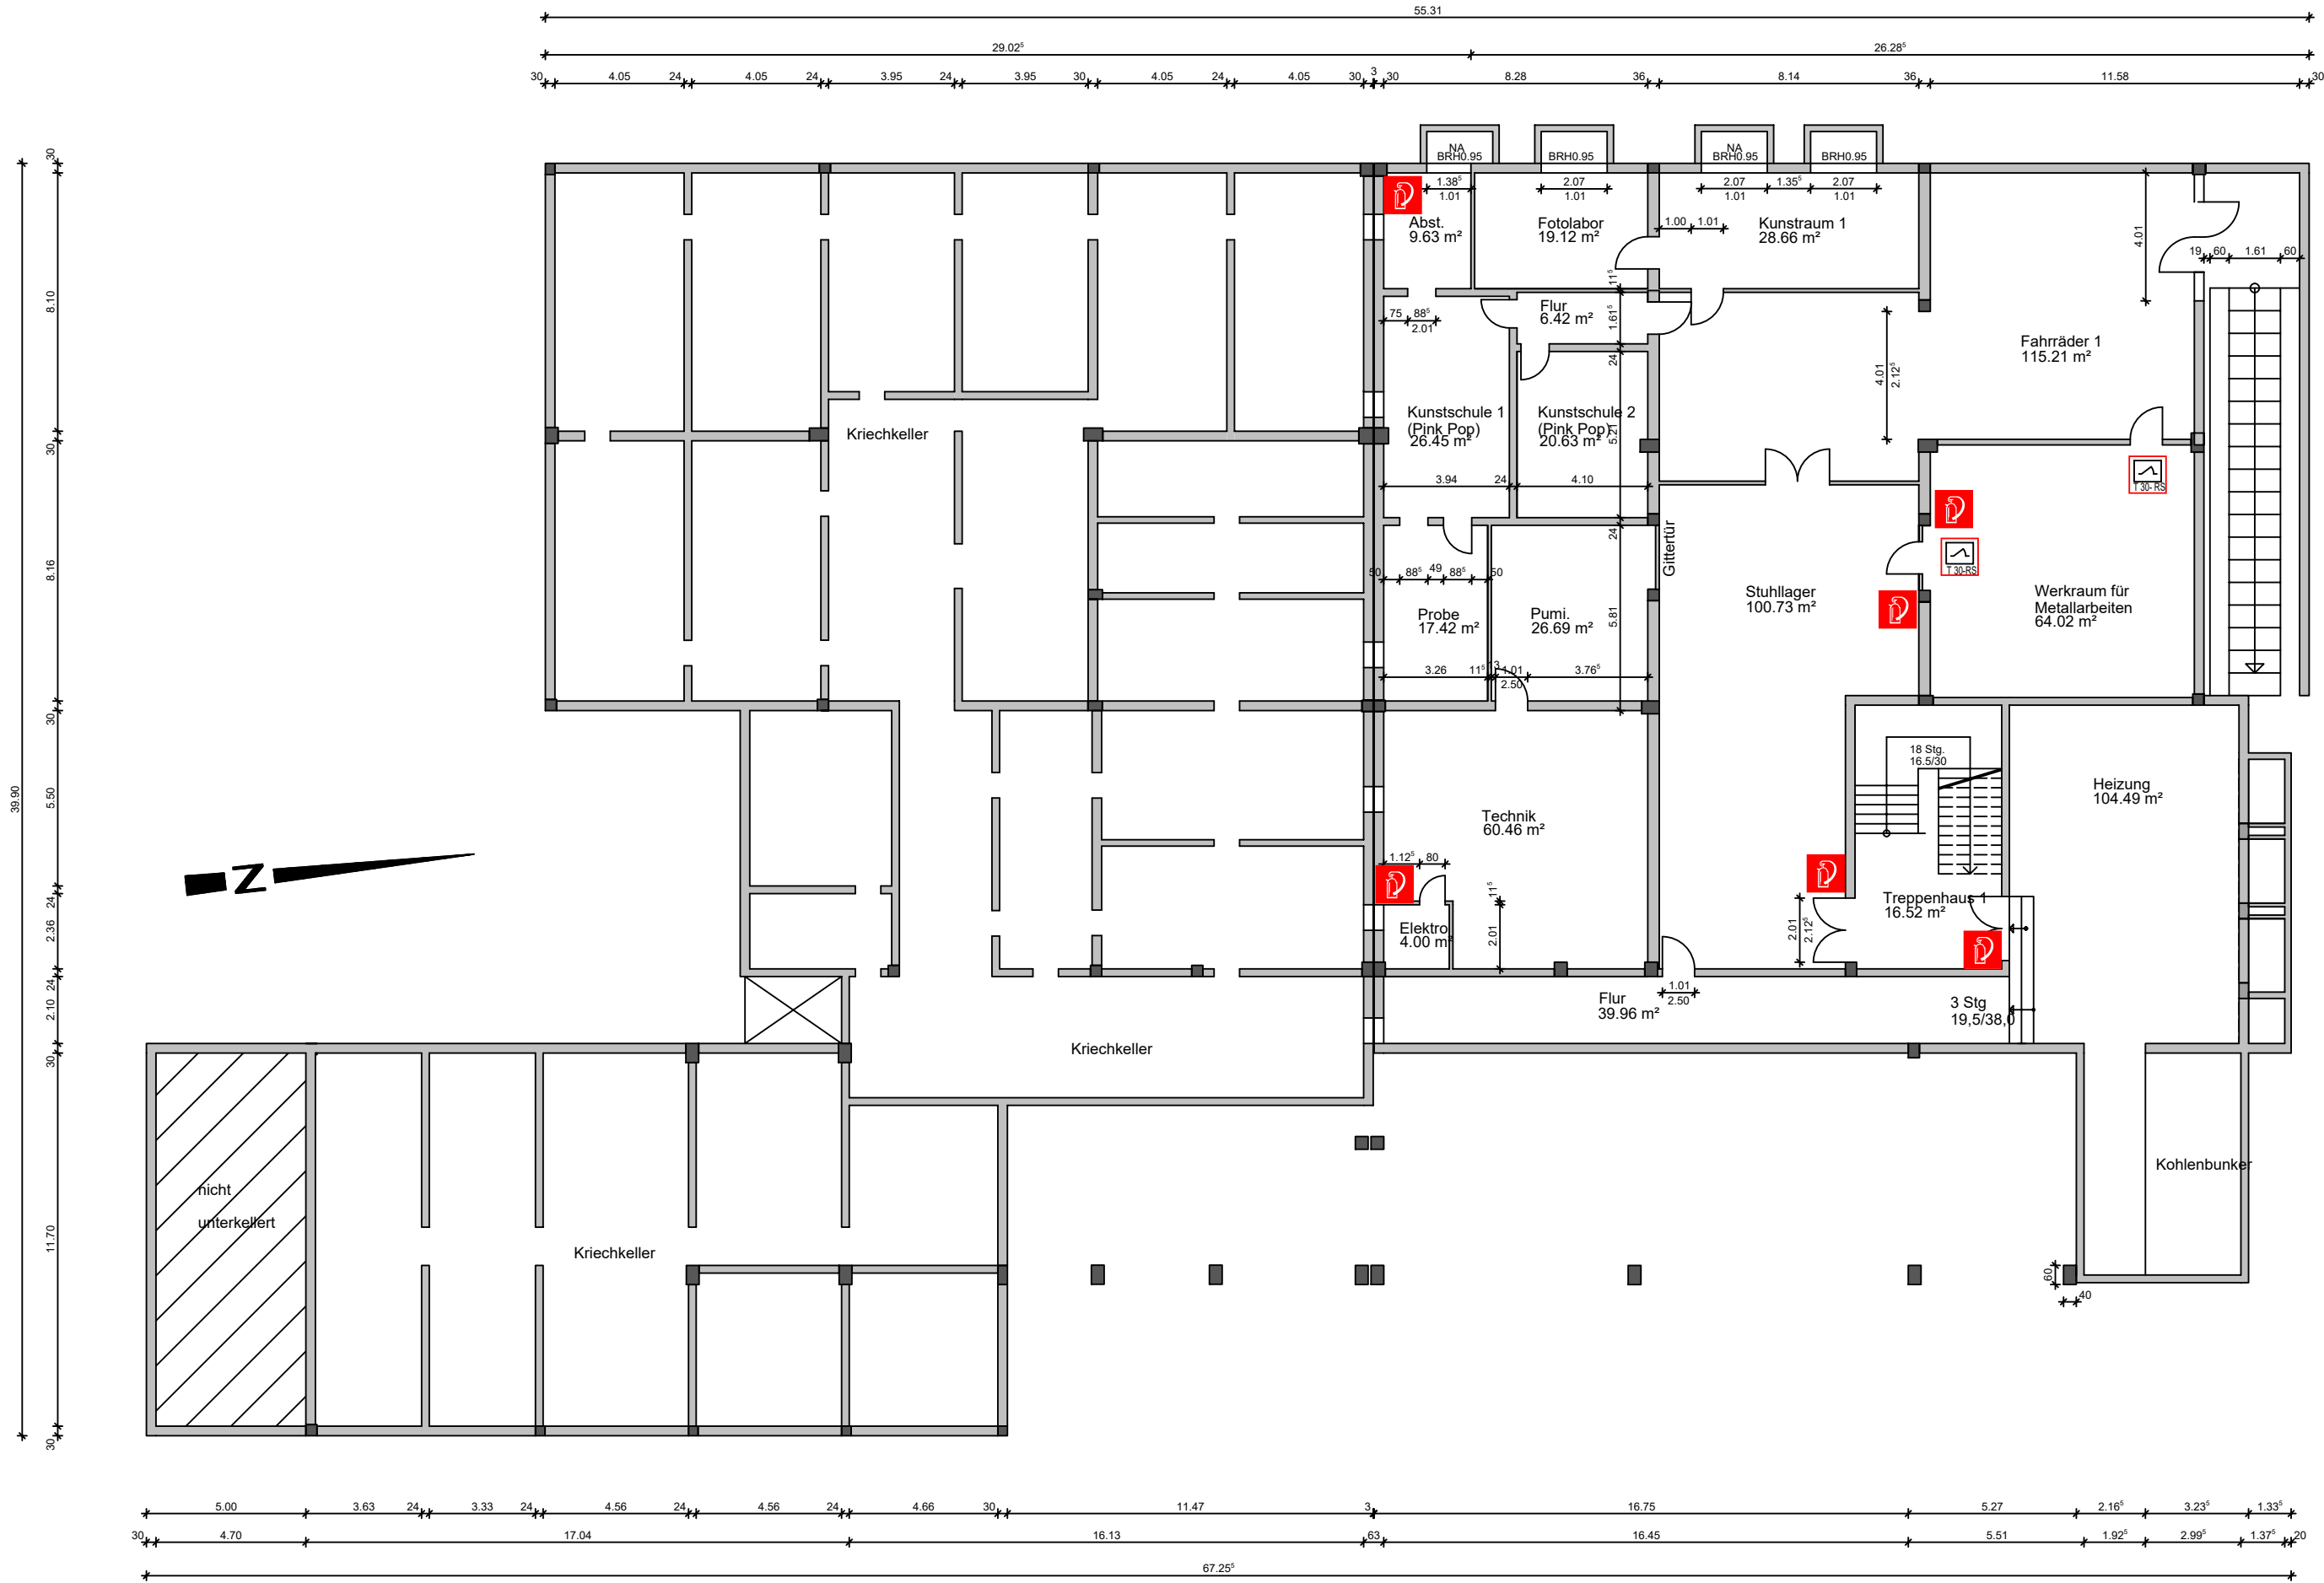


ibb Stadt Ibbenbüren
Der Bürgermeister

Fachdienst Bauen

Roncallistr. 3-5
49477 Ibbenbüren
Telefon: 05451/931-0

Bestandsplan

gezeichnet

geändert April 2021/JB

Datum Februar 2002

Blatt Nr.

Maßstab 1:200

Objekt

Gesamtschule
Am Sportzentrum 22
49479 Ibbenbüren

Plan

Kellergeschoss

i.A. _____
der Planverfasser

i.V. _____
der Bauherr