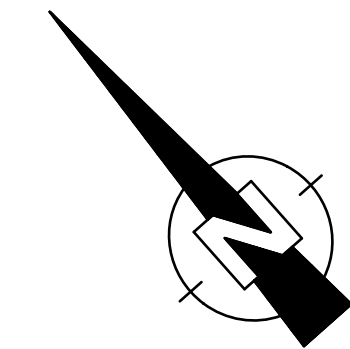
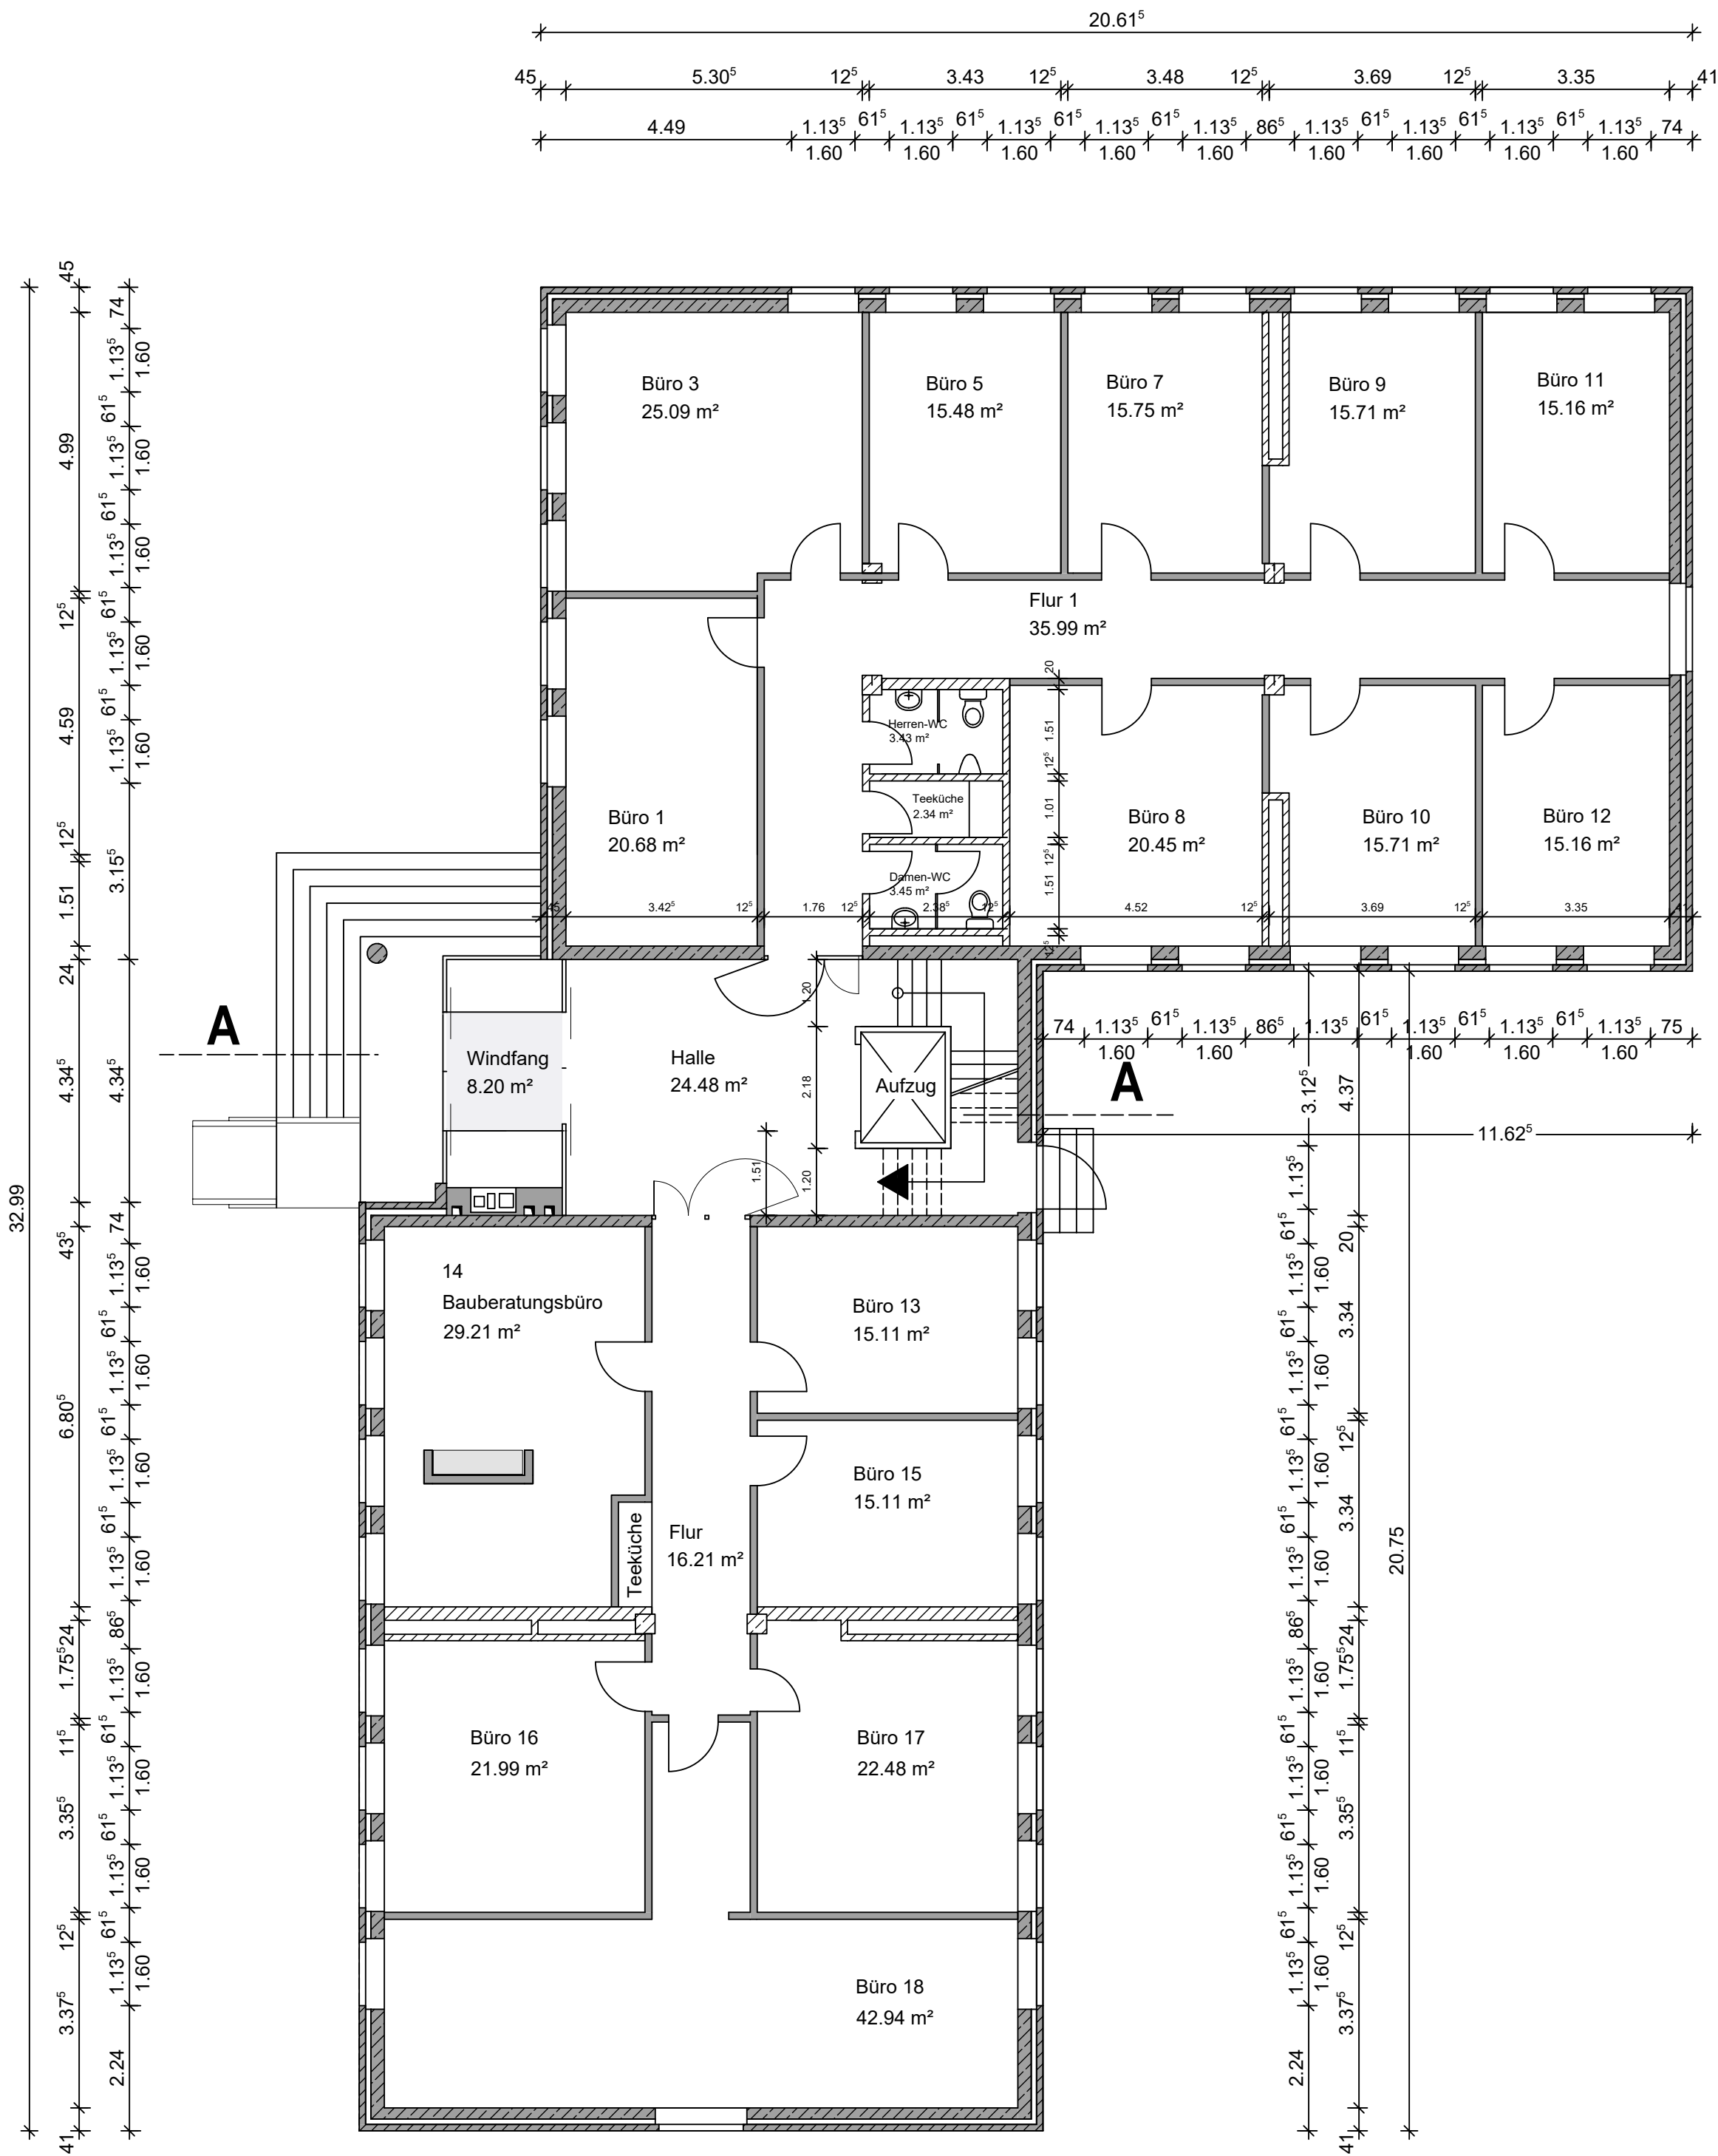


ibb Stadt Ibbenbüren
Der Bürgermeister

Fachdienst Facility-Management

Roncallistraße 3 - 5
49477 Ibbenbüren
Telefon: 05451/931-0

Bestandsplan	gezeichnet	Fen.
	geändert	
	Datum	27.04.2021
	Blatt Nr.	02
	Maßstab	1: 100

Objekt
Stadt Ibbenbüren
Technisches Rathaus
Roncallistraße 3 - 5
49477 Ibbenbüren

Plan
Erdgeschoss

i.A. _____
der Planverfasser

i.V. _____
der Bauherr