



Längsschnitt A-A M. 1:100

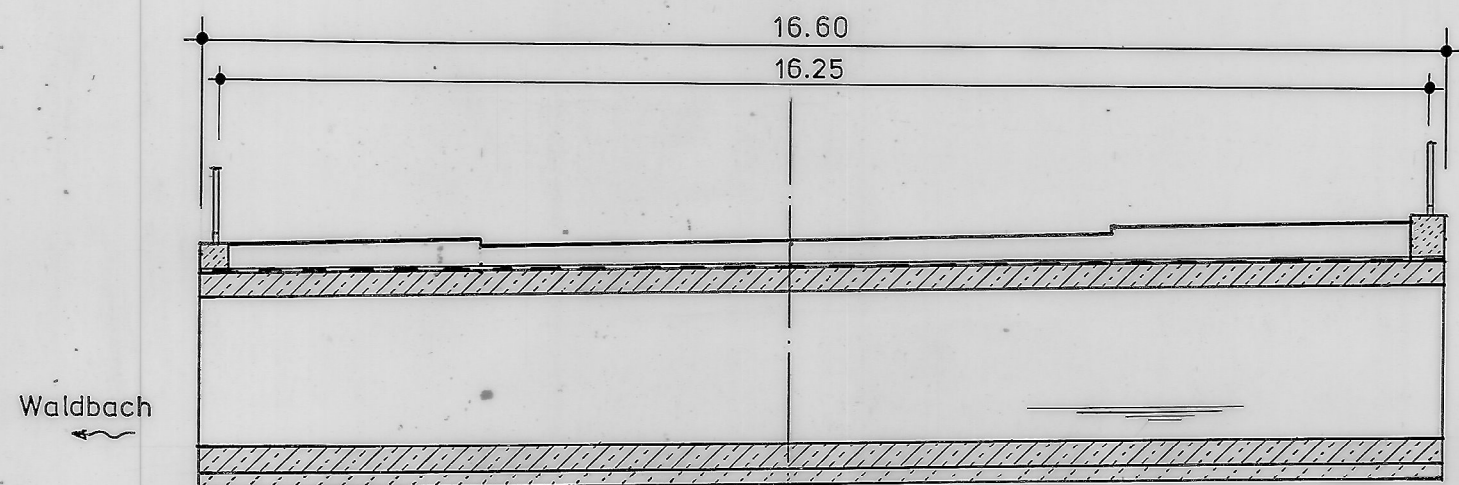


Ansichten M. 1:100

Oberstrom


Unterstrom

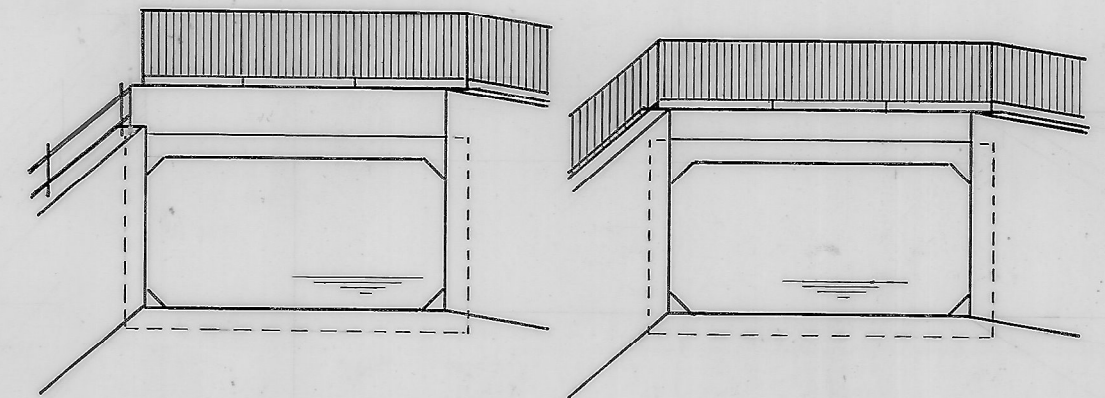

Draufsicht M. 1:200

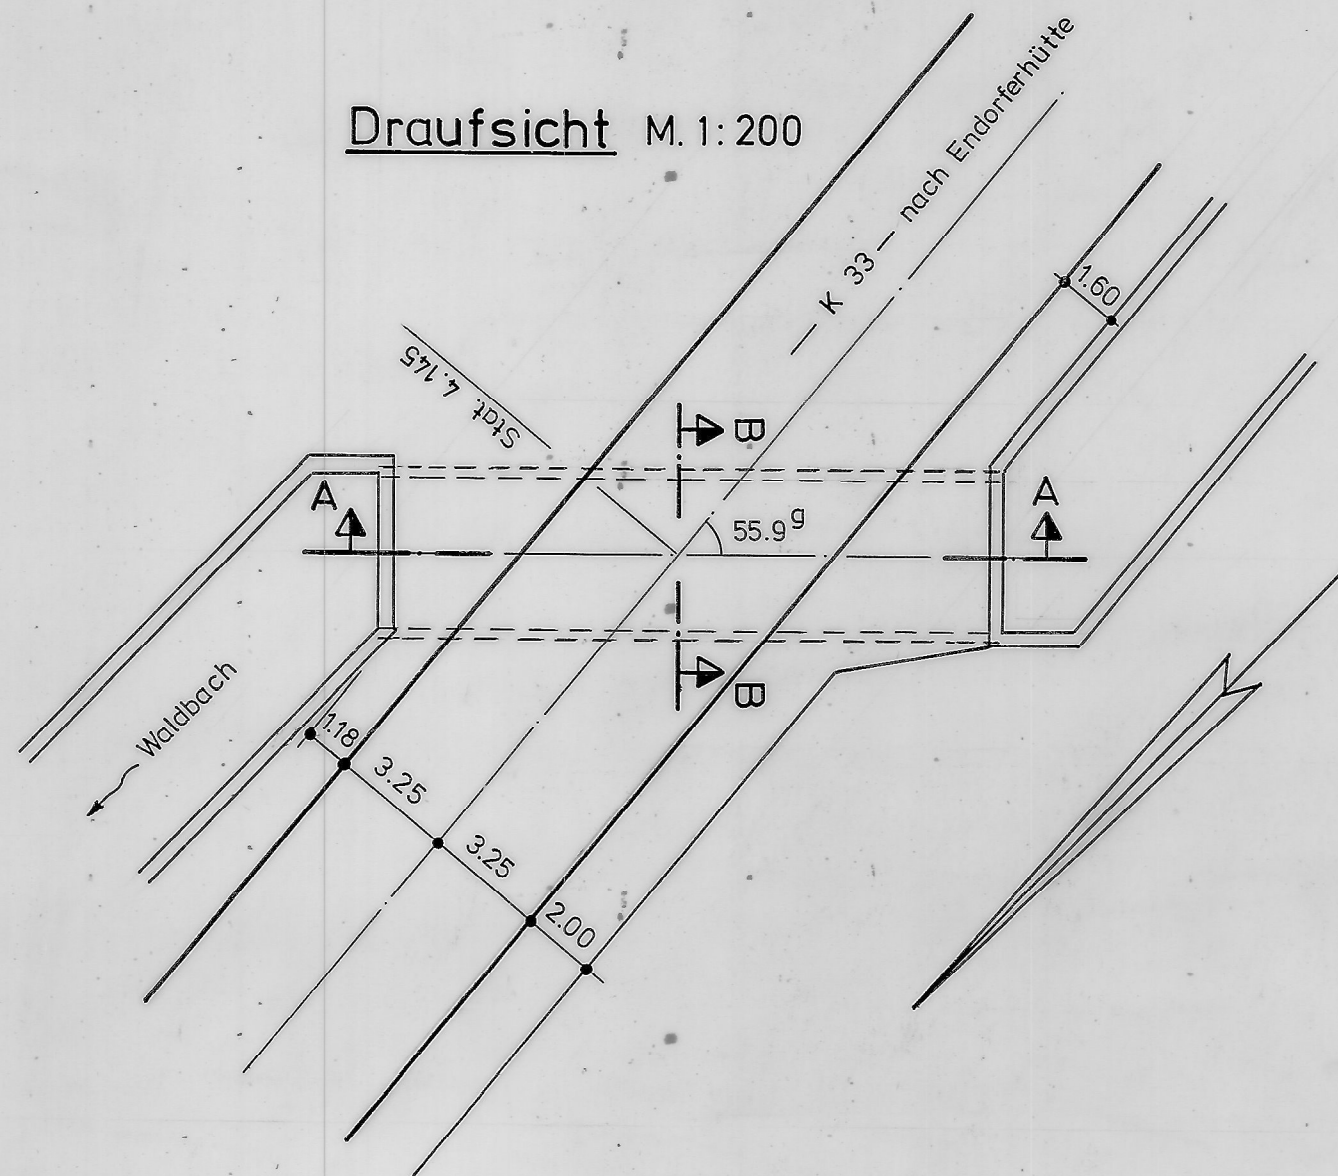

Querschnitt B-B M. 1:50

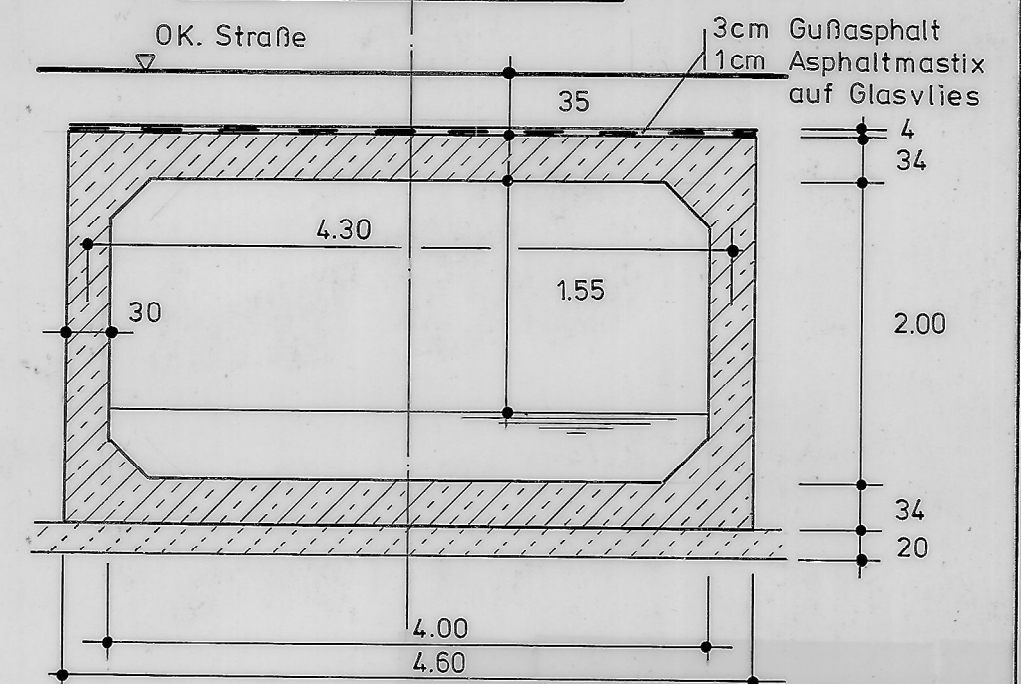

Baustoffe:

Beton: Unterbeton B 10
Fertigteile B 55
Stahl: BSt 42 / 50 RK

HOCHSAUERLANDKREIS	
STRASSENBAUAMT	
Bestandszeichnung	
Bauwerk: Waldbachbrücke w.	NK 4714017
Straße : K 33	NK 4714018
Ortslage : Endorf	Stat. 4.145
Brückenklasse nach DIN 1072	Bw.-Nr 4714516
nach Stanag 2021	MR2:30 MR1:100
	MK2:30 MK1:100
Geprüft:	Aufgestellt:
, den	Meschede , den 12.1.89
(Bauüberwachung)	
Änderungen (Maßnahme , Datum)	