



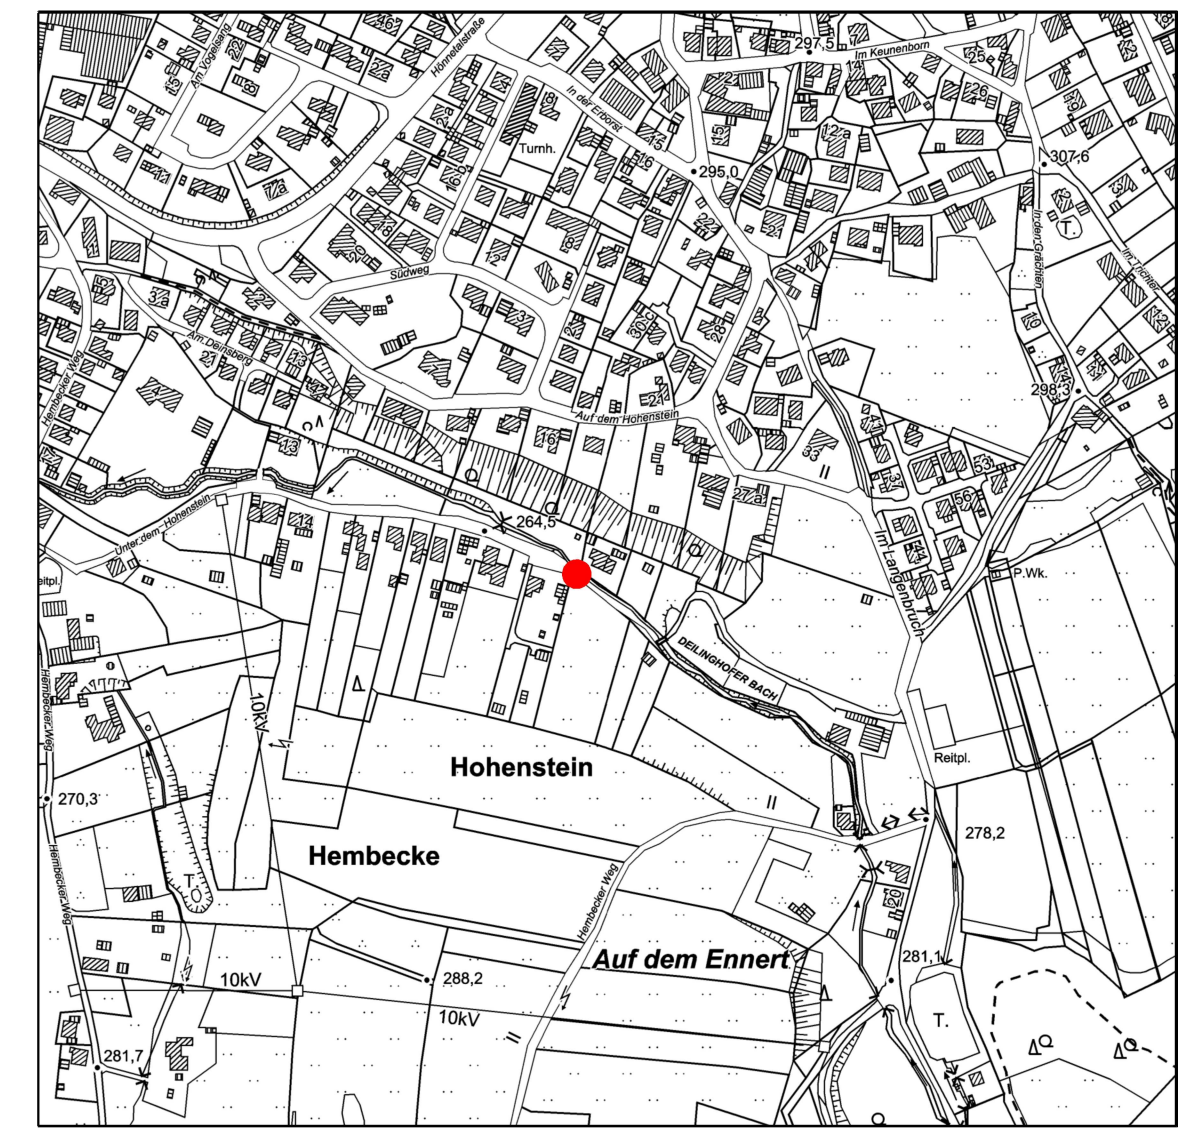

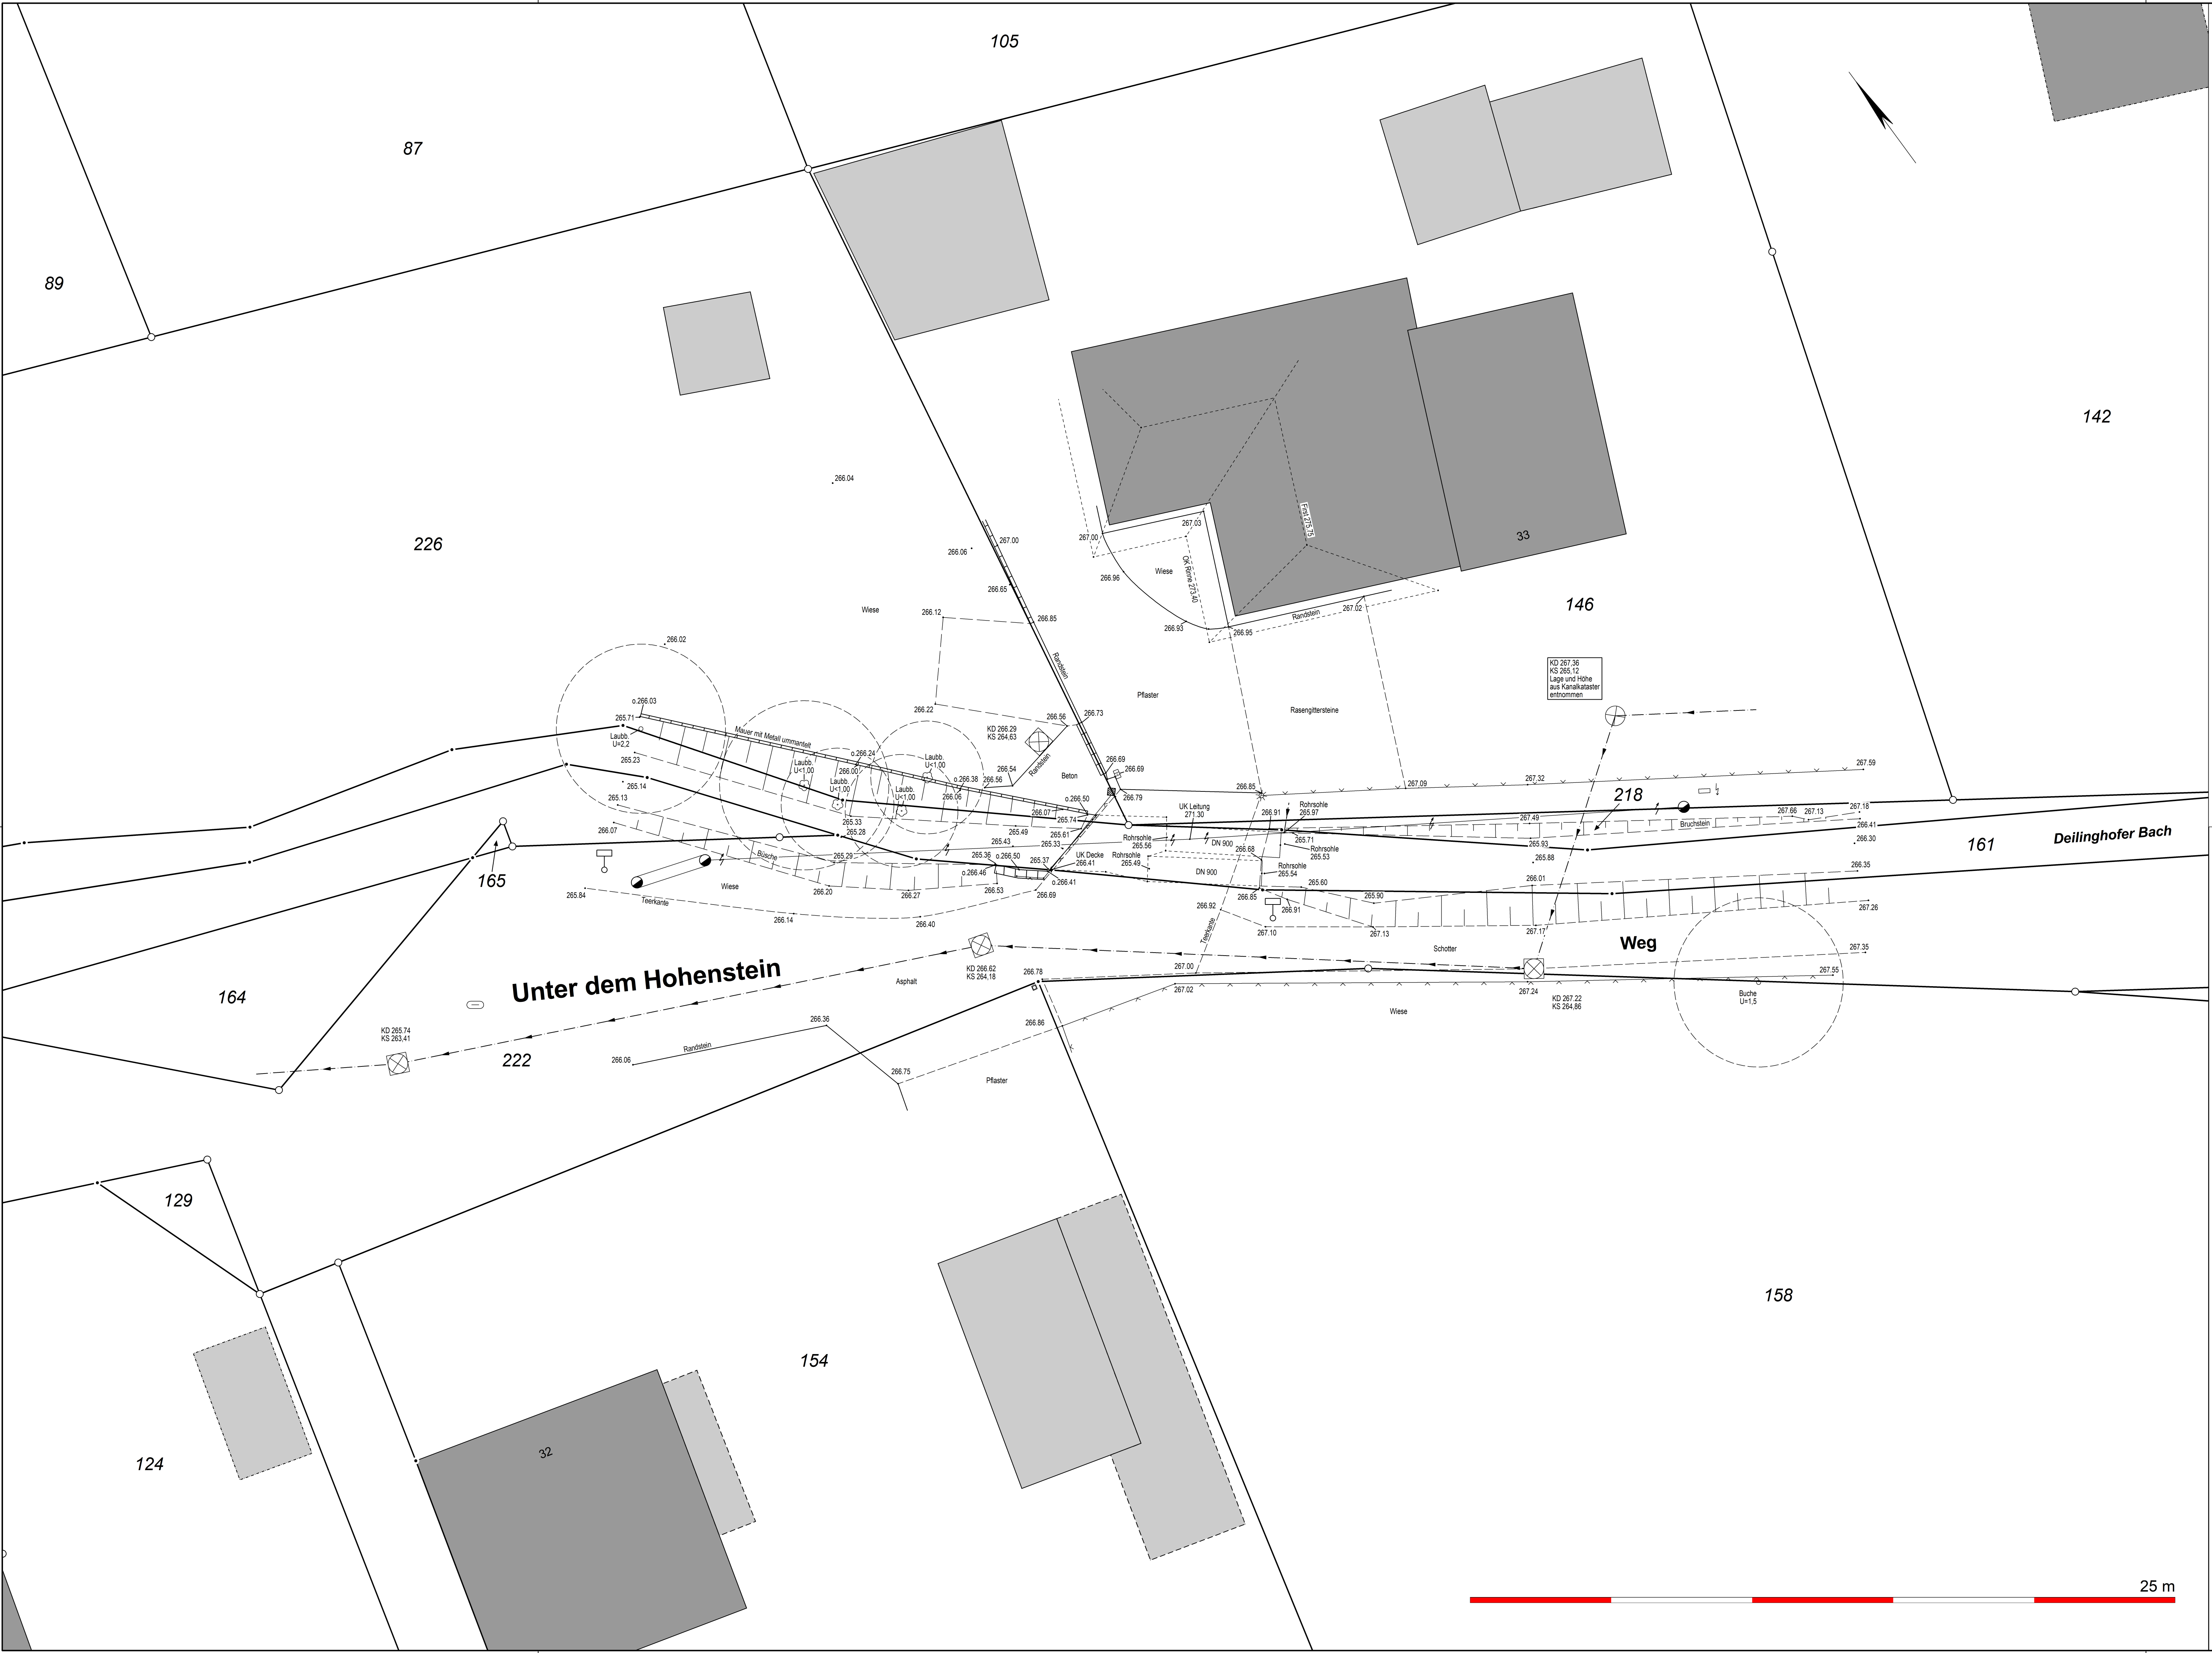

Ernst-Herbert Thomas
(Öffentlich bestellter Vermessungsingenieur)
Hindenburgstraße 5
58636 Iserlohn
Tel.: (02371) 790060
Fax.: (02371) 790080
email: info@vermessung-iserlohn.de

Bestandslageplan
Maßstab : 1 : 100

Gemarkung: Deilinghofen

Flur : 18

Flst. : versch.

Bauwerk 9-16
Brücke "Unter dem Hohenstein 33"

Anmerkungen:
Angefertigt aufgrund amtlicher Unterlagen und eigener örtlicher Aufnahme vom 03.07.2024.
Hohemenschluss: GNSS-Messung (DHHN2016).
Etwa vorhandene unterirdische Bauwerke und Leitungen sind nicht erfasst worden. Für eventuell im Lageplan dargestellte Leitungsvorfälle, die aus Bestandsplänen übernommen wurden, wird keine Gewähr übernommen.
Die Lage der Leitungen ist grundsätzlich vom jeweiligen Leitungsbetreiber anzuzeigen.

Angefertigt am 10. Juli 2024

Verfasser: Hübner

Az.: 240137-2

