




BW 045 Querschnitt - Rampe $M = 1:100$

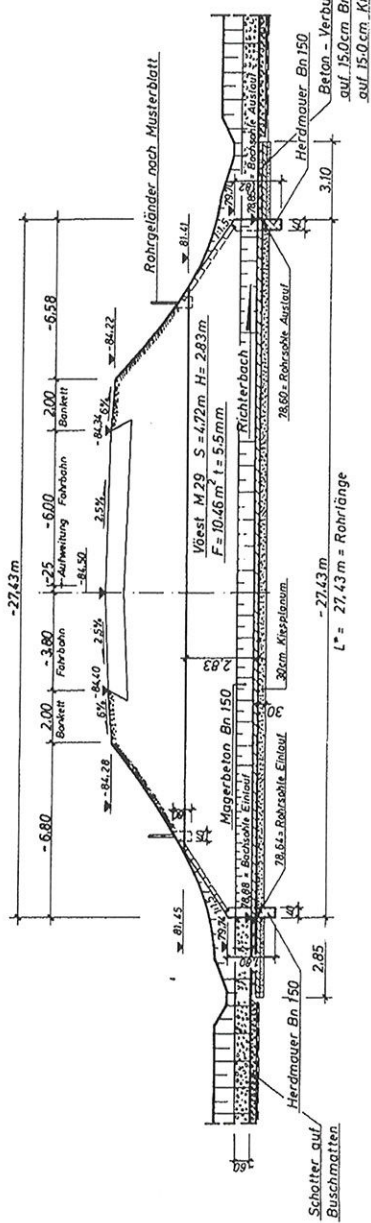


BW 043 Querschnitt - Rötteringshof M. = 1:100

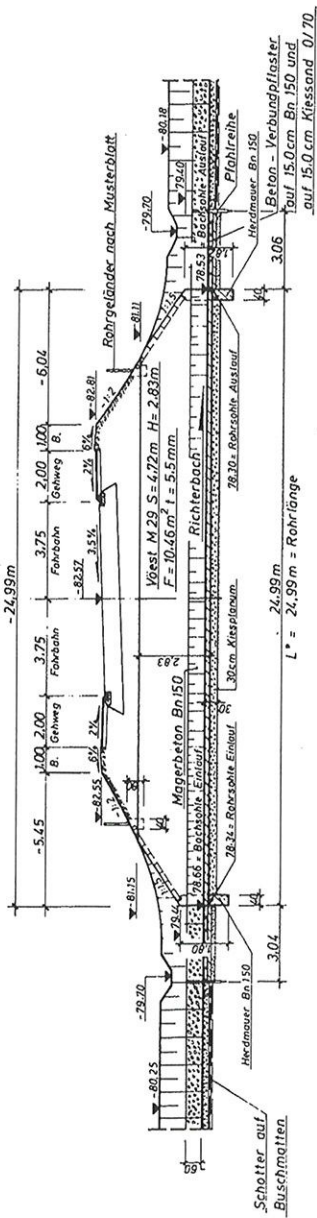

Ansicht von Unterwasser $M.=1:100$

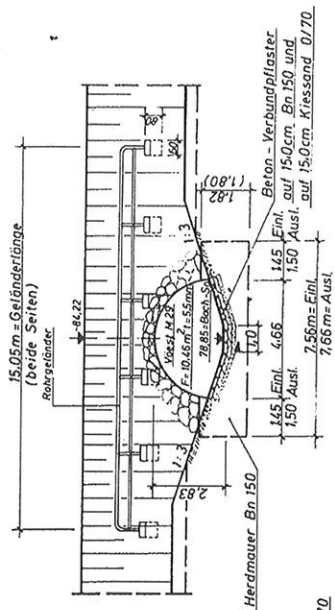

Ansicht von Unterwasser $M=1:100$

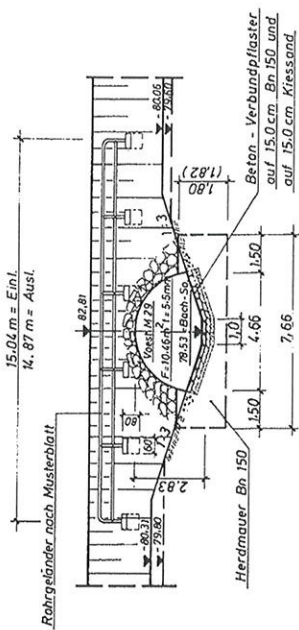


Bestandszeichnung:—

Alle enthaltenen Maße
stimmen mit der Örtlichkeit überein!
Münster im Dezember 1976

[illegible]

Bestandszeichnung hergestellt nach
örtl. Aufmaß im Dezember 1976

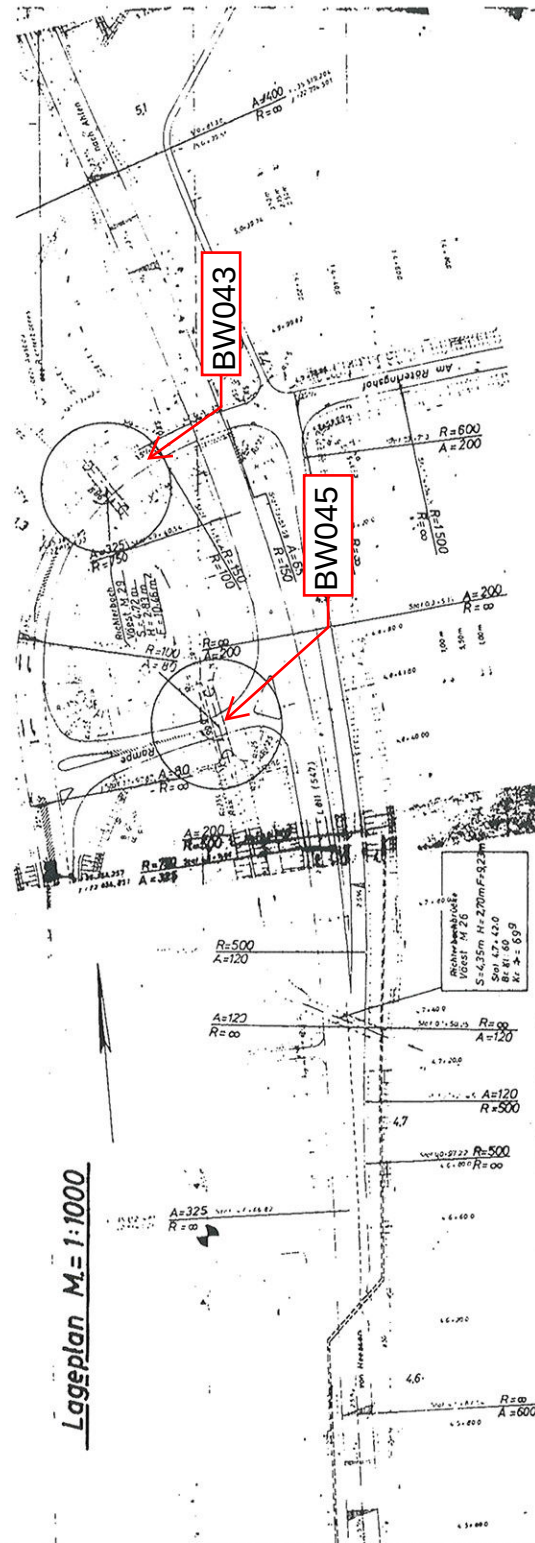

Lageplan M. = 1:1000