



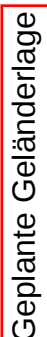

Bestandszeichnung:

Alle enthaltenen Maße
stimmen mit der Örtlichkeit überein!
Münster im Dezember 1976

Brückenklasse: 60 DIN 1072		Bestandszeichnung hergestellt nach örtl. Aufmaß im Dezember 1976	
Stützkonstruktiv L 811 nach DIN 1072 Abkürzungen	Landschaftsverbund Westfalen-Lippe	Aufmaß 1:20 L 811 (3. Rang)	Ausführende Firma Arbeitsgemeinschaft W. Droste KG - Lahmeyer - Bau KG, K. Polmann KG
3 Brücken über den Richterbach hier: L 811 (3. Rang)		Maßstab: 1:200 / 1:50	
(3. Am Röhrenggäß)			

Bestandszeichnung hergestellt nach
örtl. Aufmaß im Dezember 1976