



Straßenbrücke über die Orke in Medebach-Medelon
im Zuge der K 4132 km 7,705

Ansicht M 1: 125

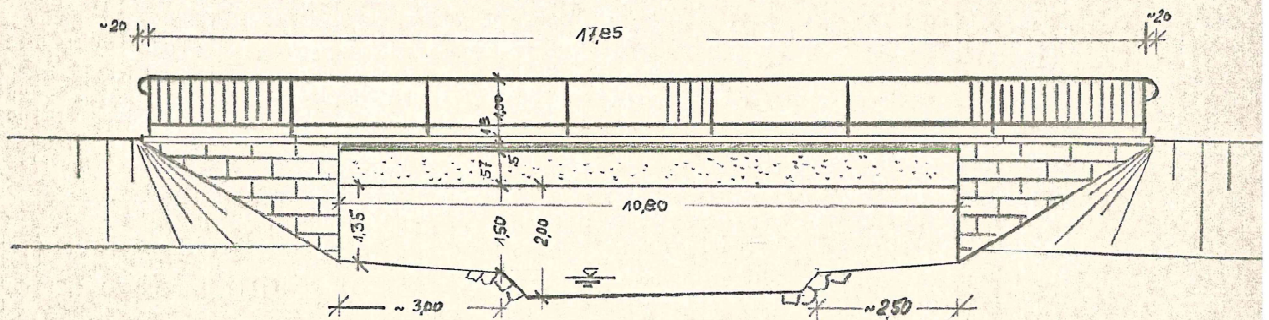

Querschnitt M 1: 100

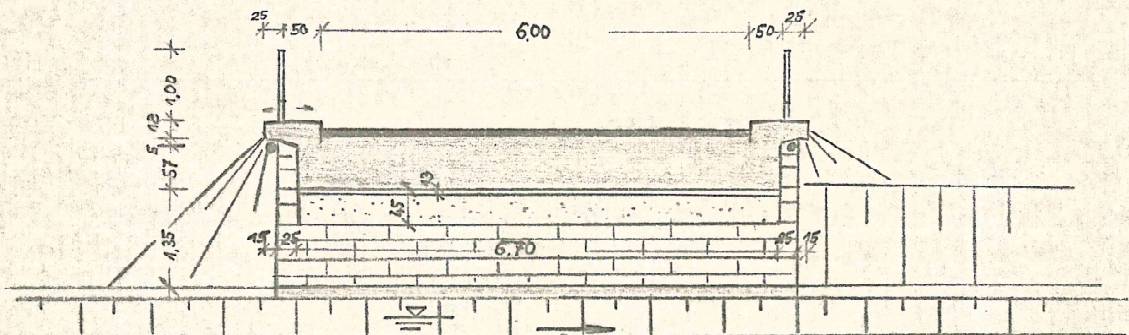

Lageplan

M.Blatt Medebach

