


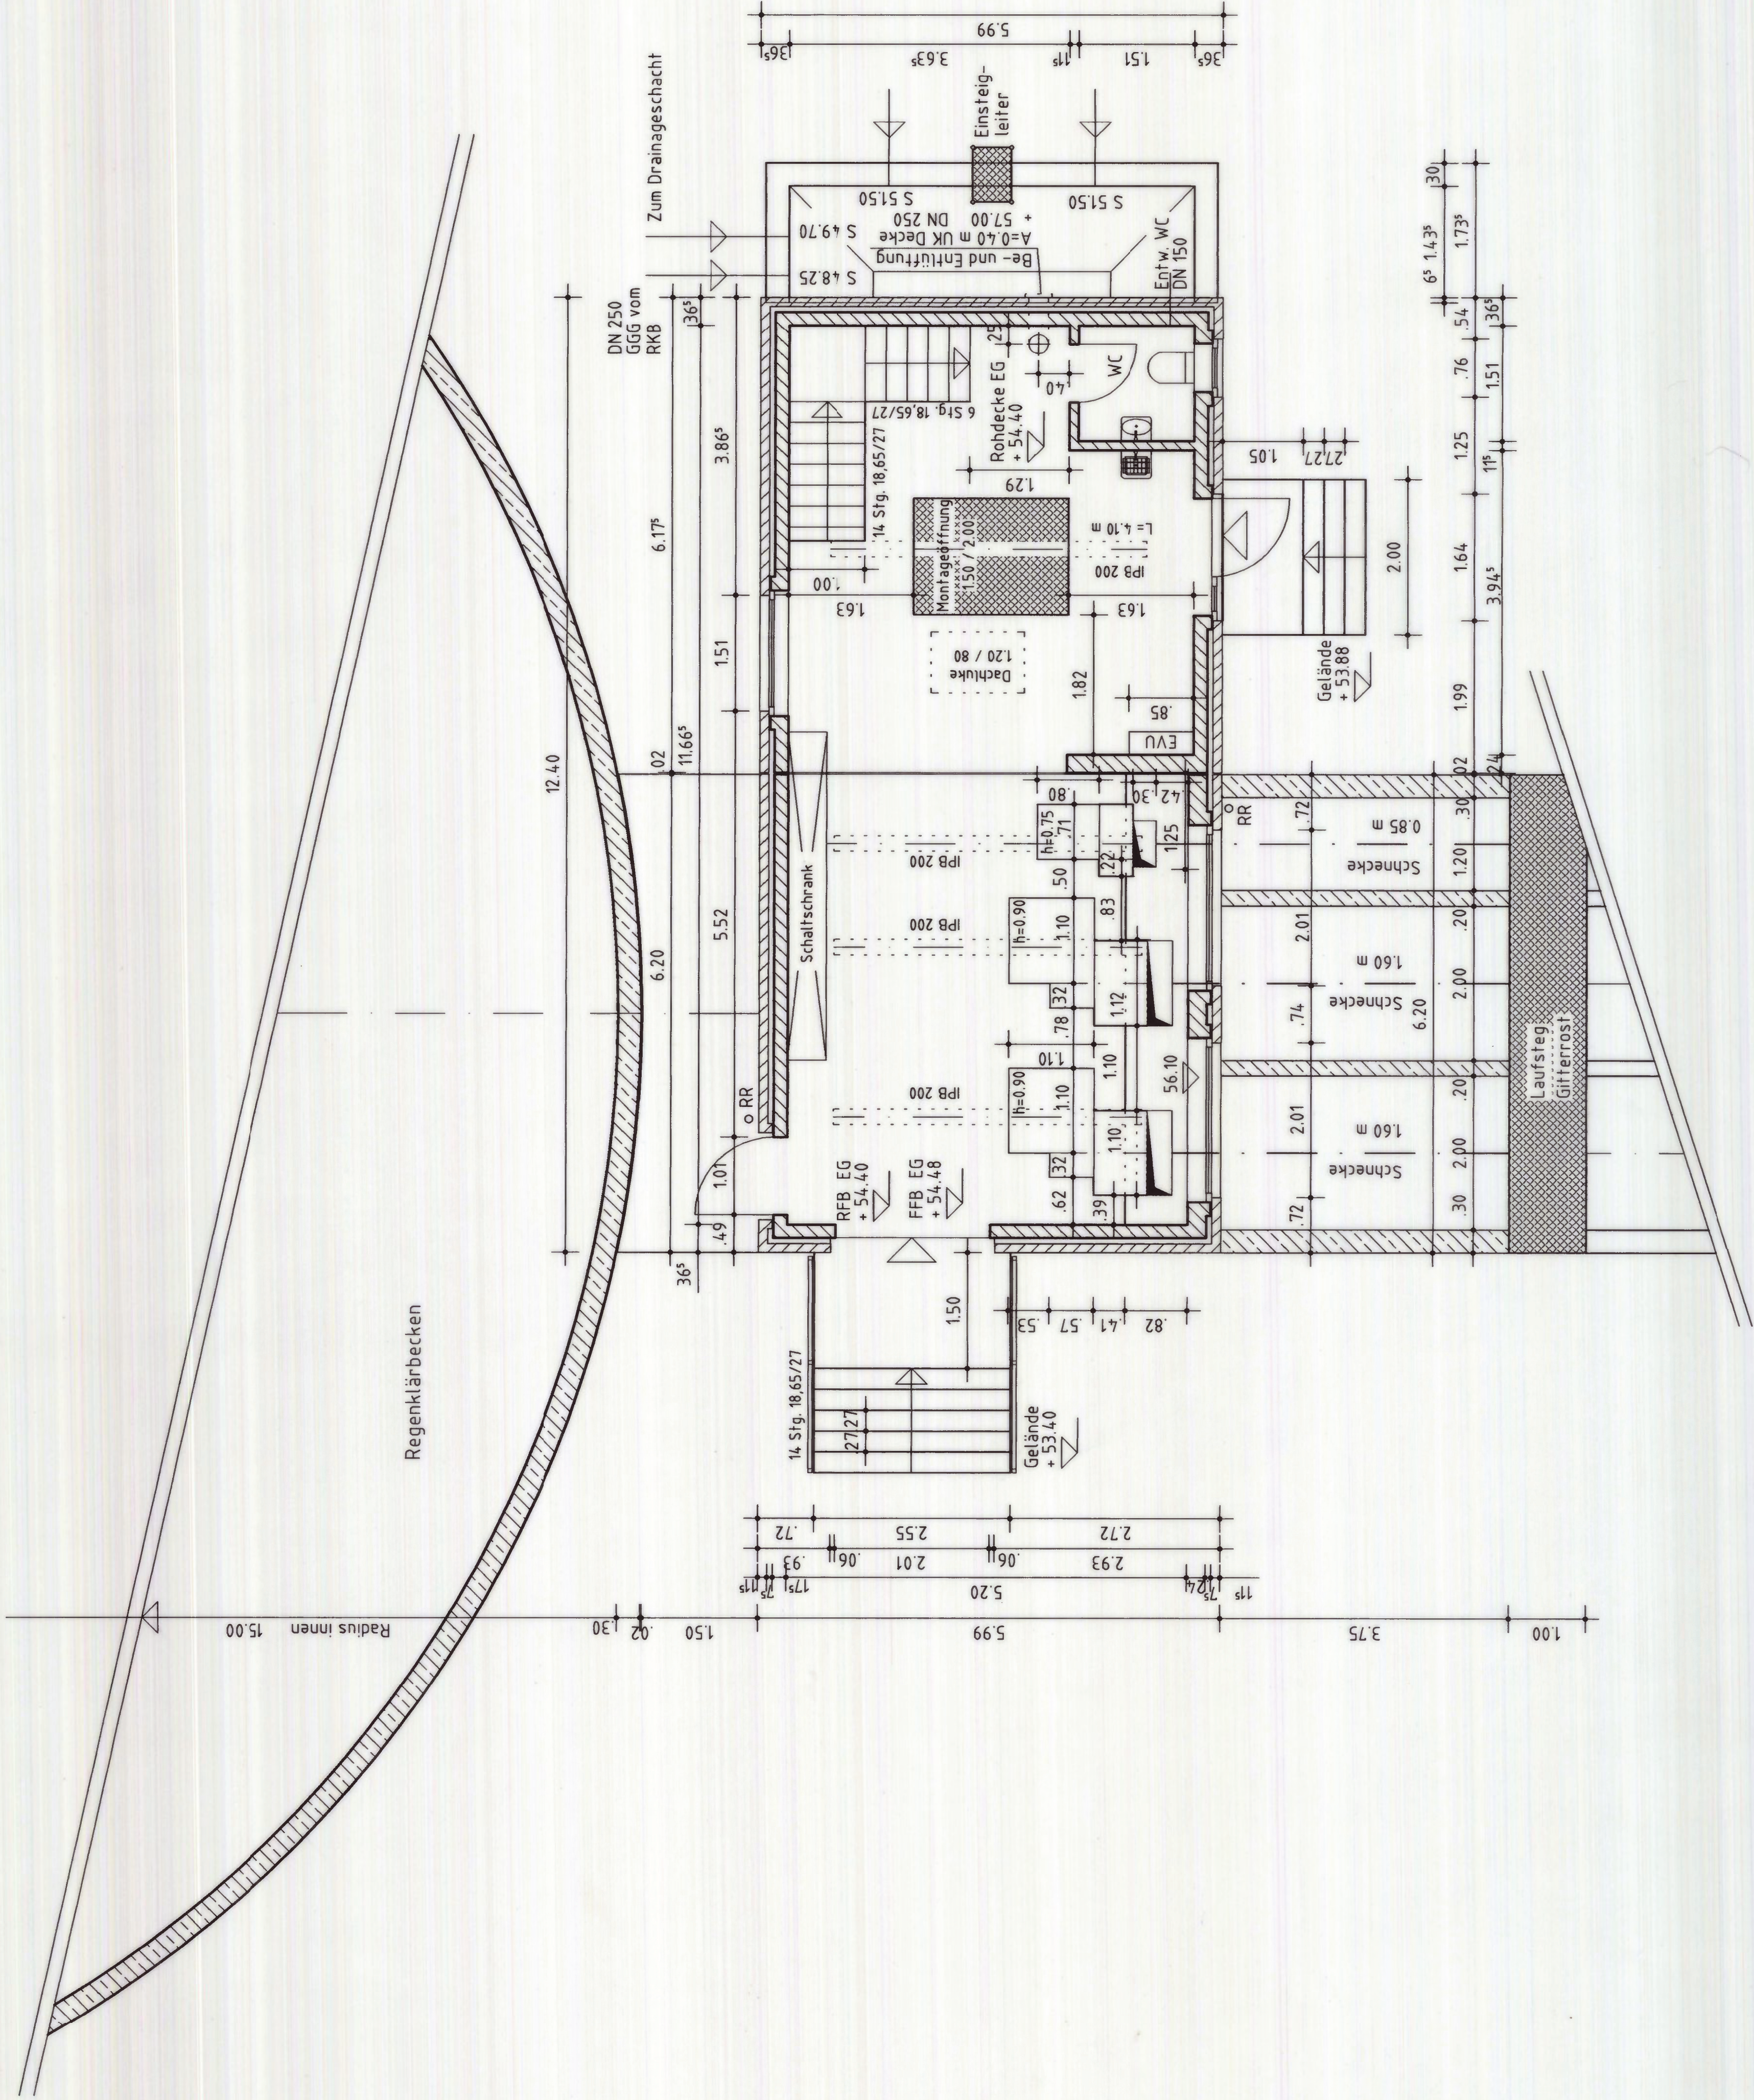

BESTANDSPLAN

111

STADT MÜNSTER

MASSNAHME:

Regenwasserbehandlungsanlage
Erdrostenweg 41, (RKB m. Teich)

DARSTELLUNG:

Entleerungspumpwerk
Erdgeschossgrundriss

Maßstab :
1 : 50

geändert	Datum	Name	Blatt -Nr.
geändert			01
geändert			

Entwurfsbearbeitung

Datum	Name

Aufgestellt:

Münster, den:	29. Mai 2002
- T I E F B A U A R B E I T -	
Abwasseranlagen und Pumpwerken	

aufgenommen

bearbeitet

gezeichnet

geprüft

29.05.02

Mai 2002