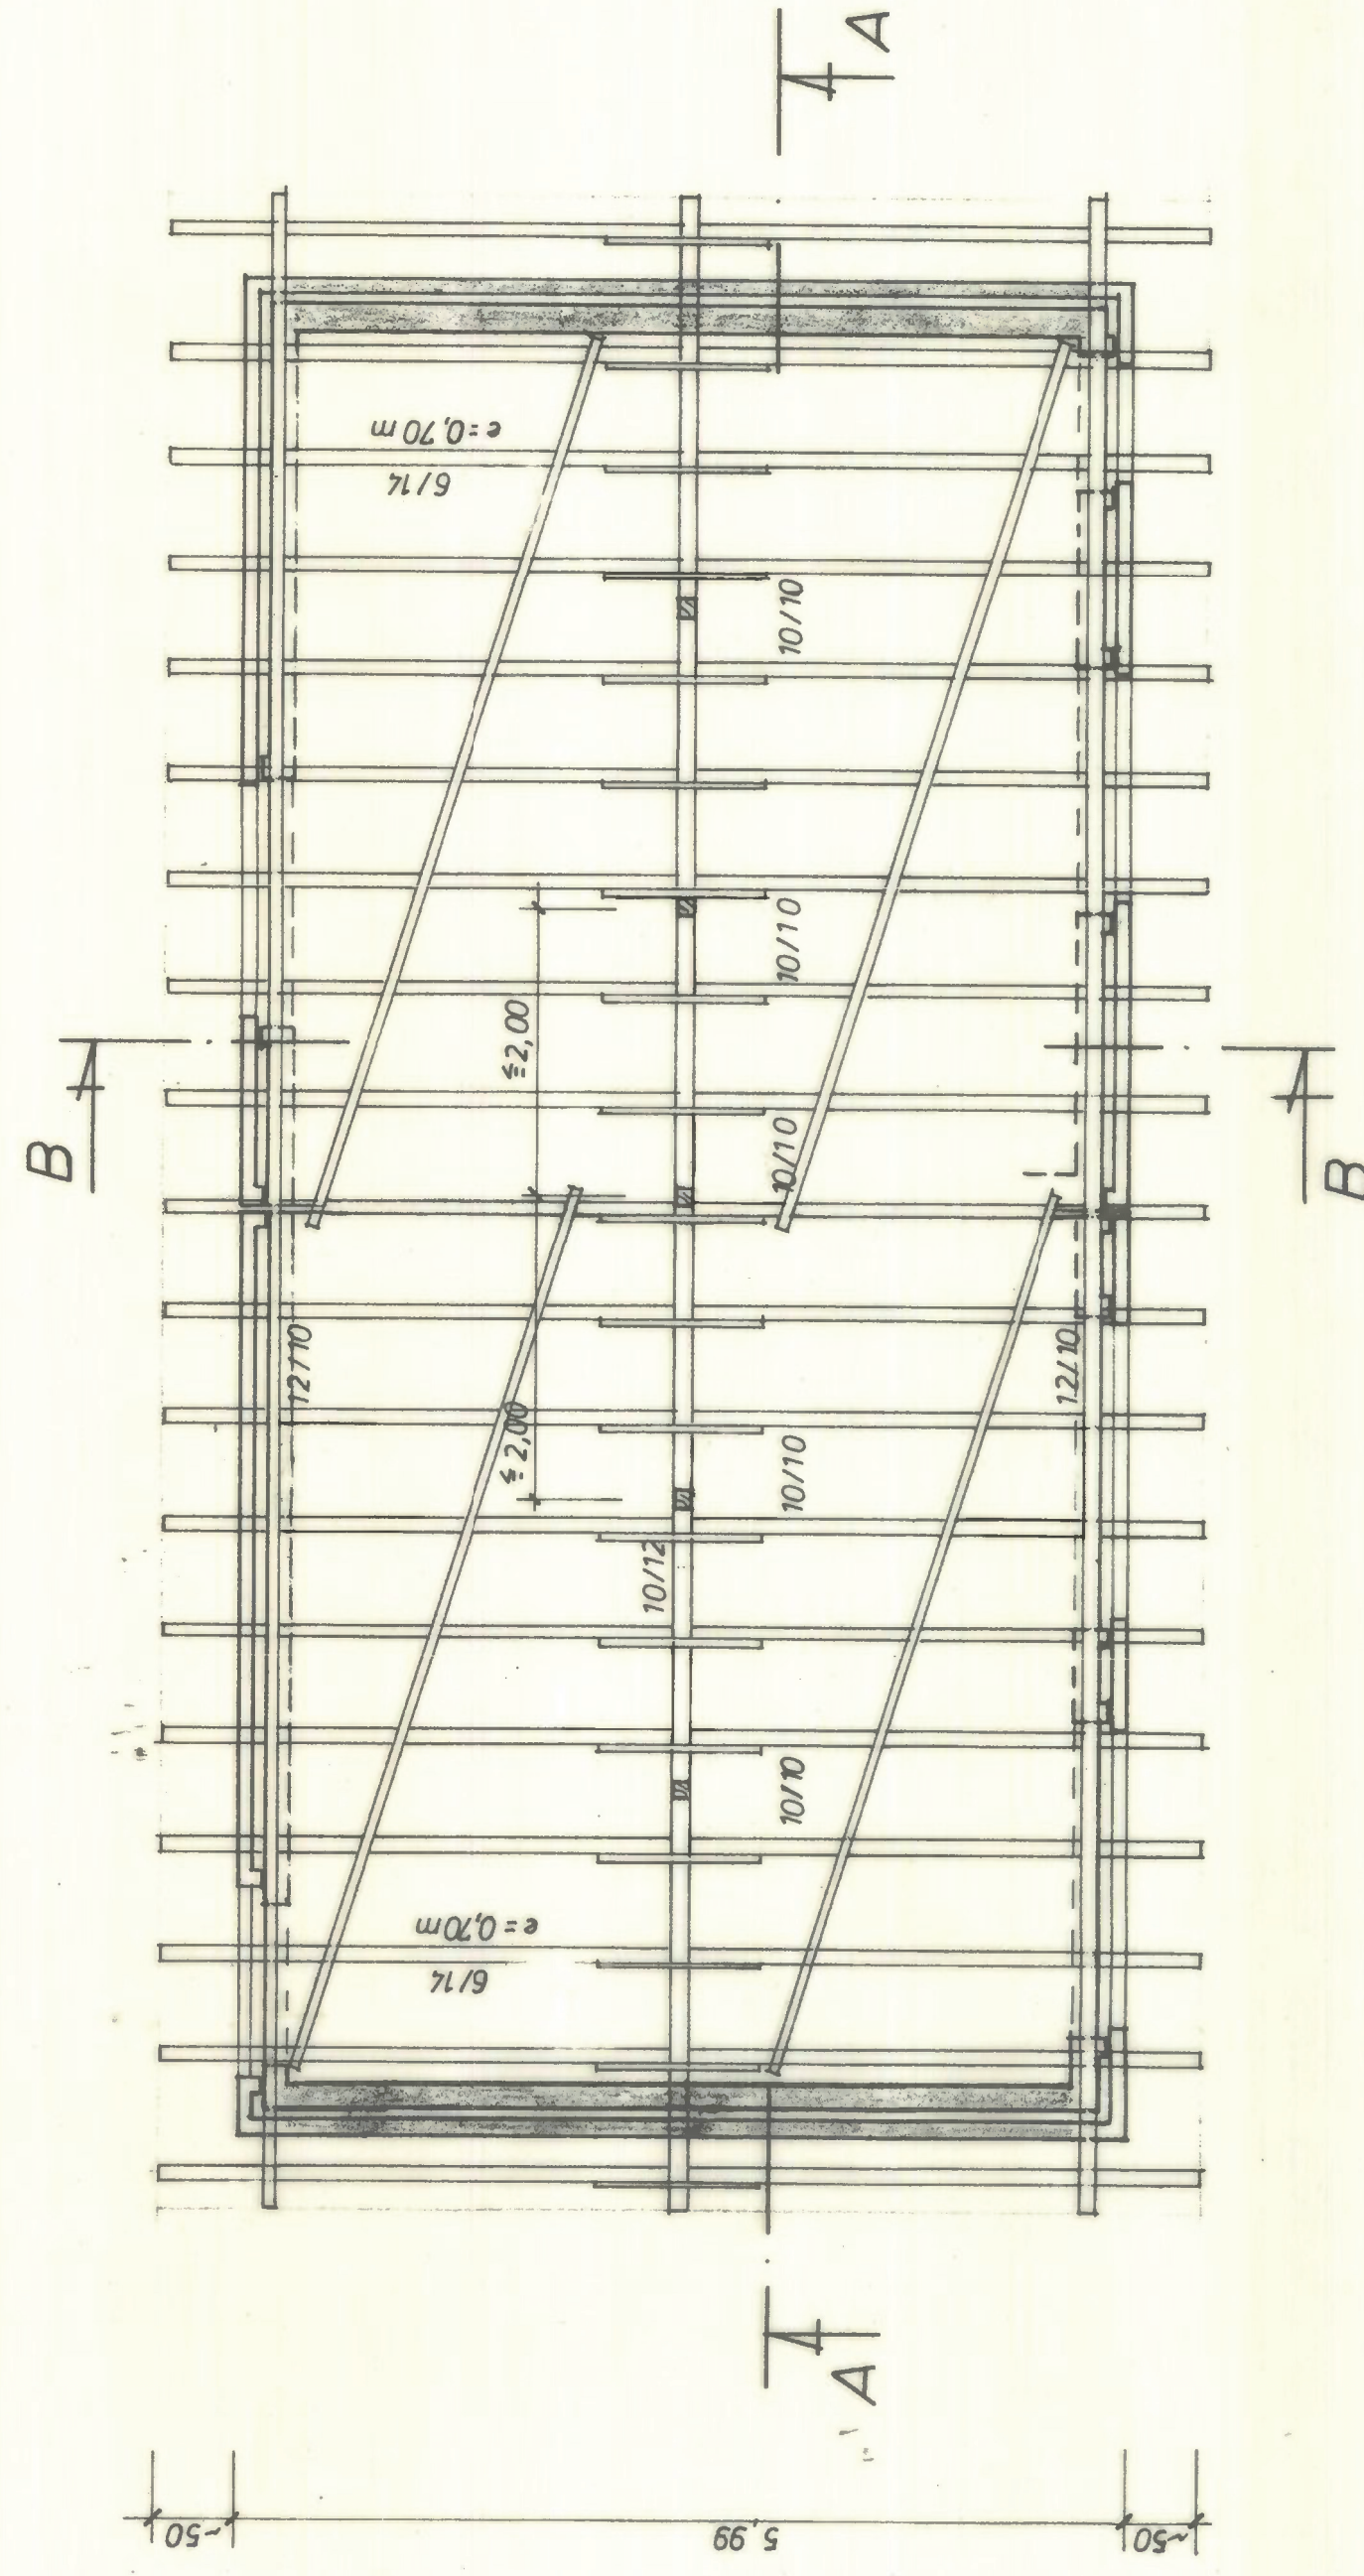
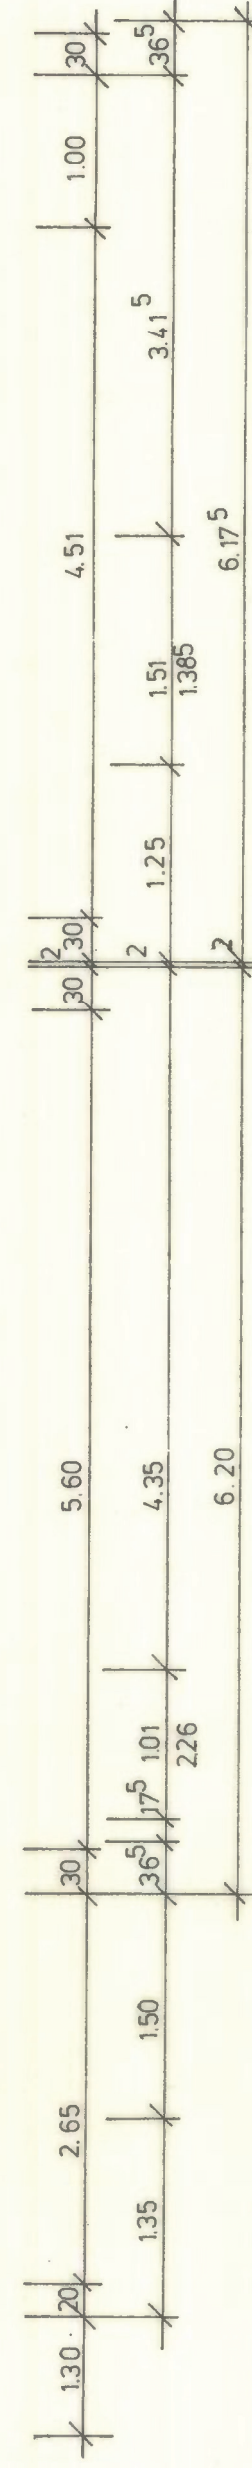
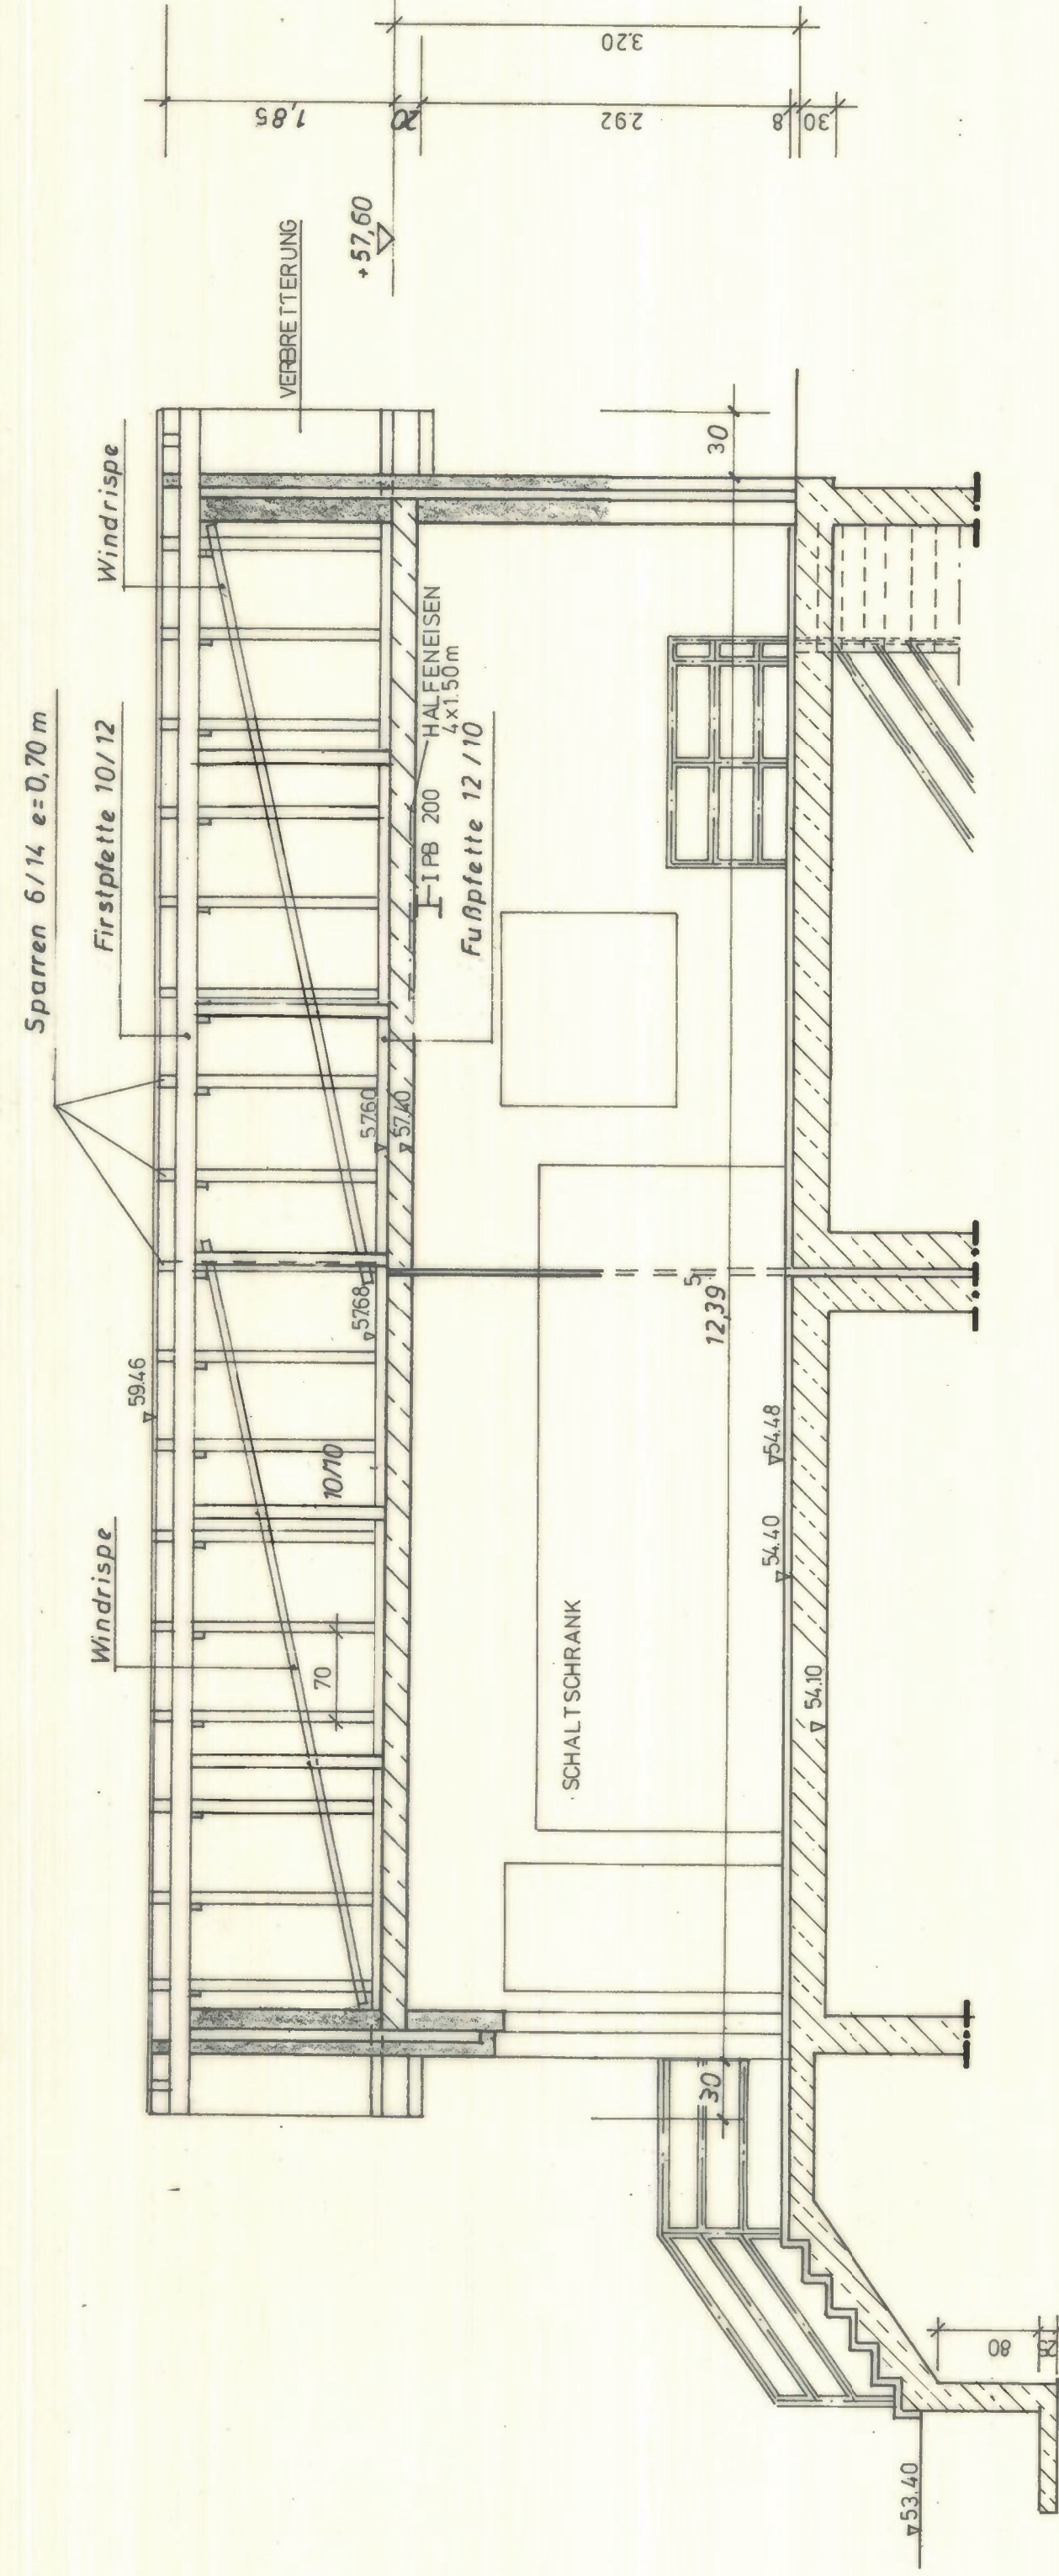
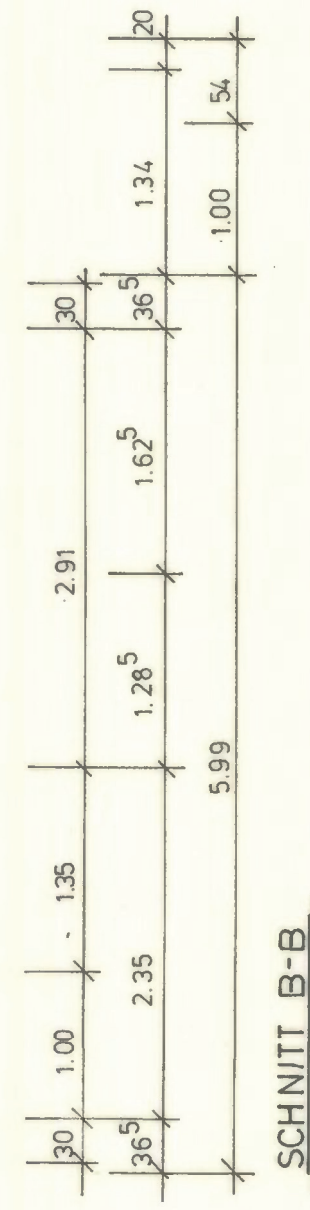
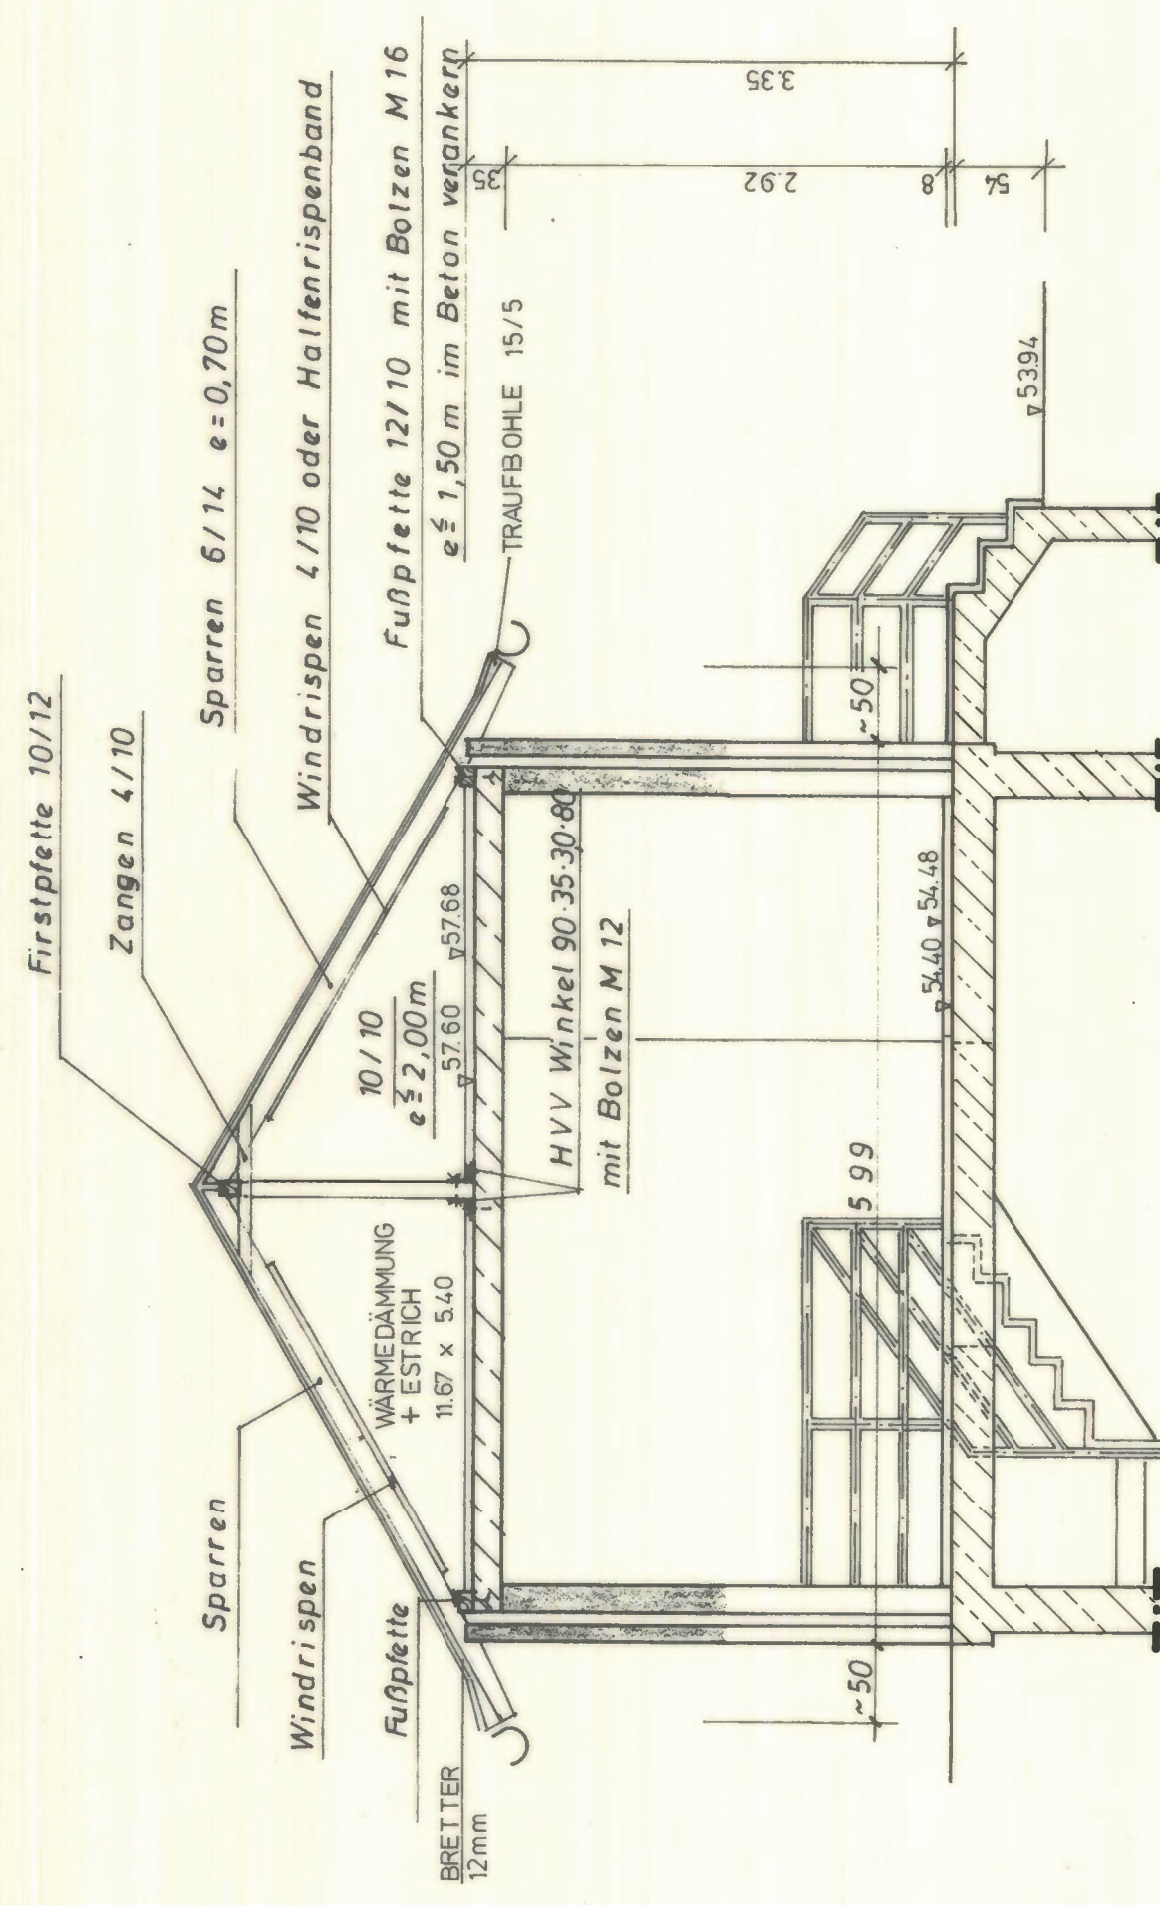
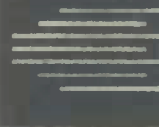
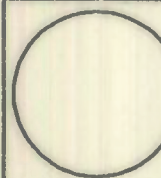


BESTANDSPLAN

111

 STADT MÜNSTER		MASSNAHME: REGENWASSERBEHANDLUNGSANLAGE Erbdrostenweg 41 (R K B mit Teilch)		DARSTELLUNG: Schöpfwerk und Entleerungspumpwerk Schnitte und Grundriss Sparrenlage		Blatt -Nr.: 02	
	Maßstab : 1 : 50		geändert	Datum	Name	Aufgestellt: Münster, den: 27. Mai 2002 - TIEFBAUAMT - Abwasseranlagen und Pumpvorhaben	
			geändert				
Entwurfsbearbeitung							
aufgenommen		Datum	Name				
bearbeitet							
gezeichnet							
geprüft							

Grundriß Dach