


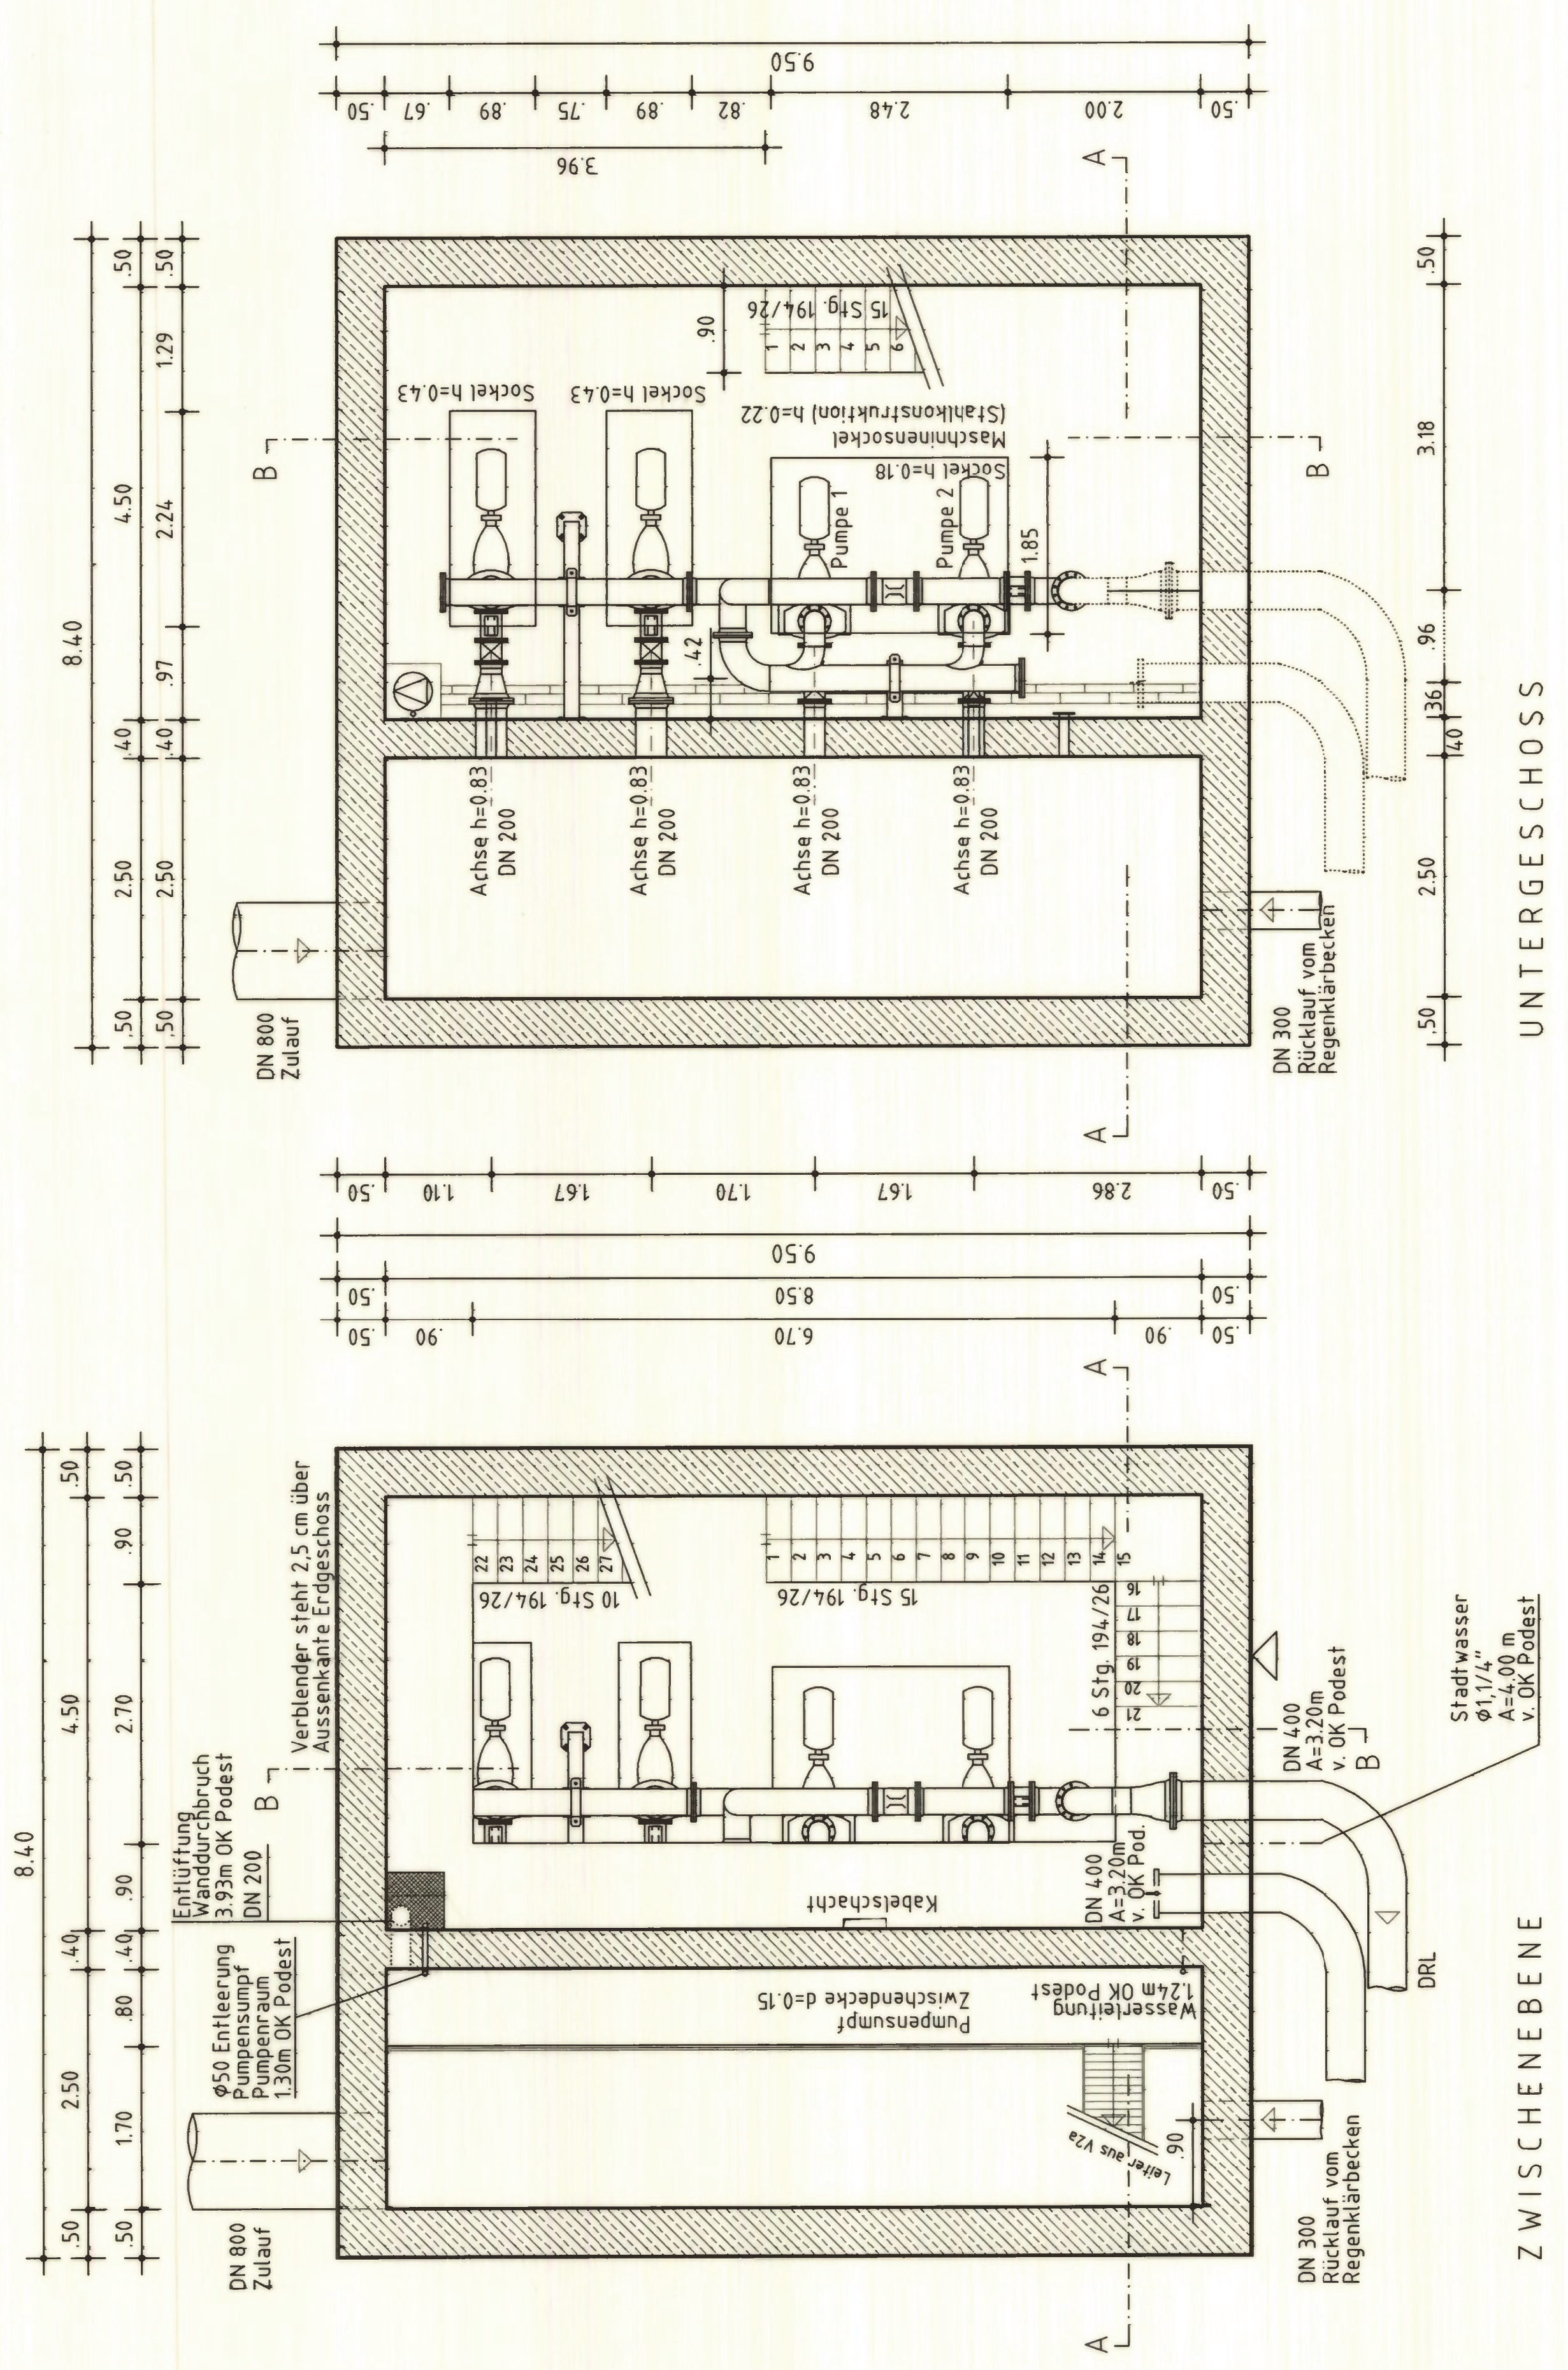


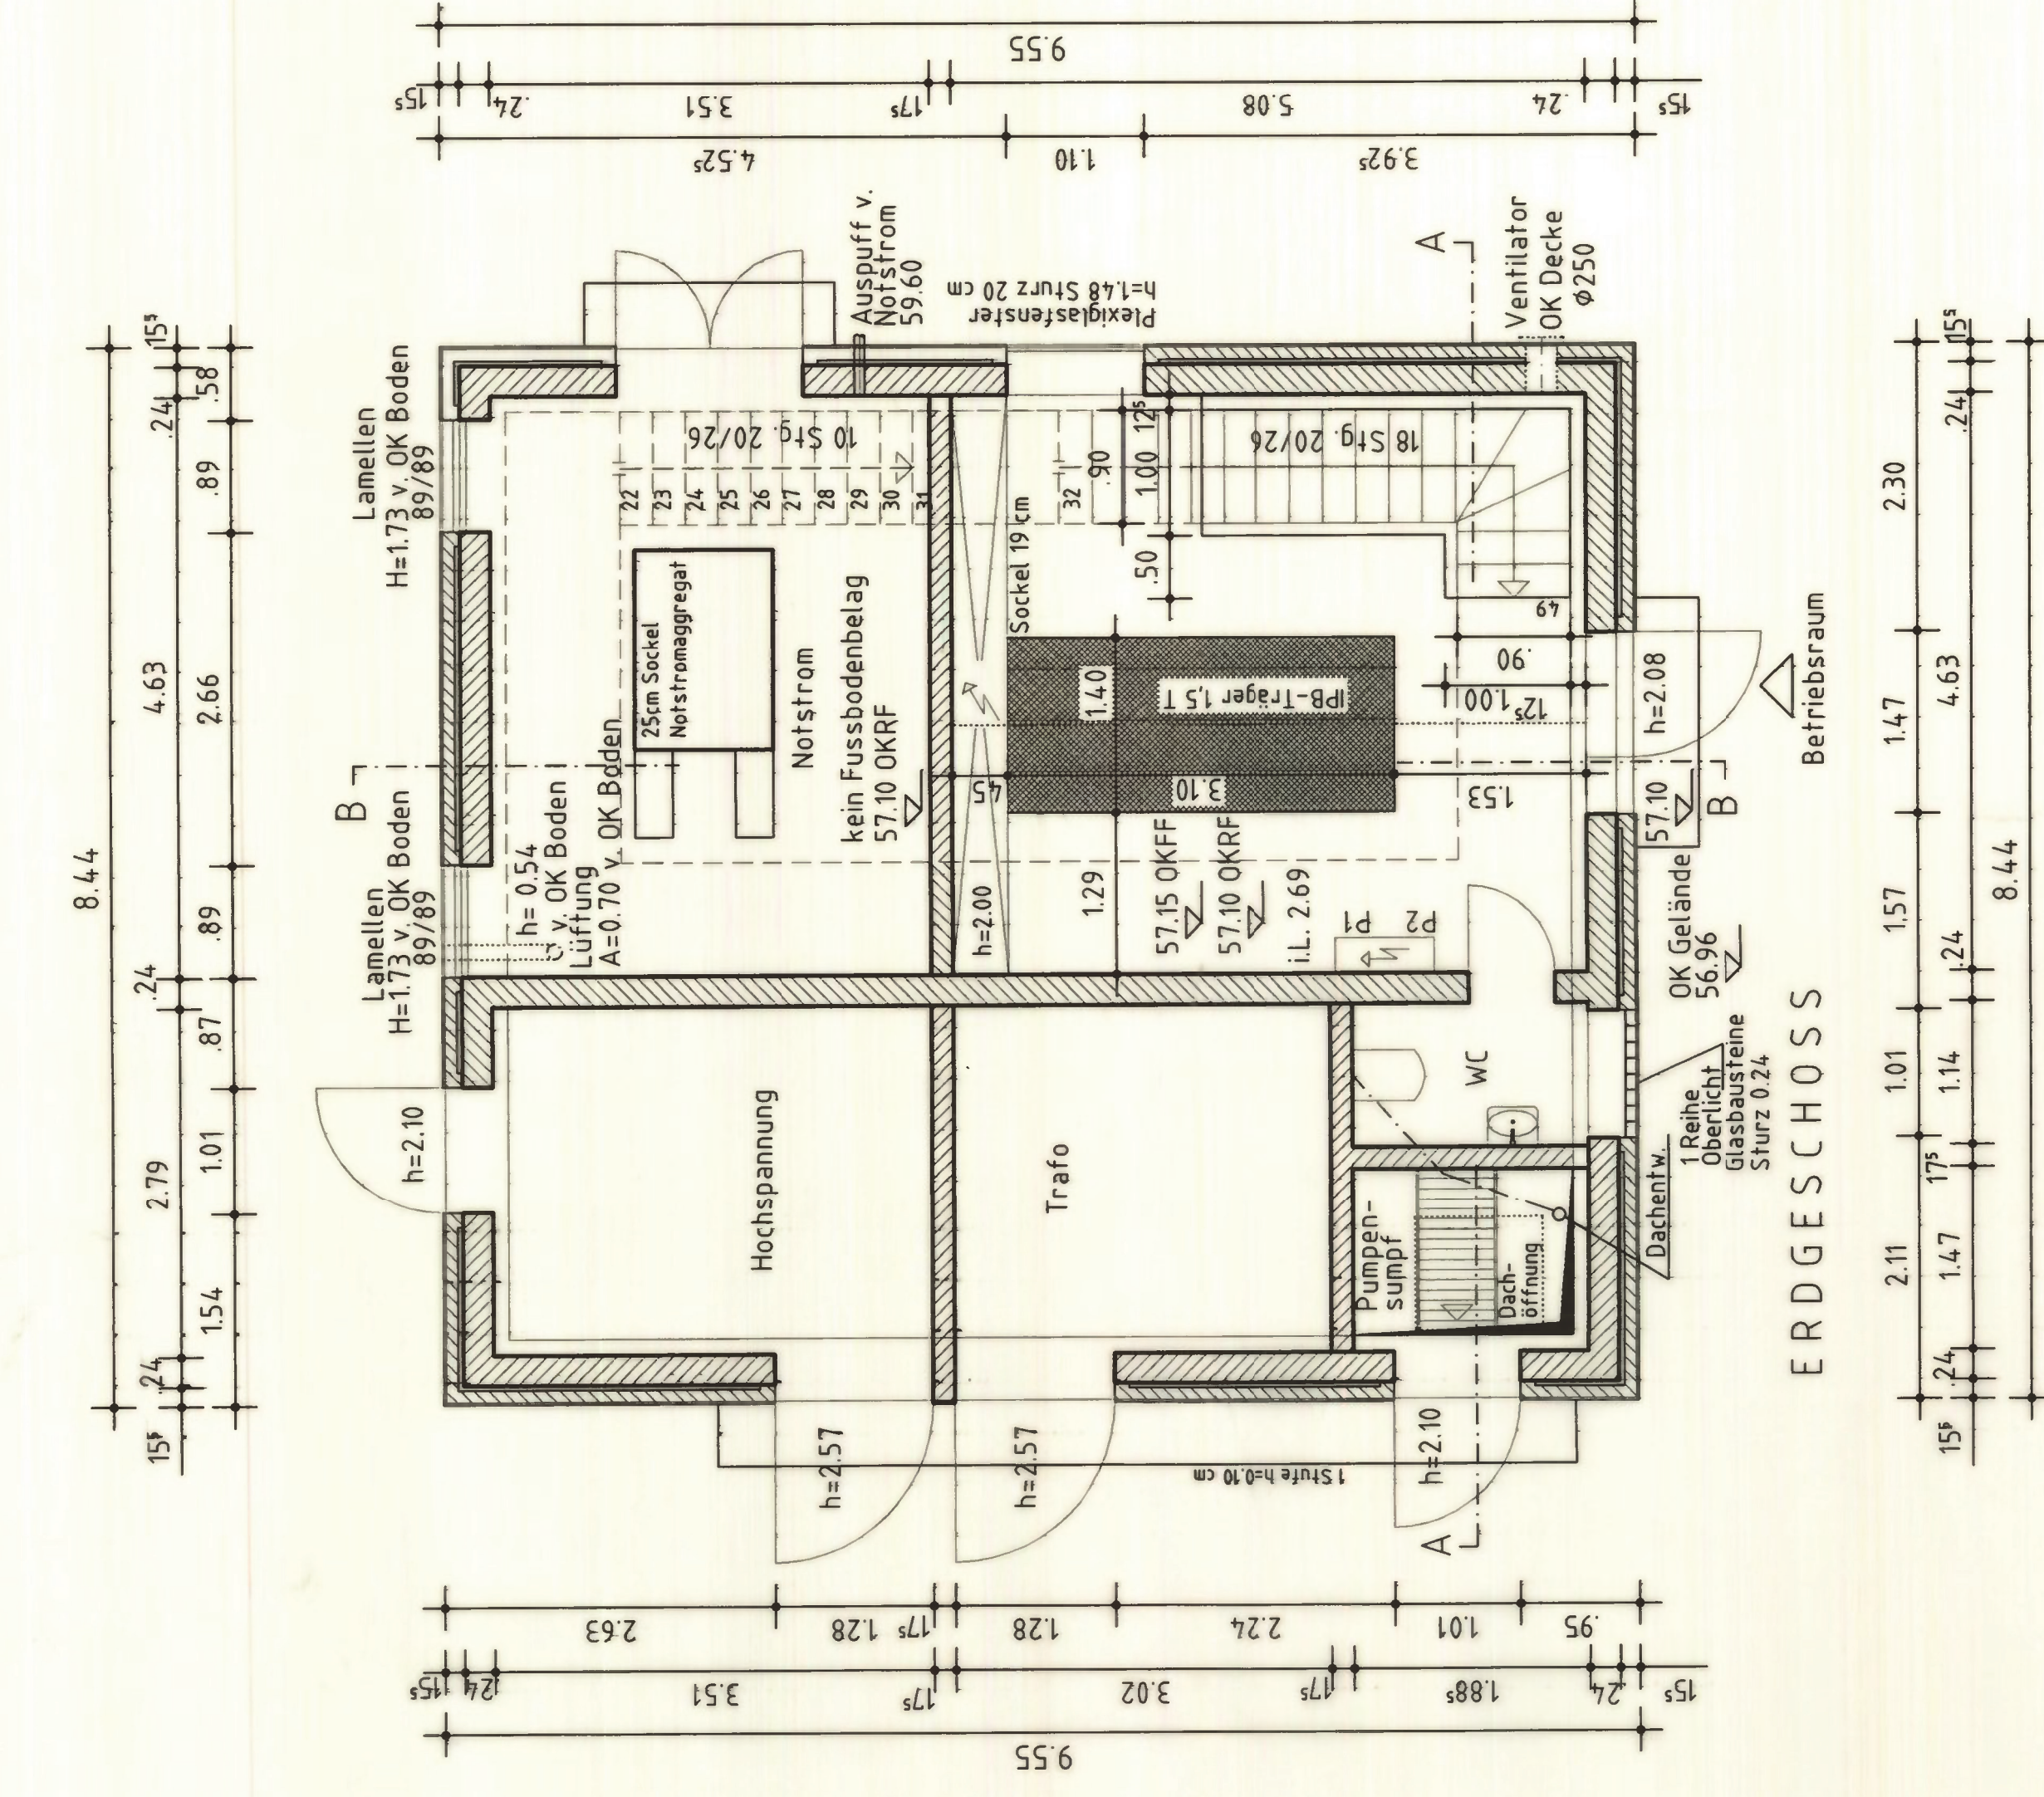

SCHNITT B - B

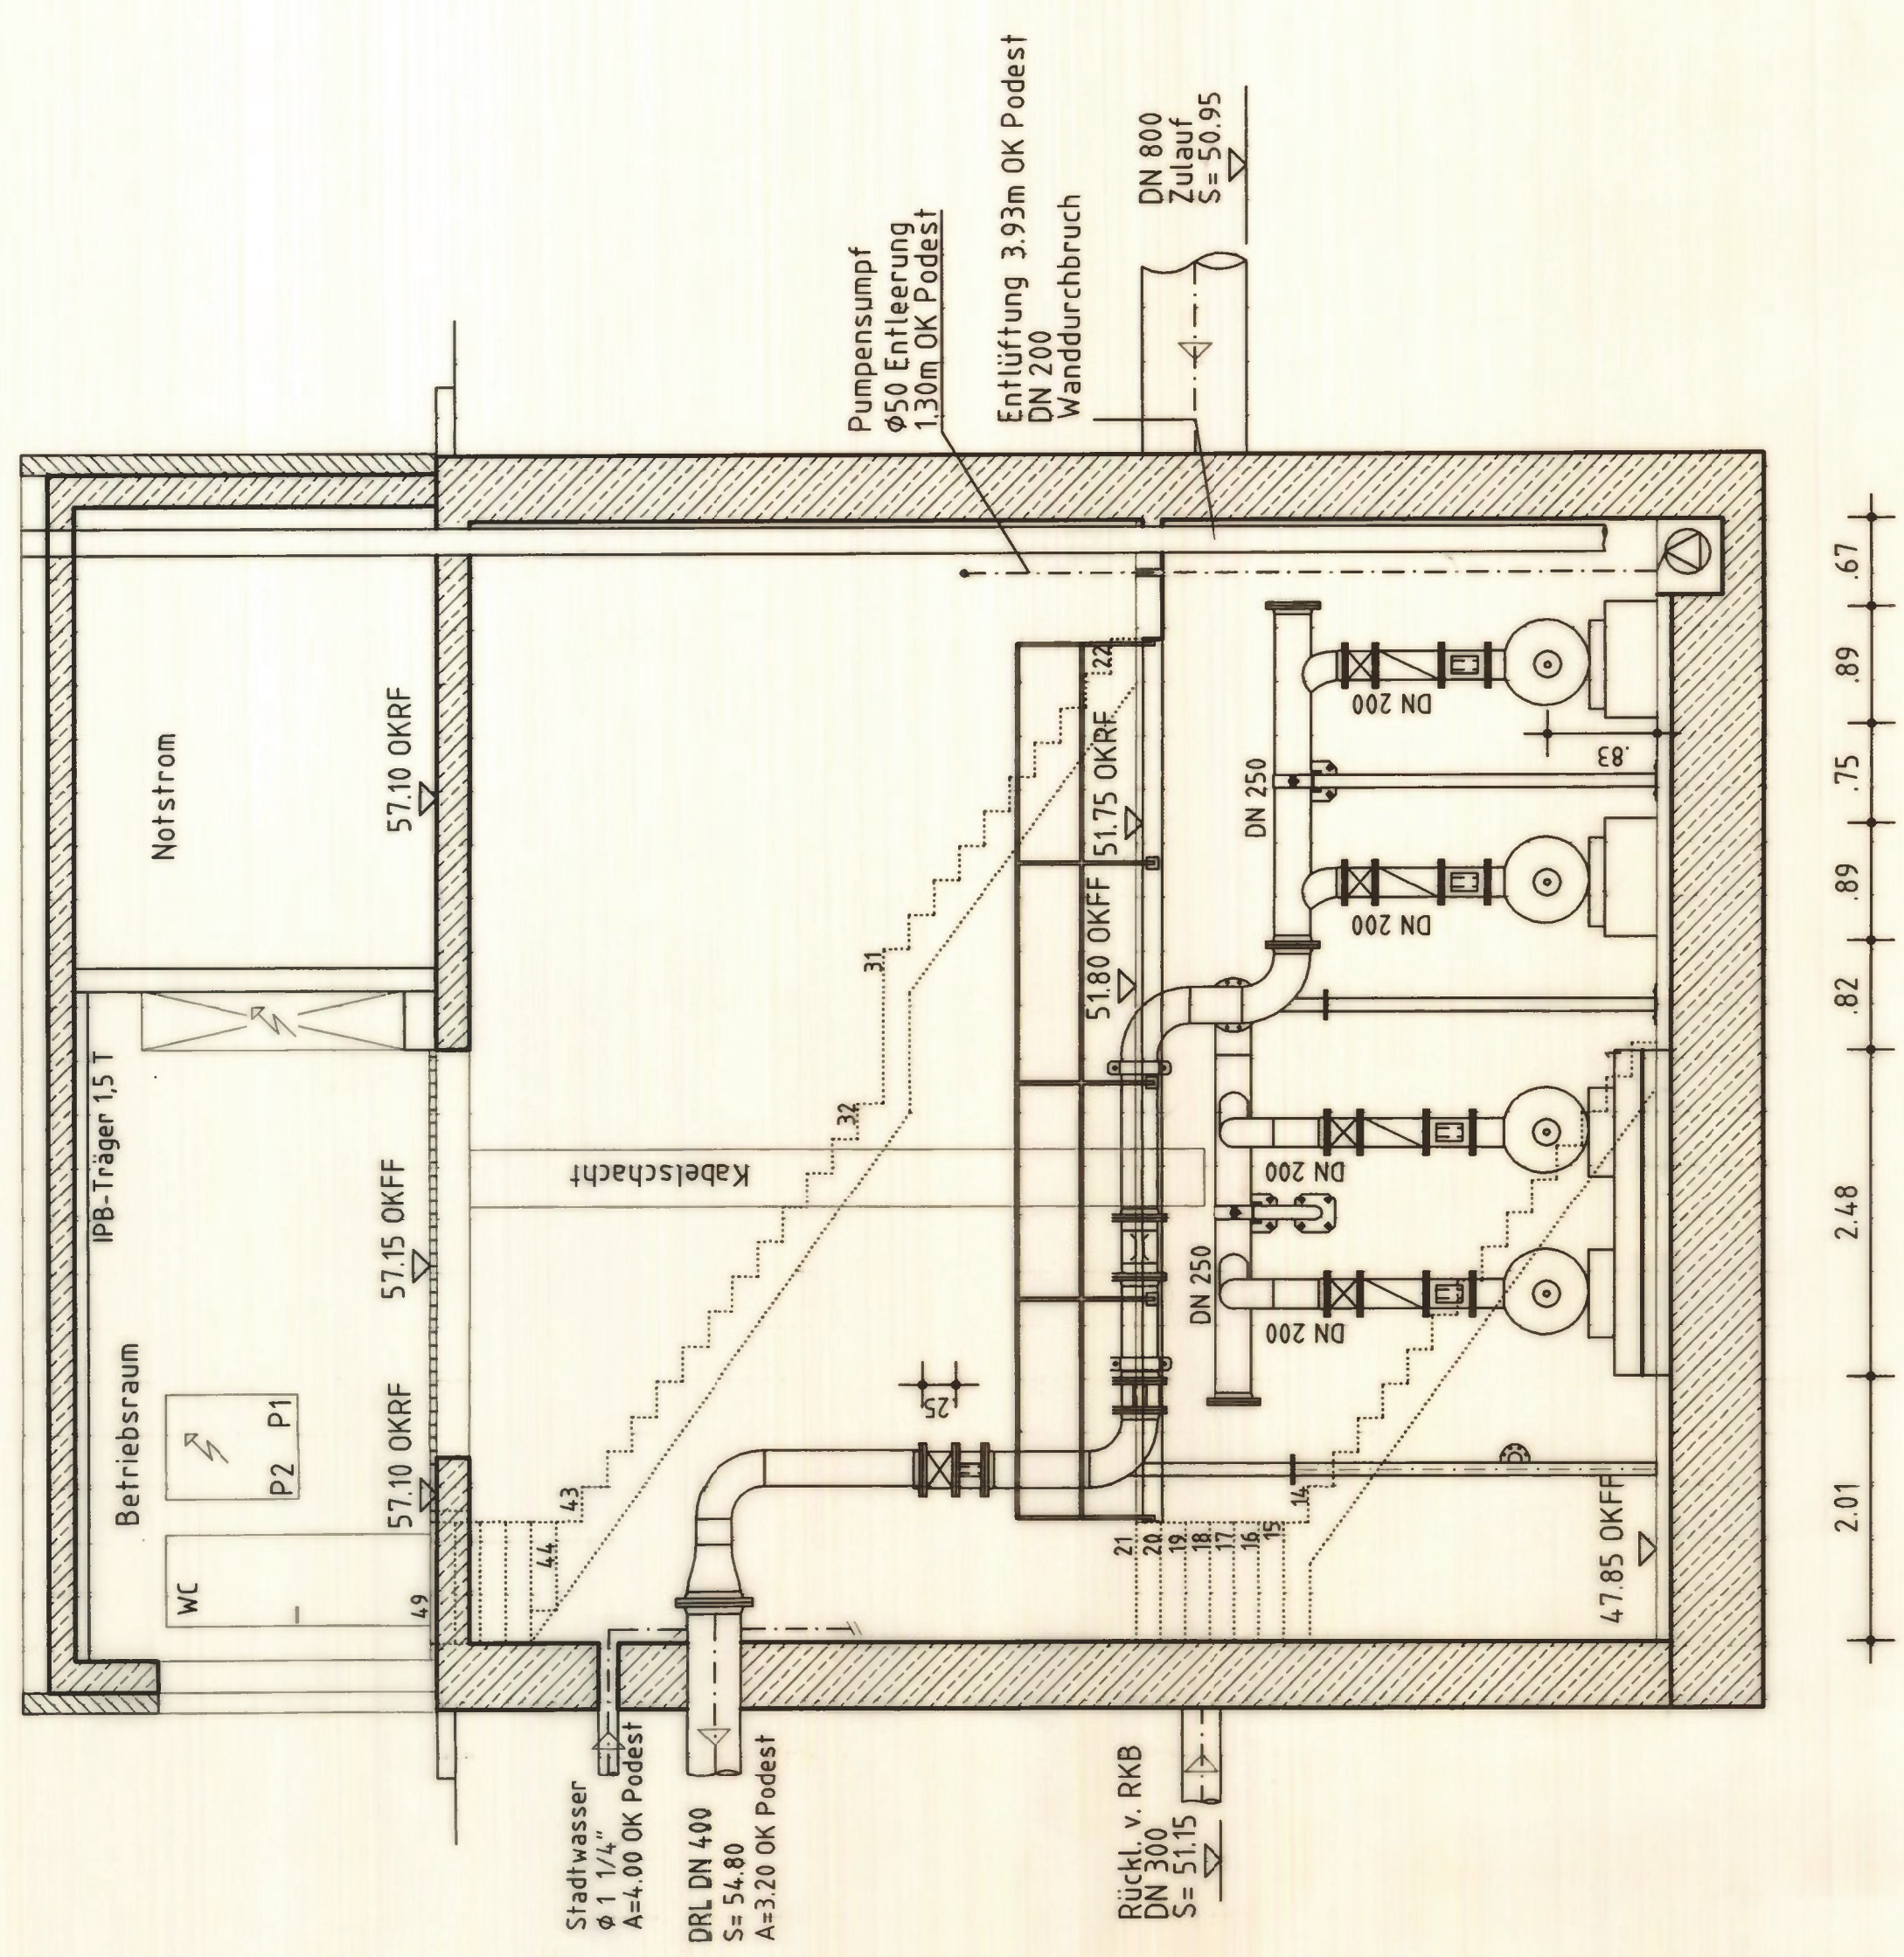

SCHNITT A - A

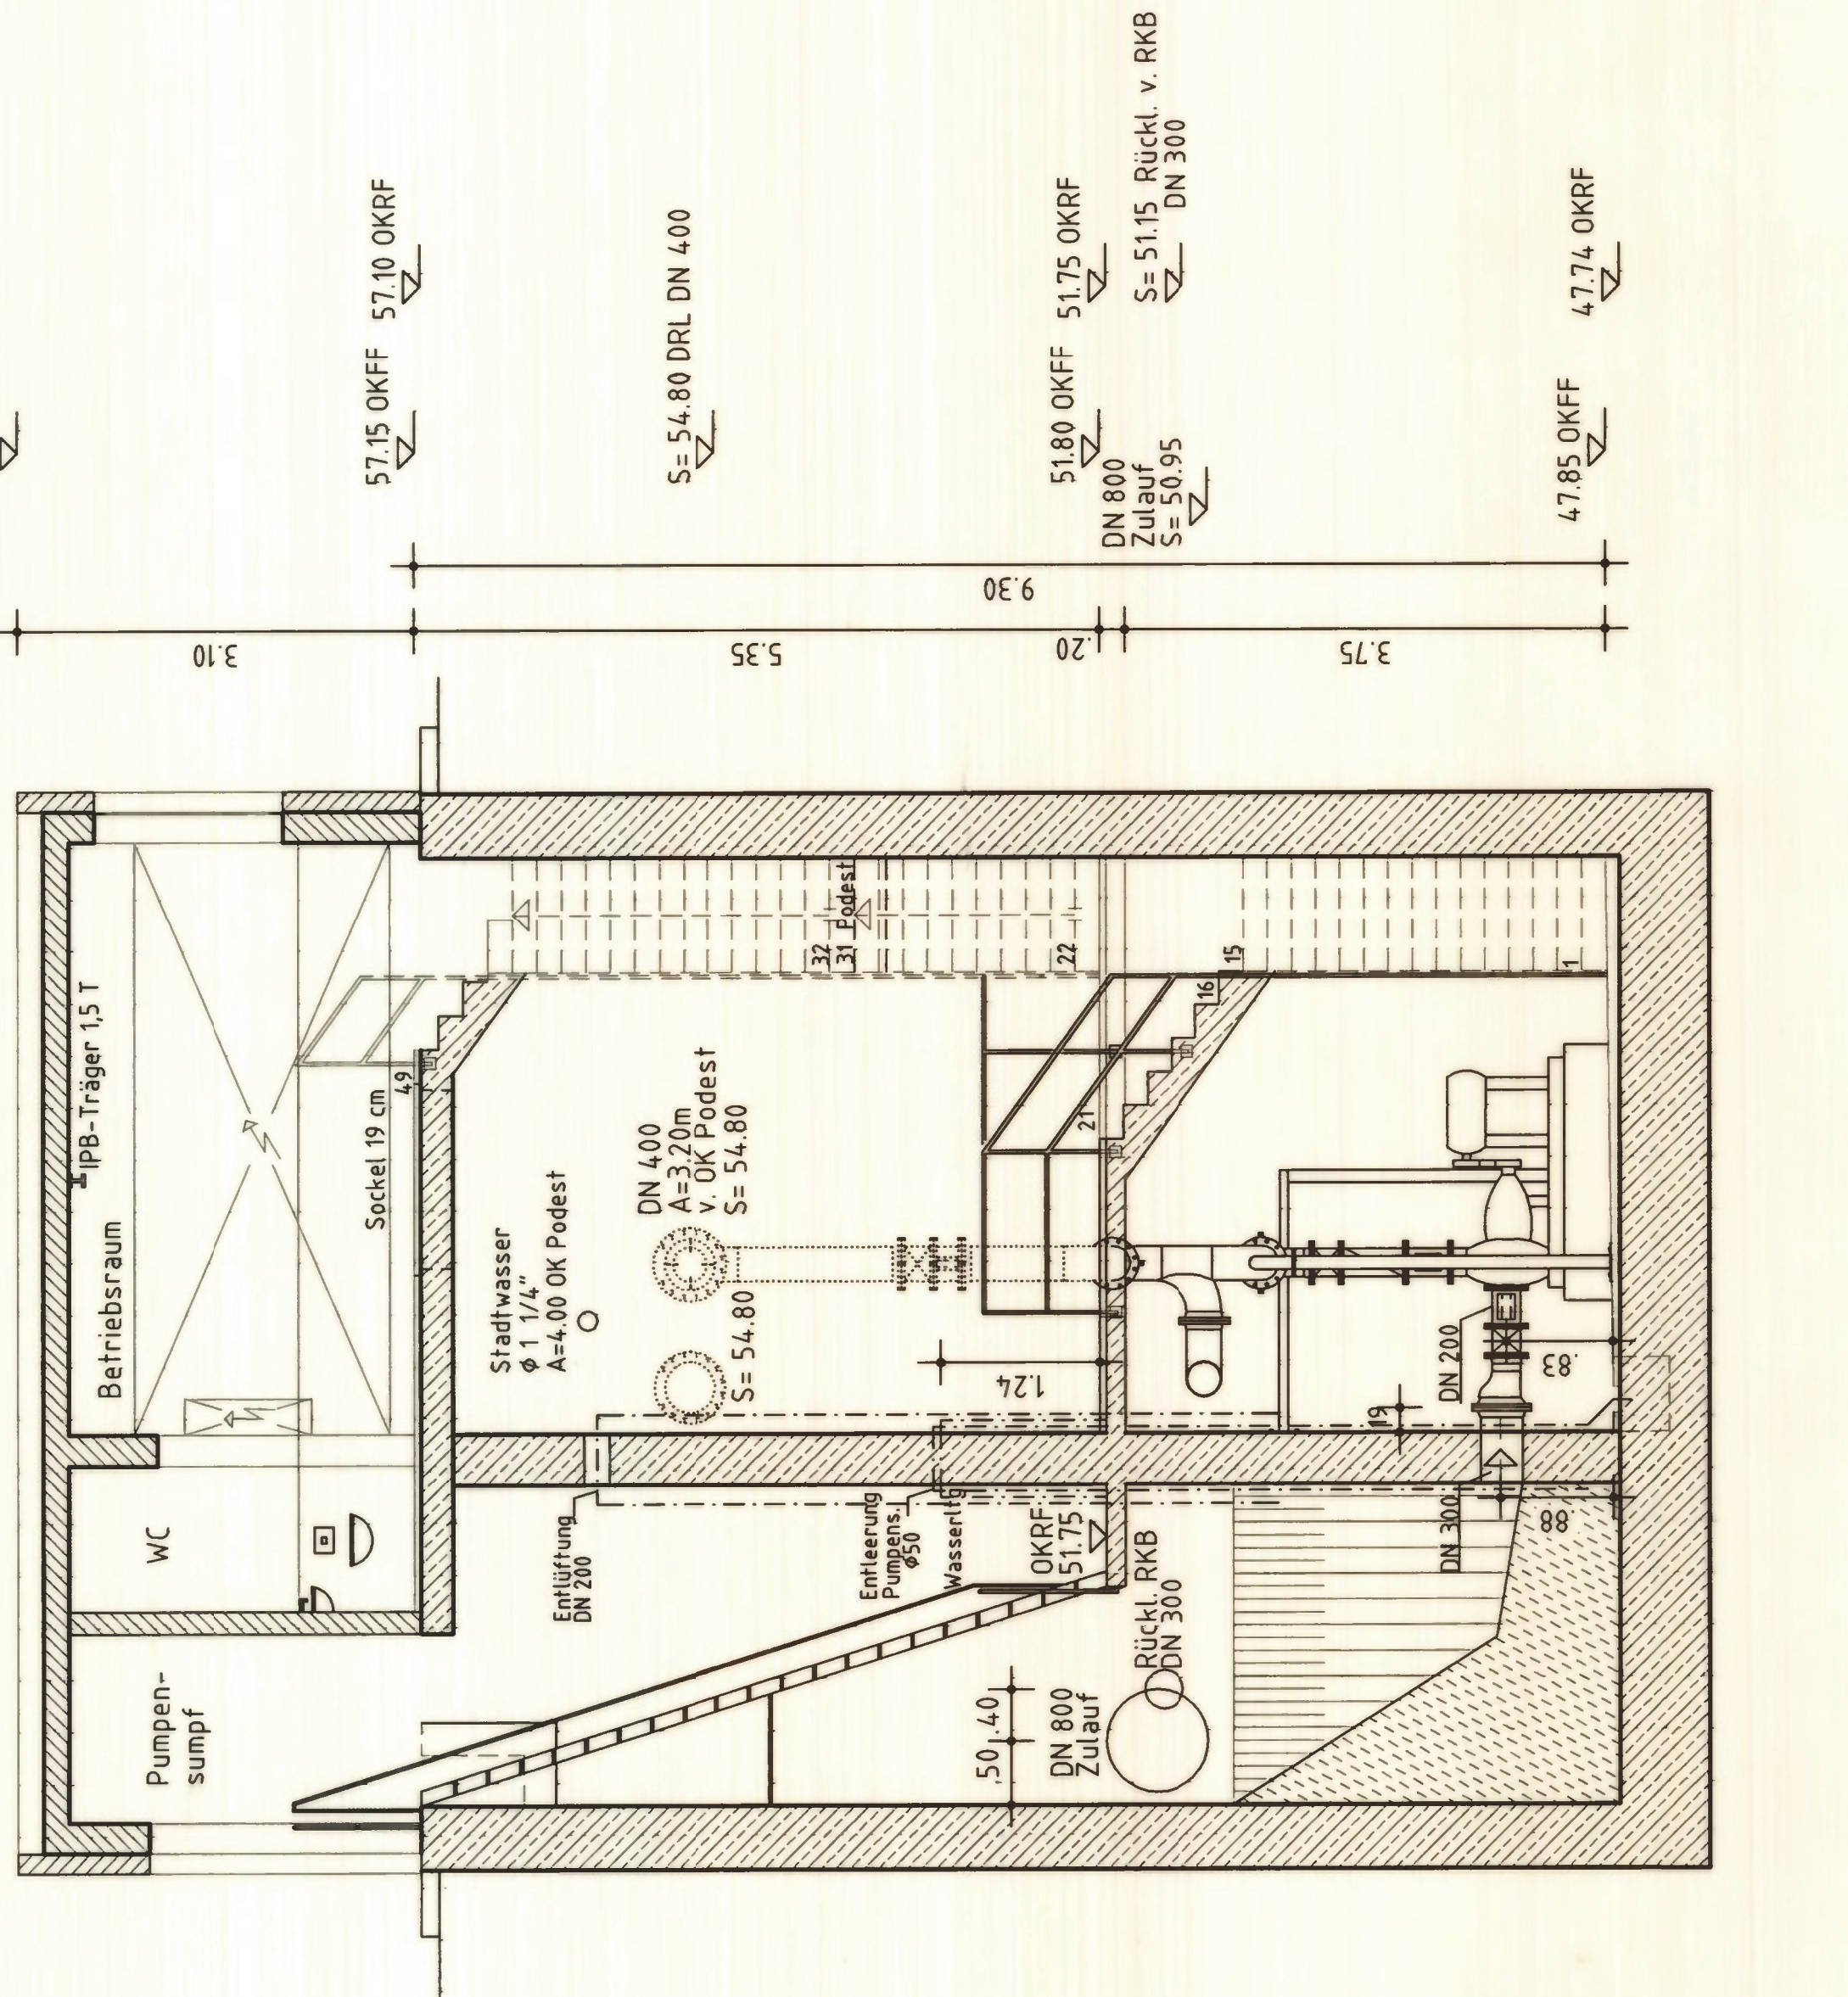

BESTANDSPLAN

3.1.0.0

Anlage Nr.:		Art der Änderung		Name	
Plan Nr.:		Datum		Datum	
Str. Schl.:		Datum		Datum	
Bau Nr.:		Datum		Datum	
Mappe Nr.:		Datum		Datum	
Ausf. Nr.:		Datum		Datum	
Nr.		Datum		Datum	
5					
4					
3					
2					
1					
0					

STADT MÜNSTER		Tiefbauamt		Stadtentwässerung	
Grundrisse und Schnitte		Kläranlage		Müllversorgungs 25	
Lageplan 1:50		Längen		in Hiltrup	
Höhen		Name		Datum	
bearbeitet		gezeichnet		geprüft	
11. Mai 2004		11. Mai 2004		11. Mai 2004	
Aufgestellt:		Münster, den		06. Juli 2004	
Stadtentwässerung		Münster		06. Juli 2004	