
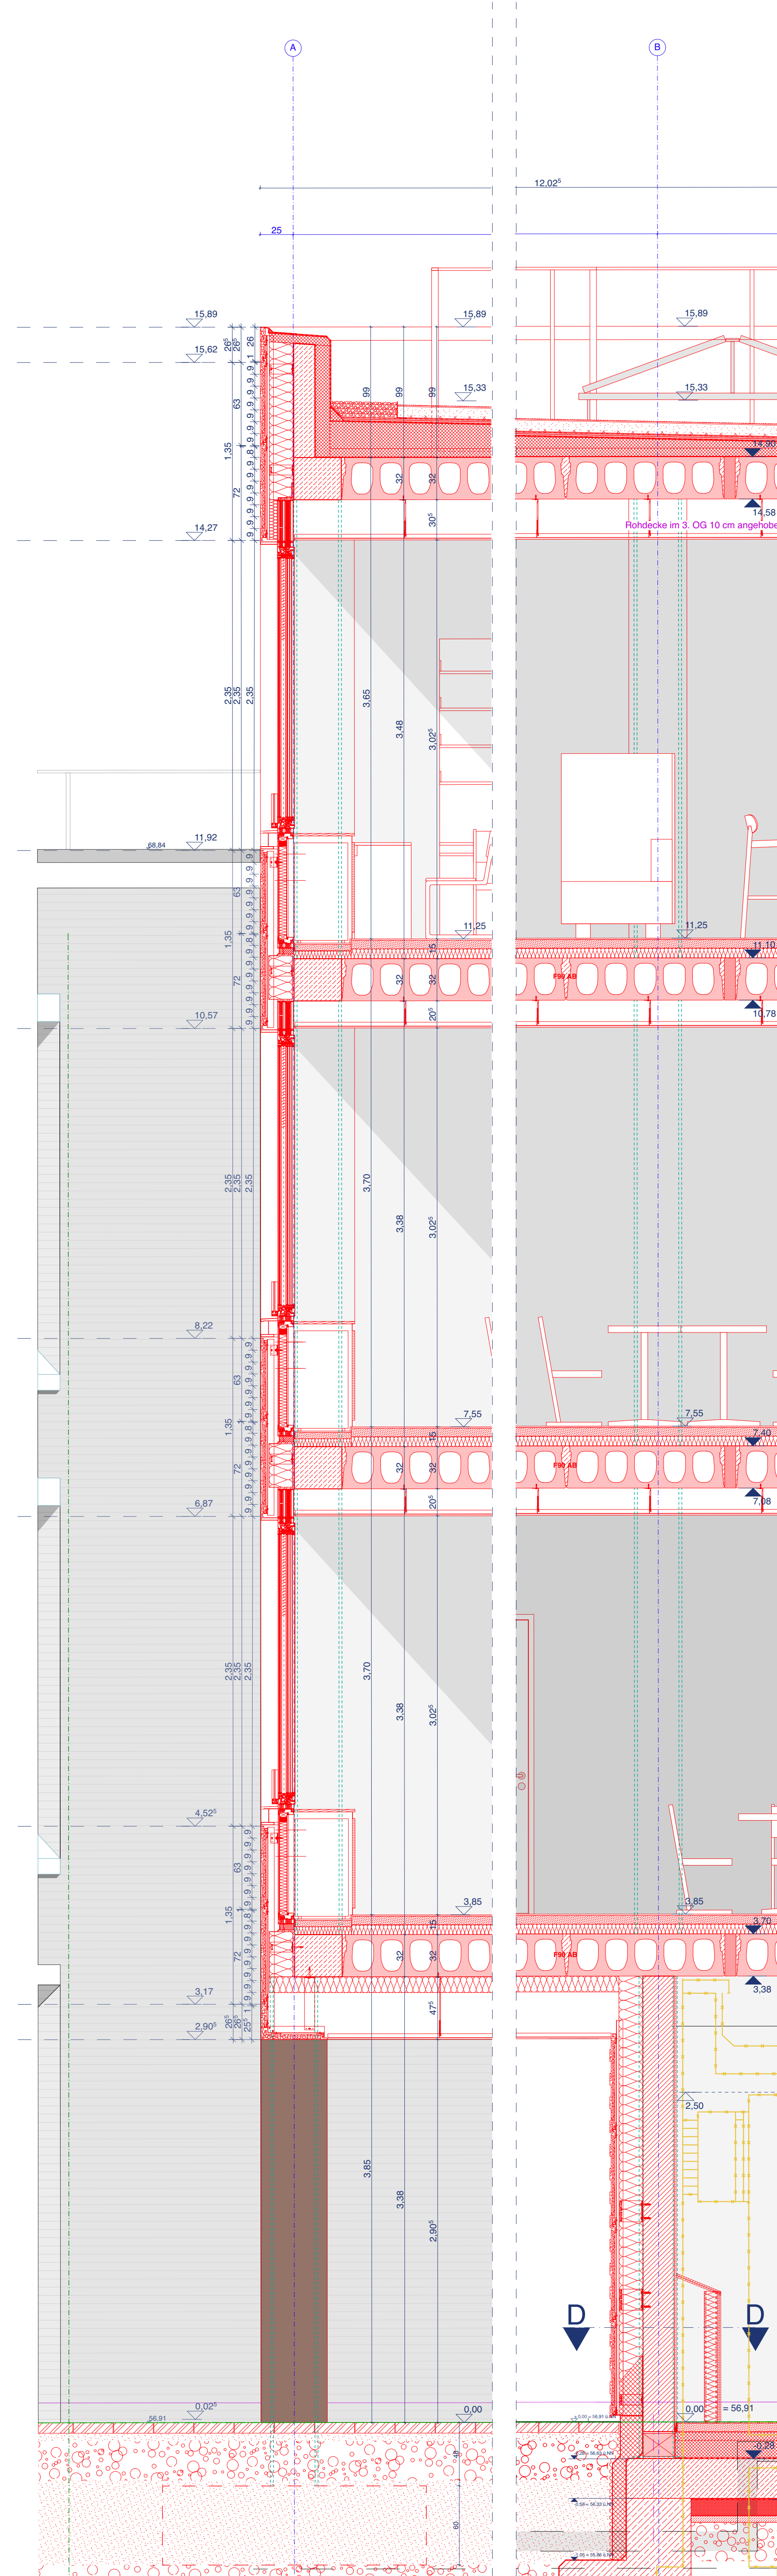
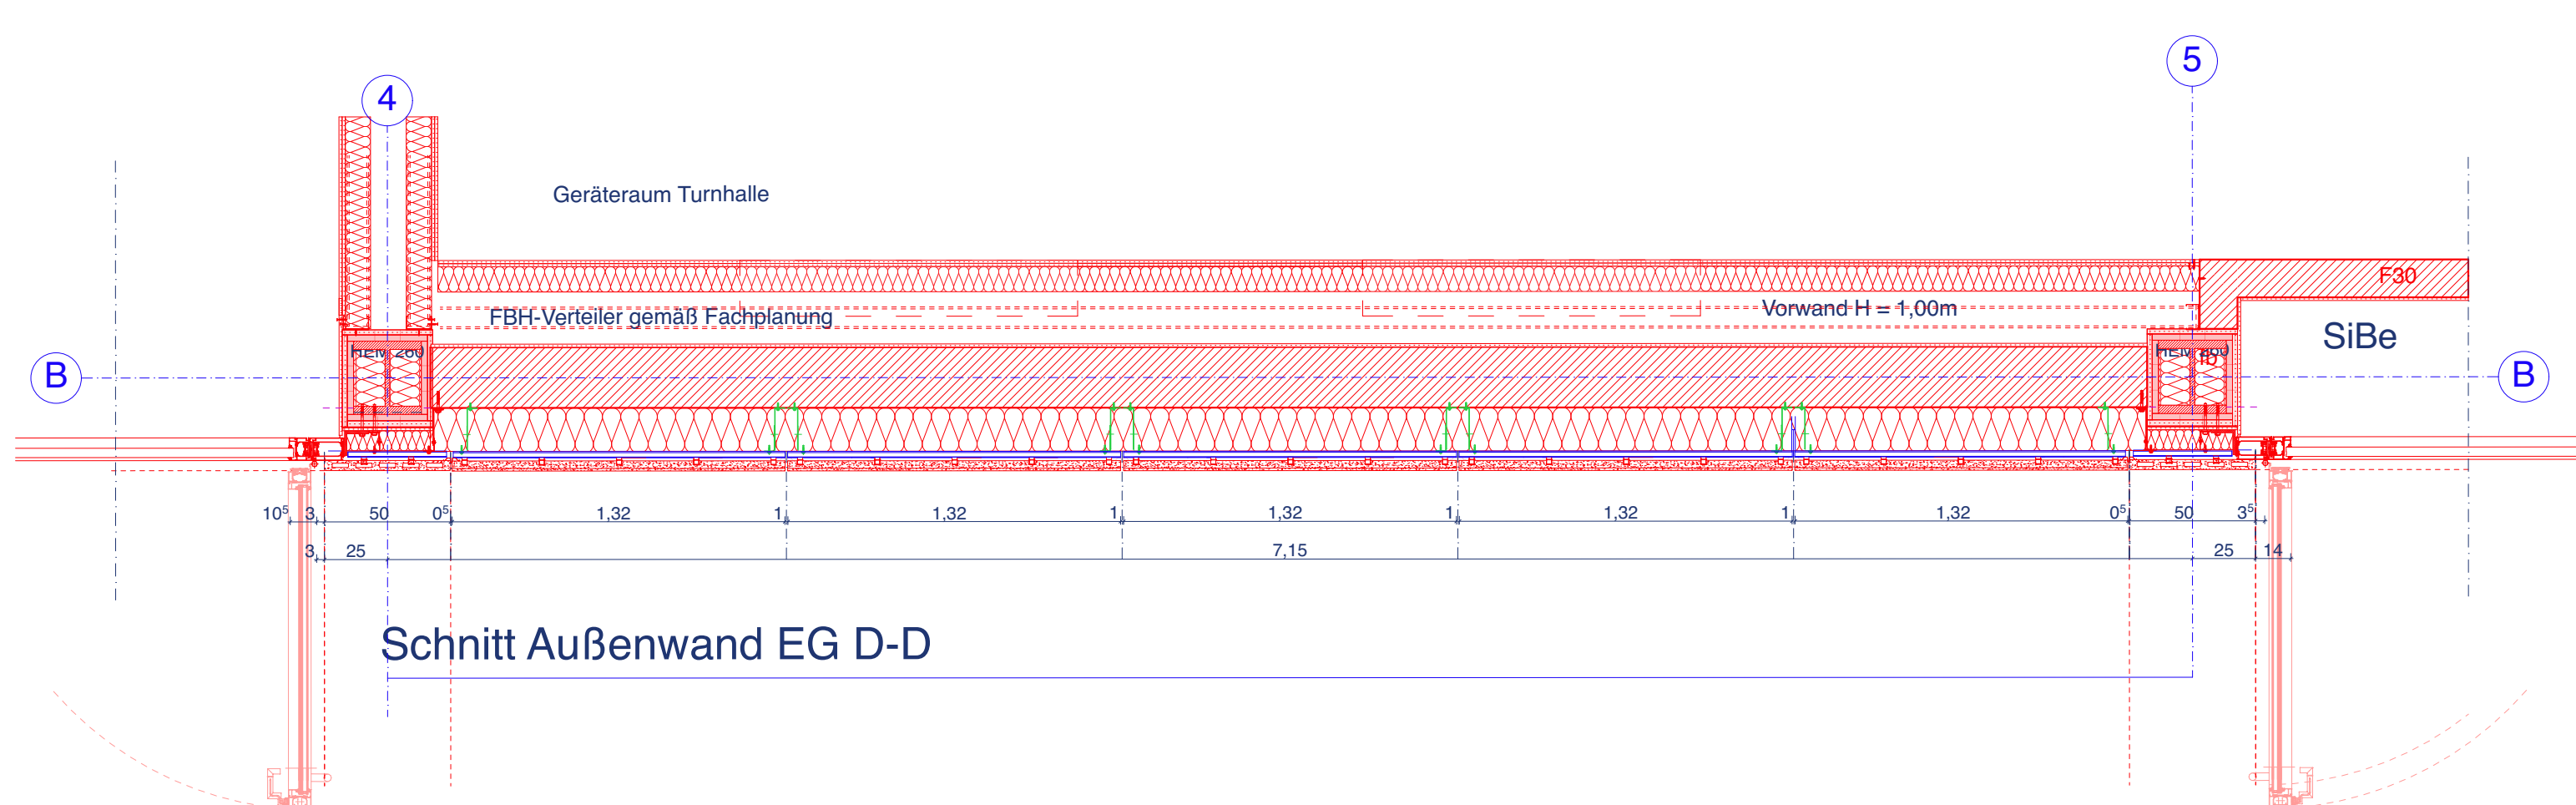
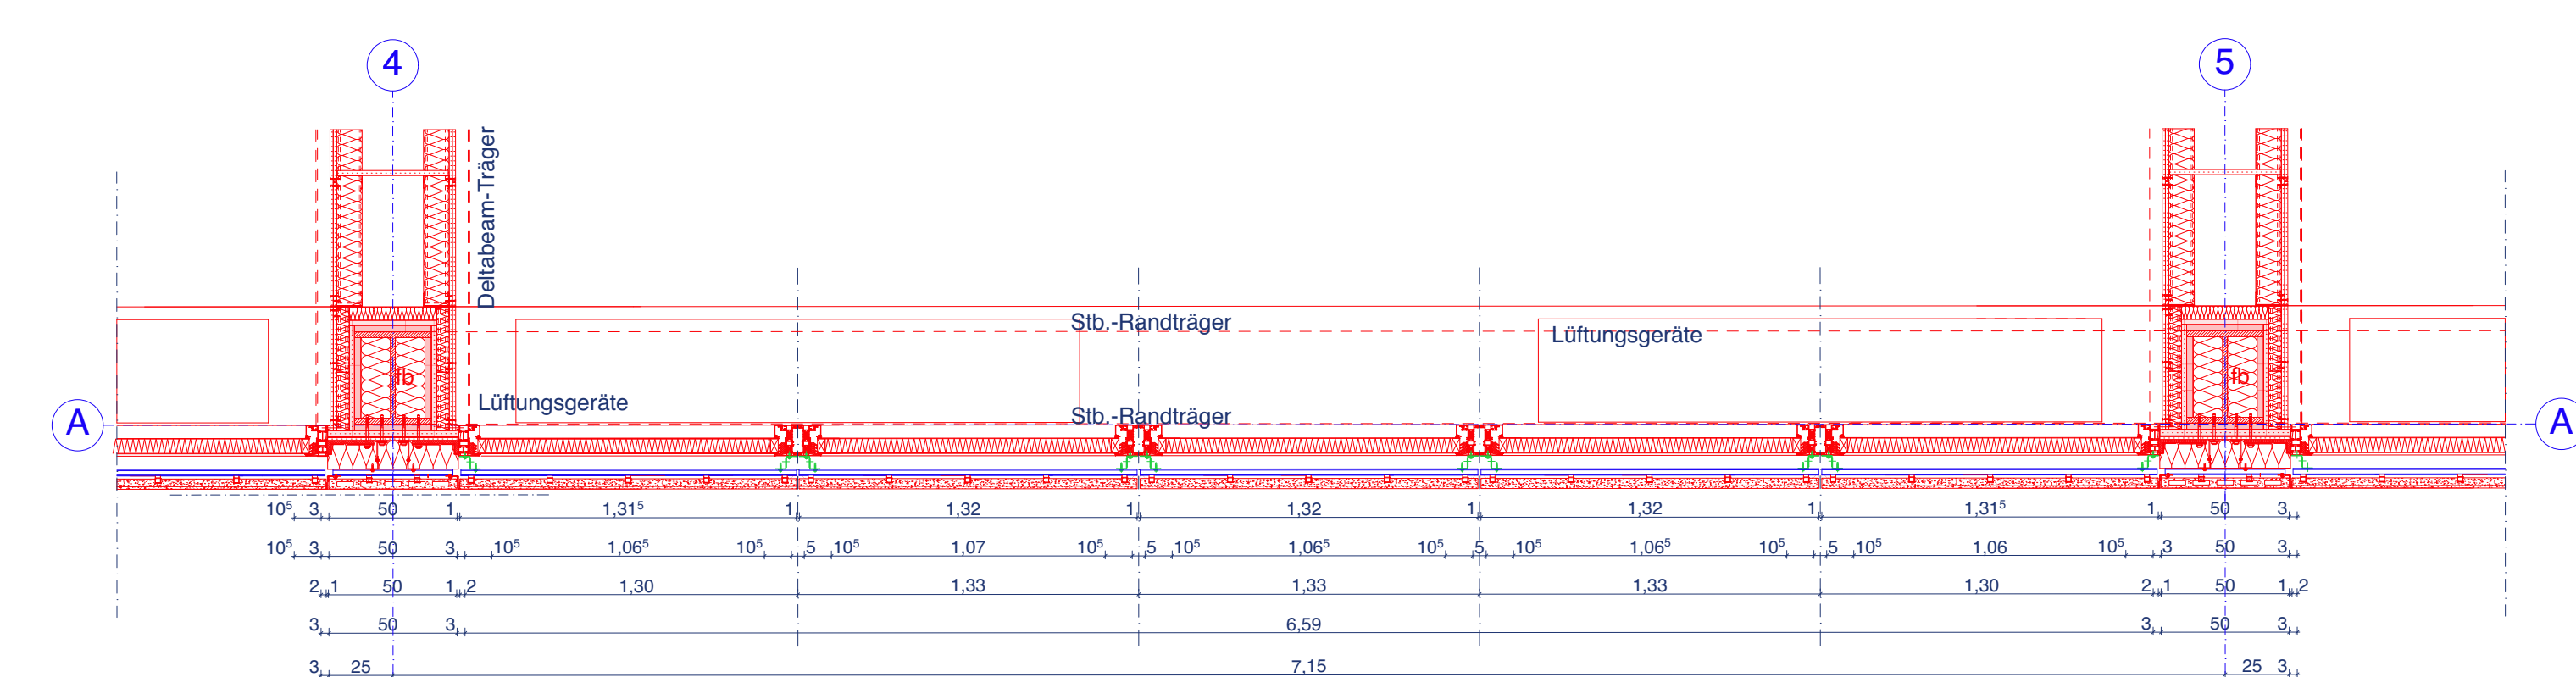
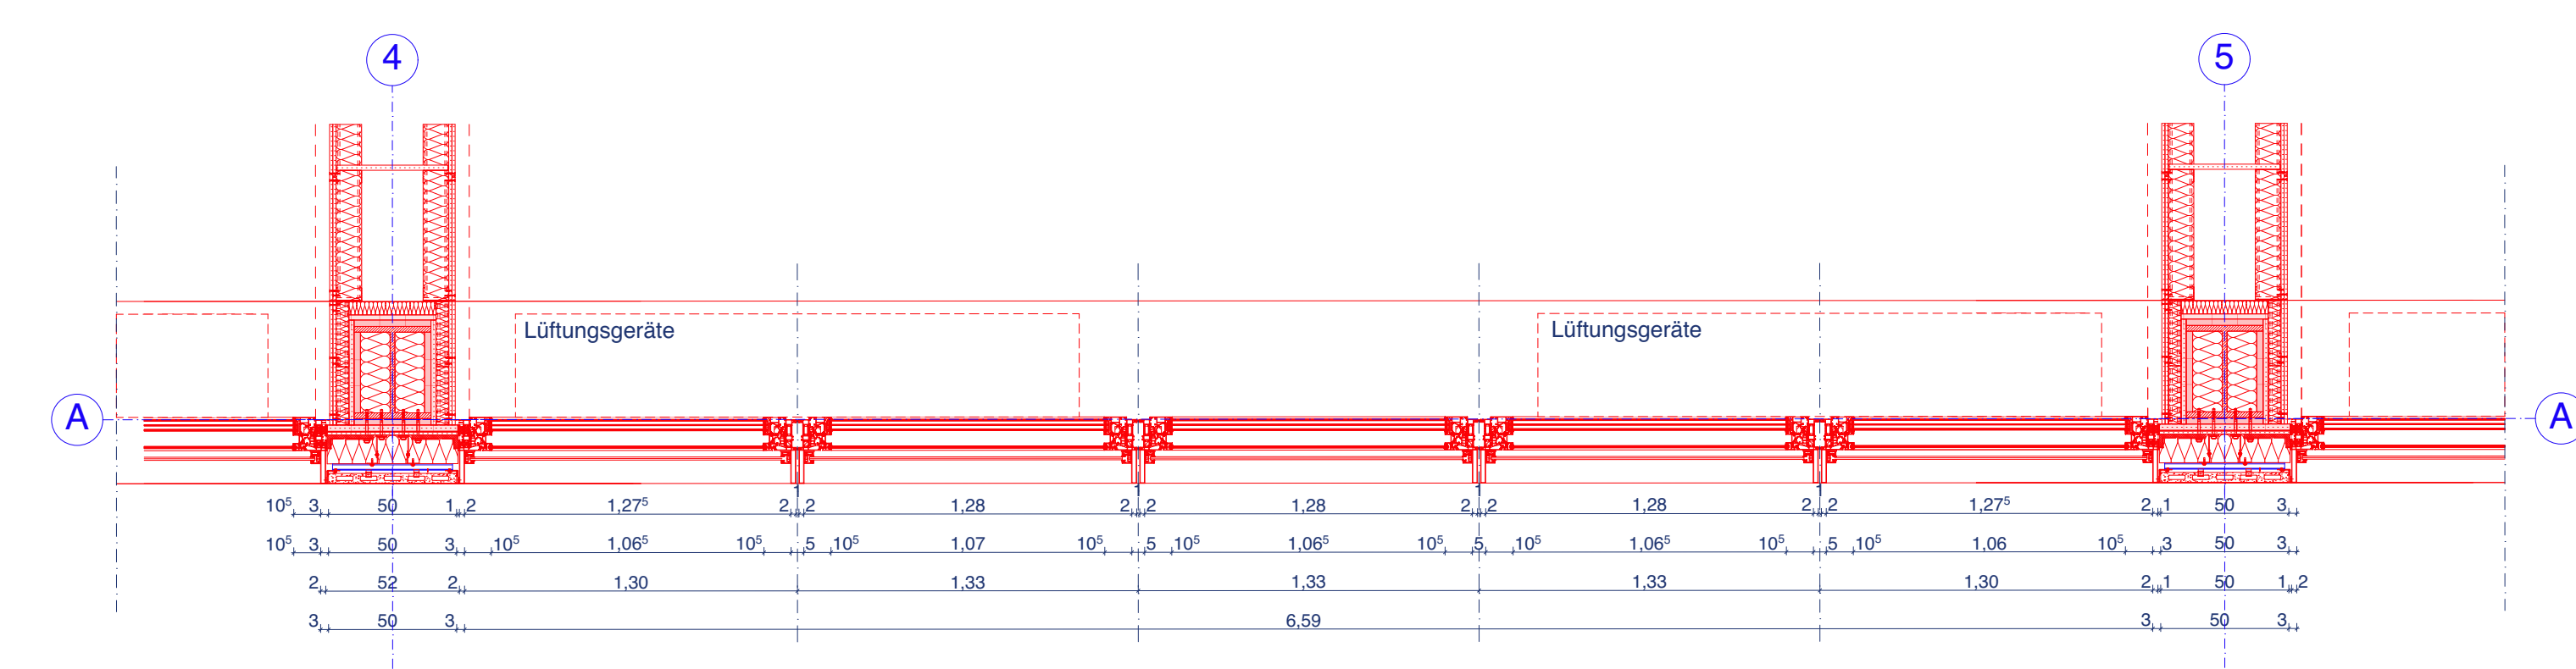


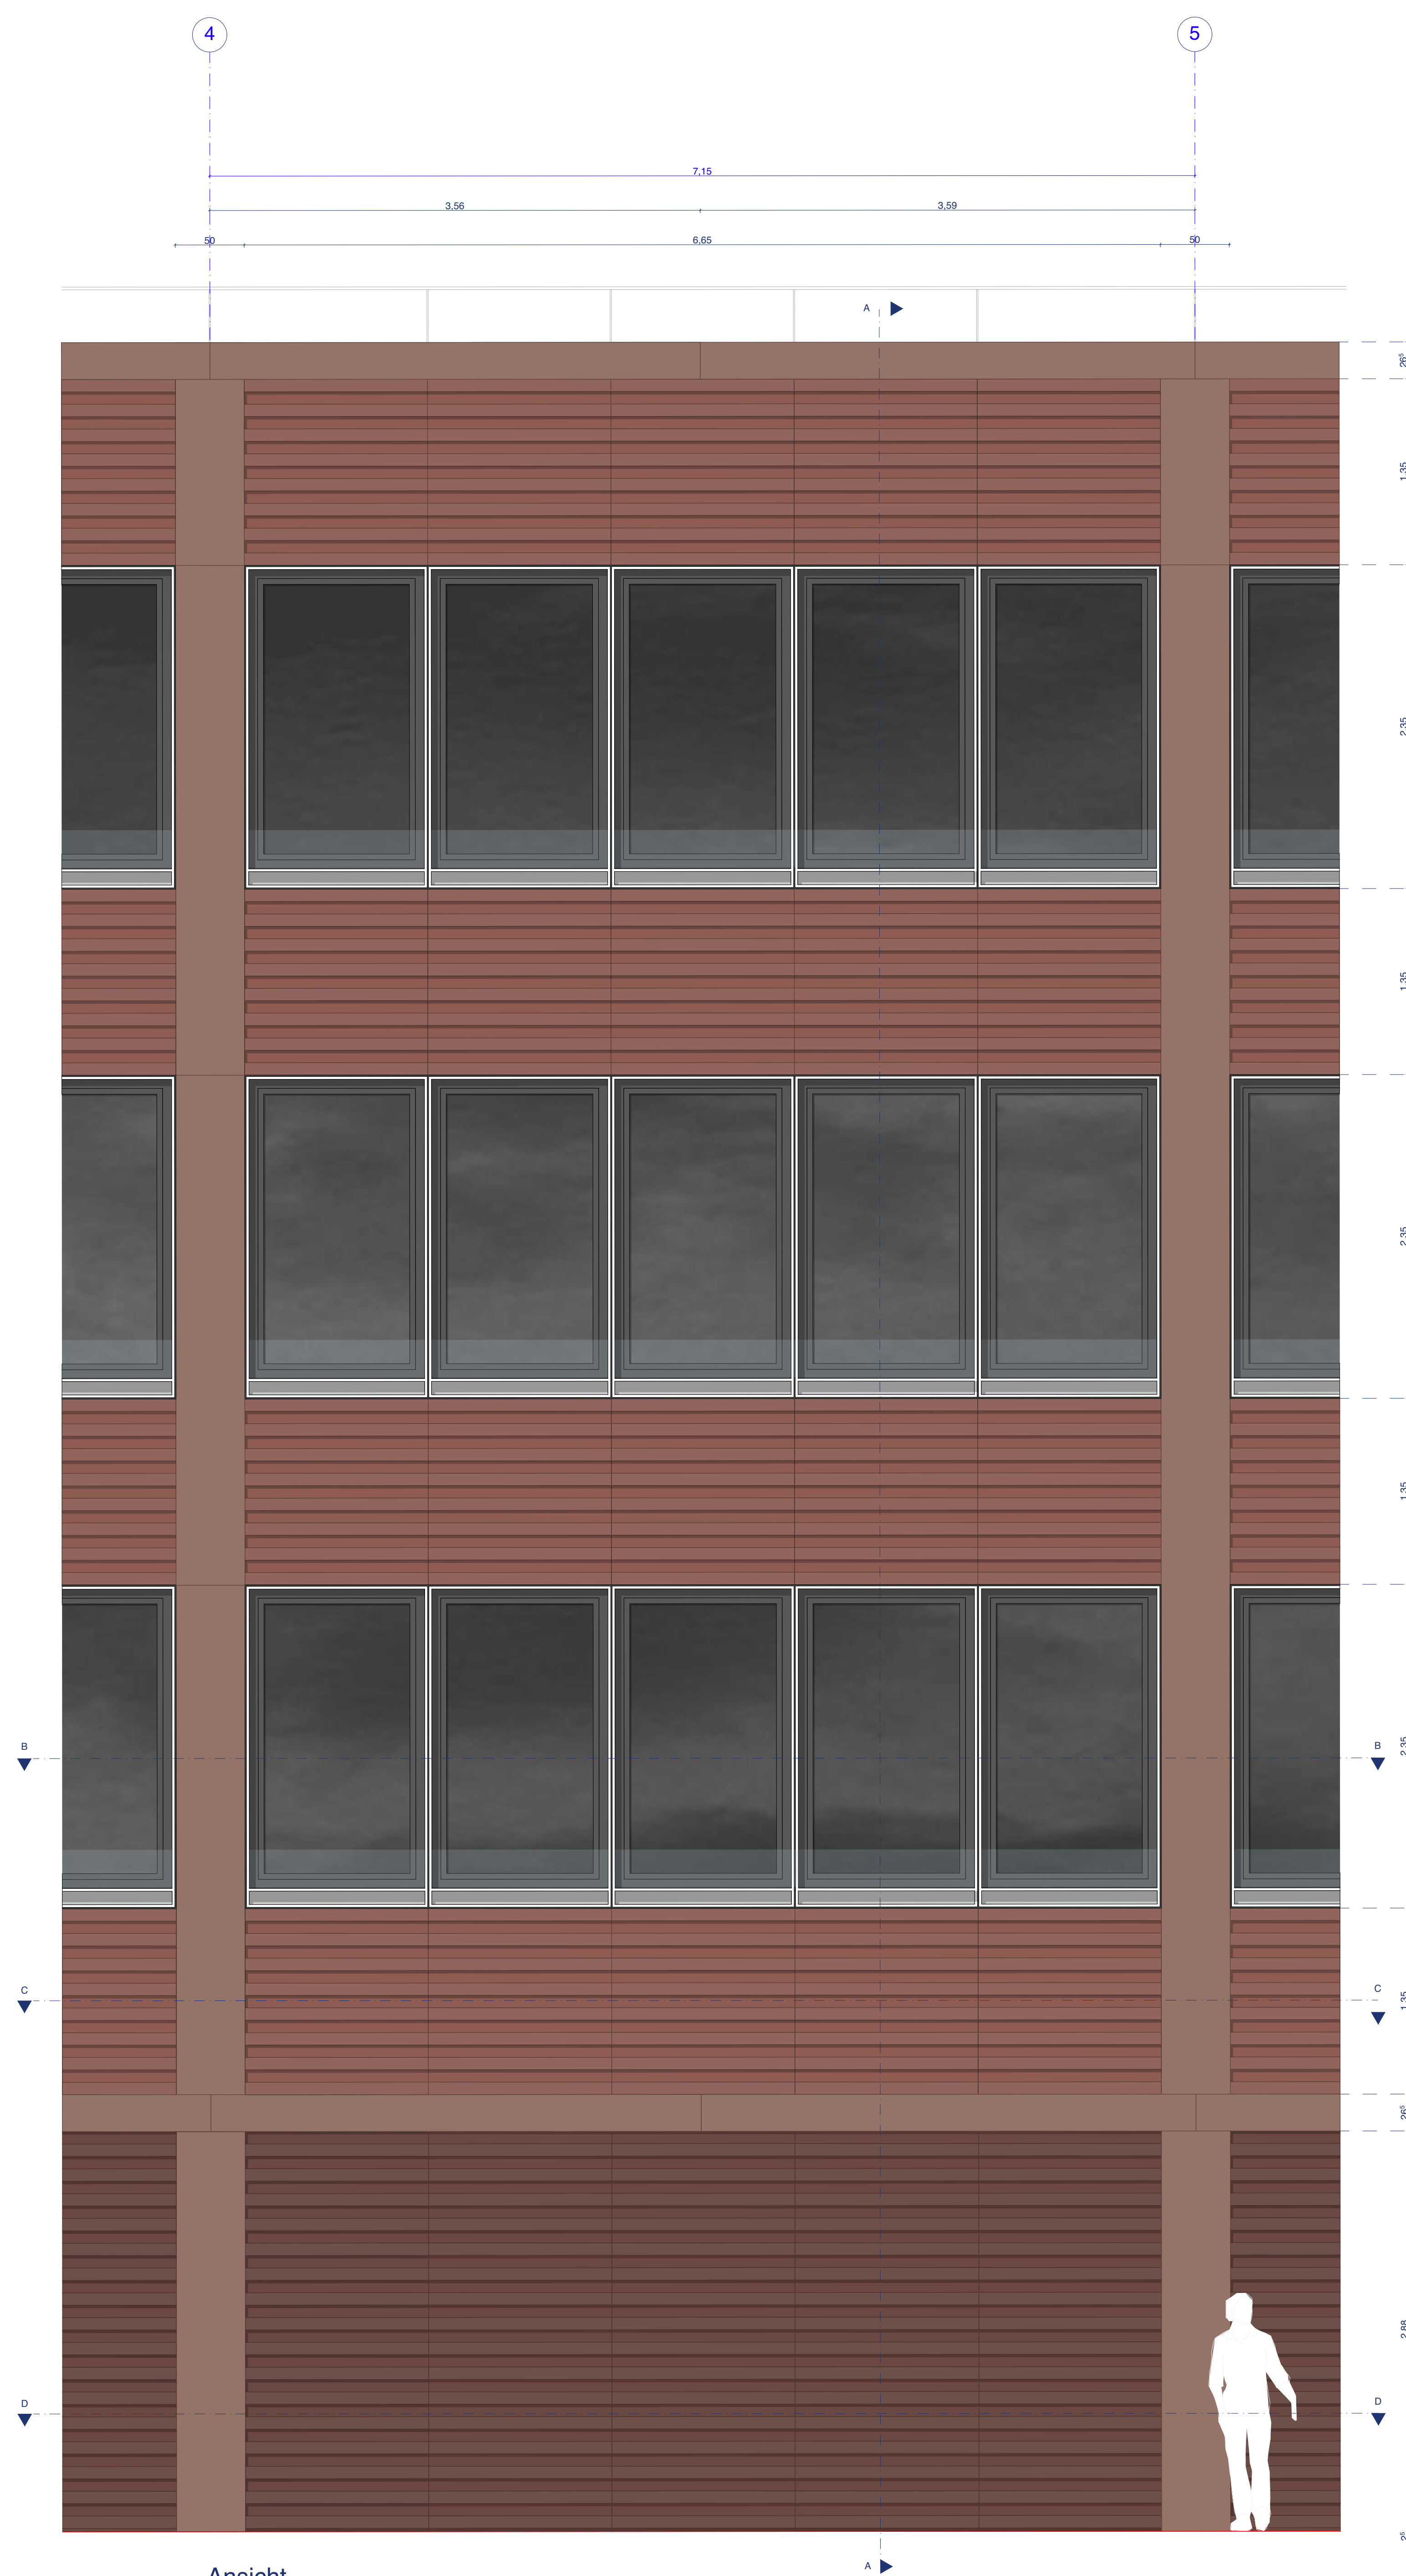

Planstand / Index	Bearbeiter	Datum	Änderungen
a	sk	26.03.2026	Anpassung an aktuelle Planung
b	sk	26.04.2026	Allgemeine Anpassung
c	pk	29.06.2026	Allgemeine Anpassung
d	pk	20.08.2026	Anpassung Fassadenraster
e	sk	02.09.2026	Bemaßung Fassadenraster
f	pk	10.09.2026	Decke 3.OG angehoben

Alle Maße sind am Bau zu prüfen!
Maßstabsirrtümern sind sofort mit dem Architekten zu klären. Für Maßfehler haftet allein der Auftragnehmer. Maßzuöße gelten vor Einzeilmäßen.
Bei der Beauftragung sind die Plannungen der Sonderfachleute zu beachten. Firmendetails und Ausführungsanweisungen gelten nur mit dem Freigabevermerk des Architekten.
Widersprüchliche Angaben in den Architektenplänen und den Ausführungsplänen der Fachplaner sind unverzüglich und vor Ausführung schriftlich anzukündigen.
Alle Höhenangaben sind auf OKKF bezogen, sofern nicht anders vermerkt.
Sämtliche Zeichnungen basieren auf den uns übergebenen Bestandsplänen, sowie Vermessendaten. Abweichungen zur tatsächlichen Baubausitabte bleiben vorbehalten.

VORABZUG

AWS 120 CCB
Sonnenschutz CCB
(im Scheibenzwischenraum)

5er Teilung ohne Oberlicht

Flügelgröße: 1,24 x 2,15m
mit Fensterkontakten

Projektkurztitel: GPL	Planungsnummer: N.D.F.00.01	Index: f
Zeichnung: Fassadenschnitt Erweiterung Ostfassade		Datum: 10.07.2025 Planstatus:
		Planungsstand: Ausführungsplanung Maßstab: 1:25 gez: sk / pk
Projekt: Gymnasium Paulinum Am Stadtgraben 30 48145 Münster		
Bauherr: Stadt Münster - Amt für Immobilienmanagement Abersloher Weg 33 48155 Münster		
Architekt:		

Übersicht

