


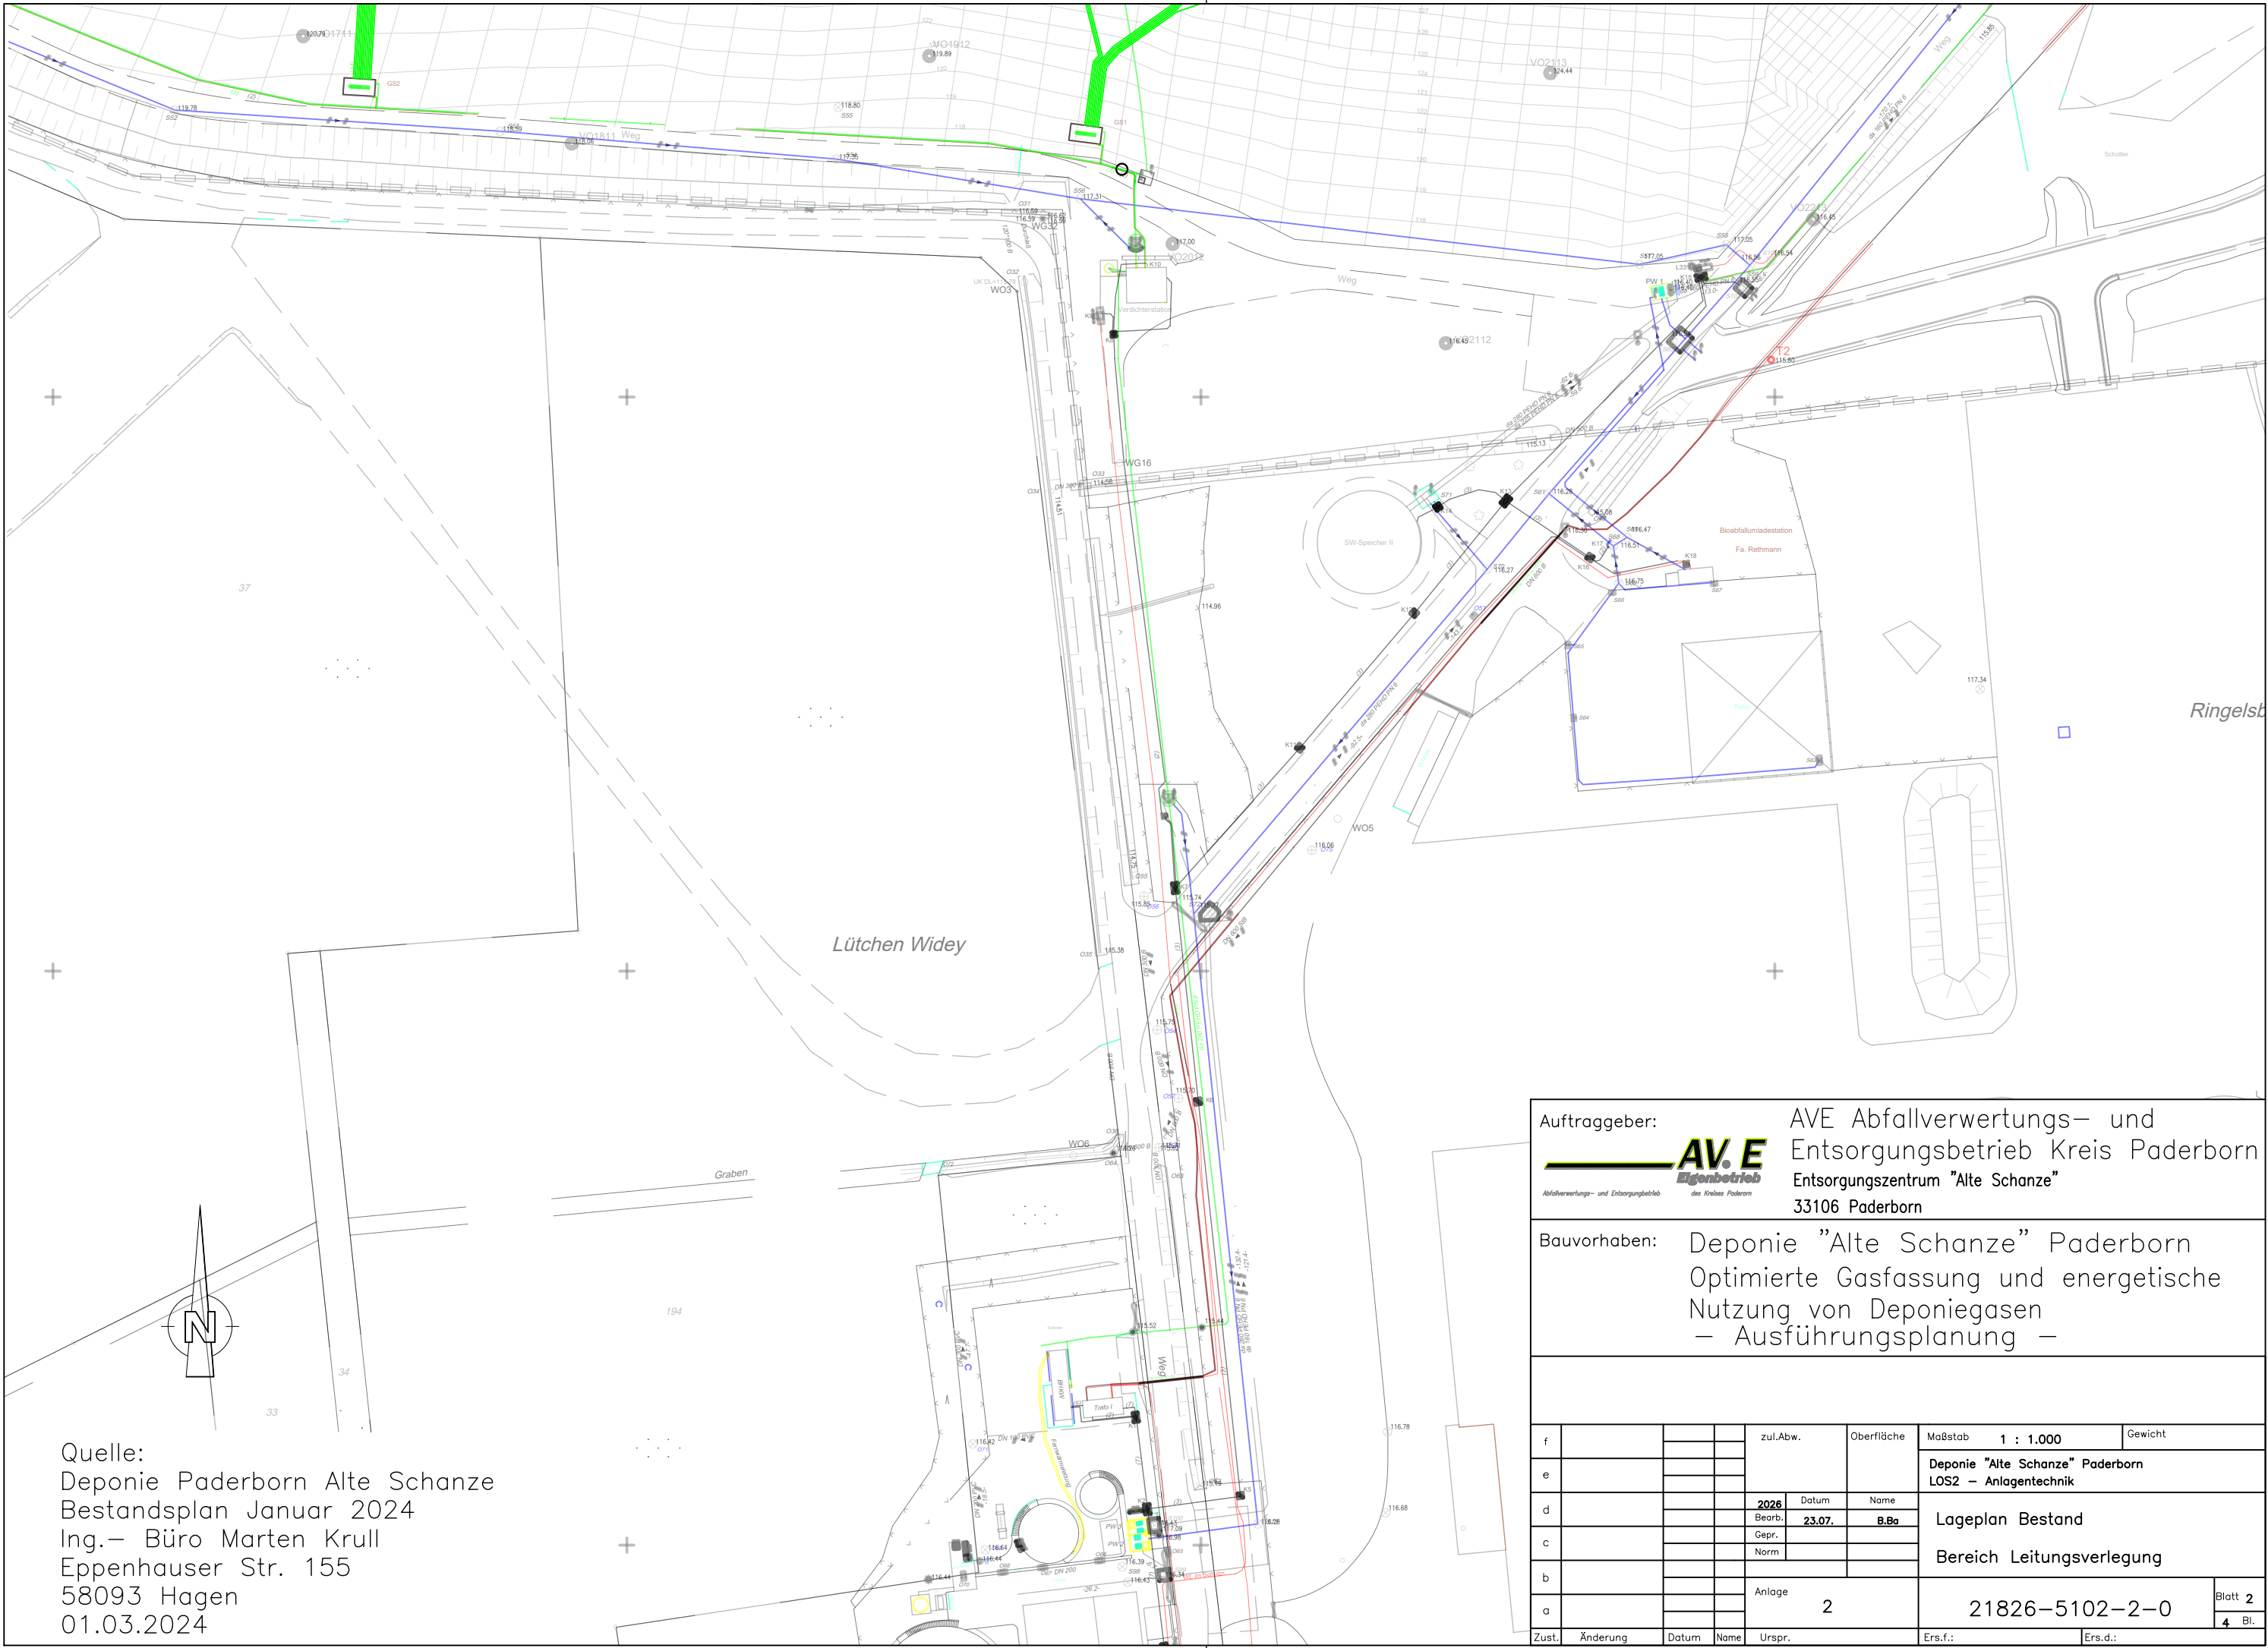

Quelle:
Deponie Paderborn Alte Schanze
Bestandsplan Januar 2024
Ing.- Büro Marten Krull
Eppenhauser Str. 155
58093 Hagen
01.03.2024

Auftraggeber: AVE Abfallverwertungs- und Entsorgungsbetrieb Kreis Paderborn
Entsorgungszentrum "Alte Schanze"
33106 Paderborn

Bauvorhaben: Deponie "Alte Schanze" Paderborn
Optimierte Gasfassung und energetische Nutzung von Deponiegasen
– Ausführungsplanung –

f					zul.Abw.	Oberfläche	Maßstab	1 : 1.000	Gewicht
e							Deponie "Alte Schanze" Paderborn LOS2 – Anlagentechnik		
d				2026	Datum	Name	Lageplan Bestand Bereich Leitungsverlegung		
c				Bearb.	23.07.	B.Ba			
b				Gepr.					
a				Norm					
				Anlage	2		21826-5102-2-0		
Zust.	Änderung	Datum	Name	Urspr.			Ers.f.:		Ers.d.: