


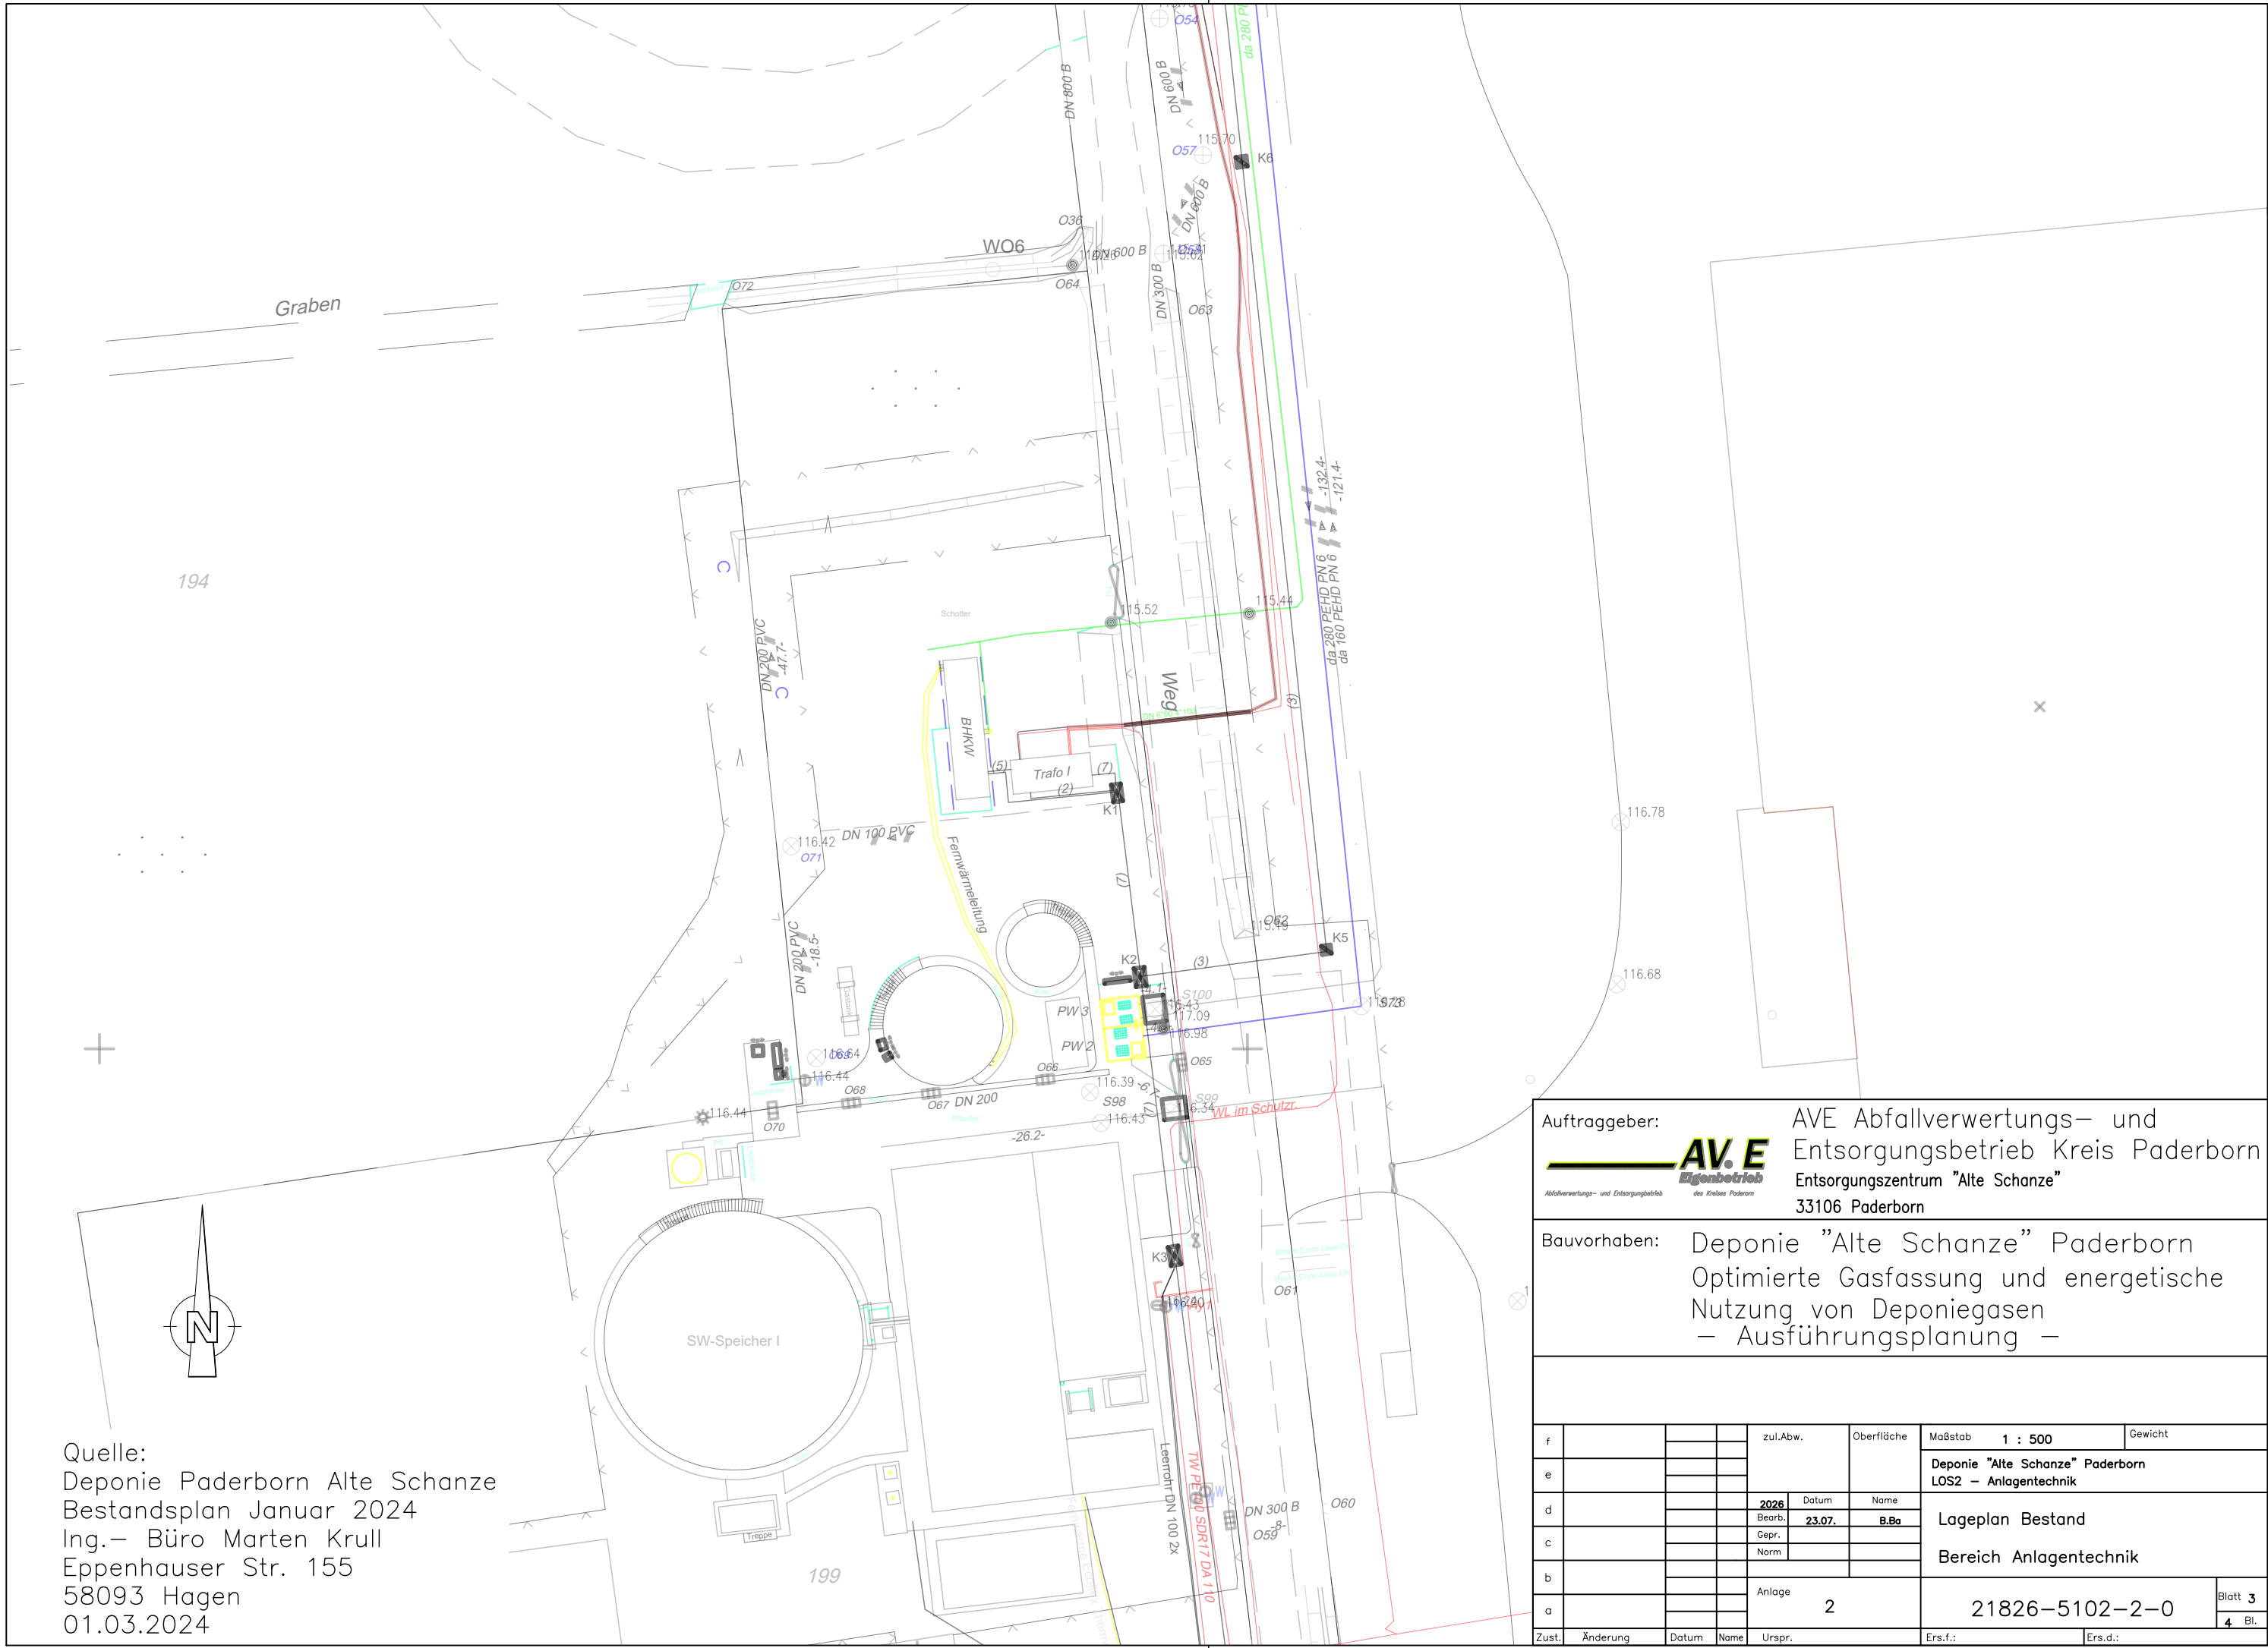

Quelle:
Deponie Paderborn Alte Schanze
Bestandsplan Januar 2024
Ing.- Büro Marten Krull
Eppenhauser Str. 155
58093 Hagen
01.03.2024

Auftraggeber: AVE Abfallverwertungs- und Entsorgungsbetrieb Kreis Paderborn
Entsorgungszentrum "Alte Schanze"
33106 Paderborn

Bauvorhaben: Deponie "Alte Schanze" Paderborn
Optimierte Gasfassung und energetische Nutzung von Deponiegasen
– Ausführungsplanung –

f				zul.Abw.	Oberfläche	Maßstab	1 : 500	Gewicht	
e						Deponie "Alte Schanze" Paderborn LOS2 – Anlagentechnik			
d				2026	Datum	Name	Lageplan Bestand Bereich Anlagentechnik		
c				Bearb.	23.07.	B.Ba			
b				Gepr.					
a				Norm					
				Anlage	2	21826-5102-2-0			Blatt 3
									4 Bl.
Zust.	Änderung	Datum	Name	Urspr.	Ers.f.:	Ers.d.:			