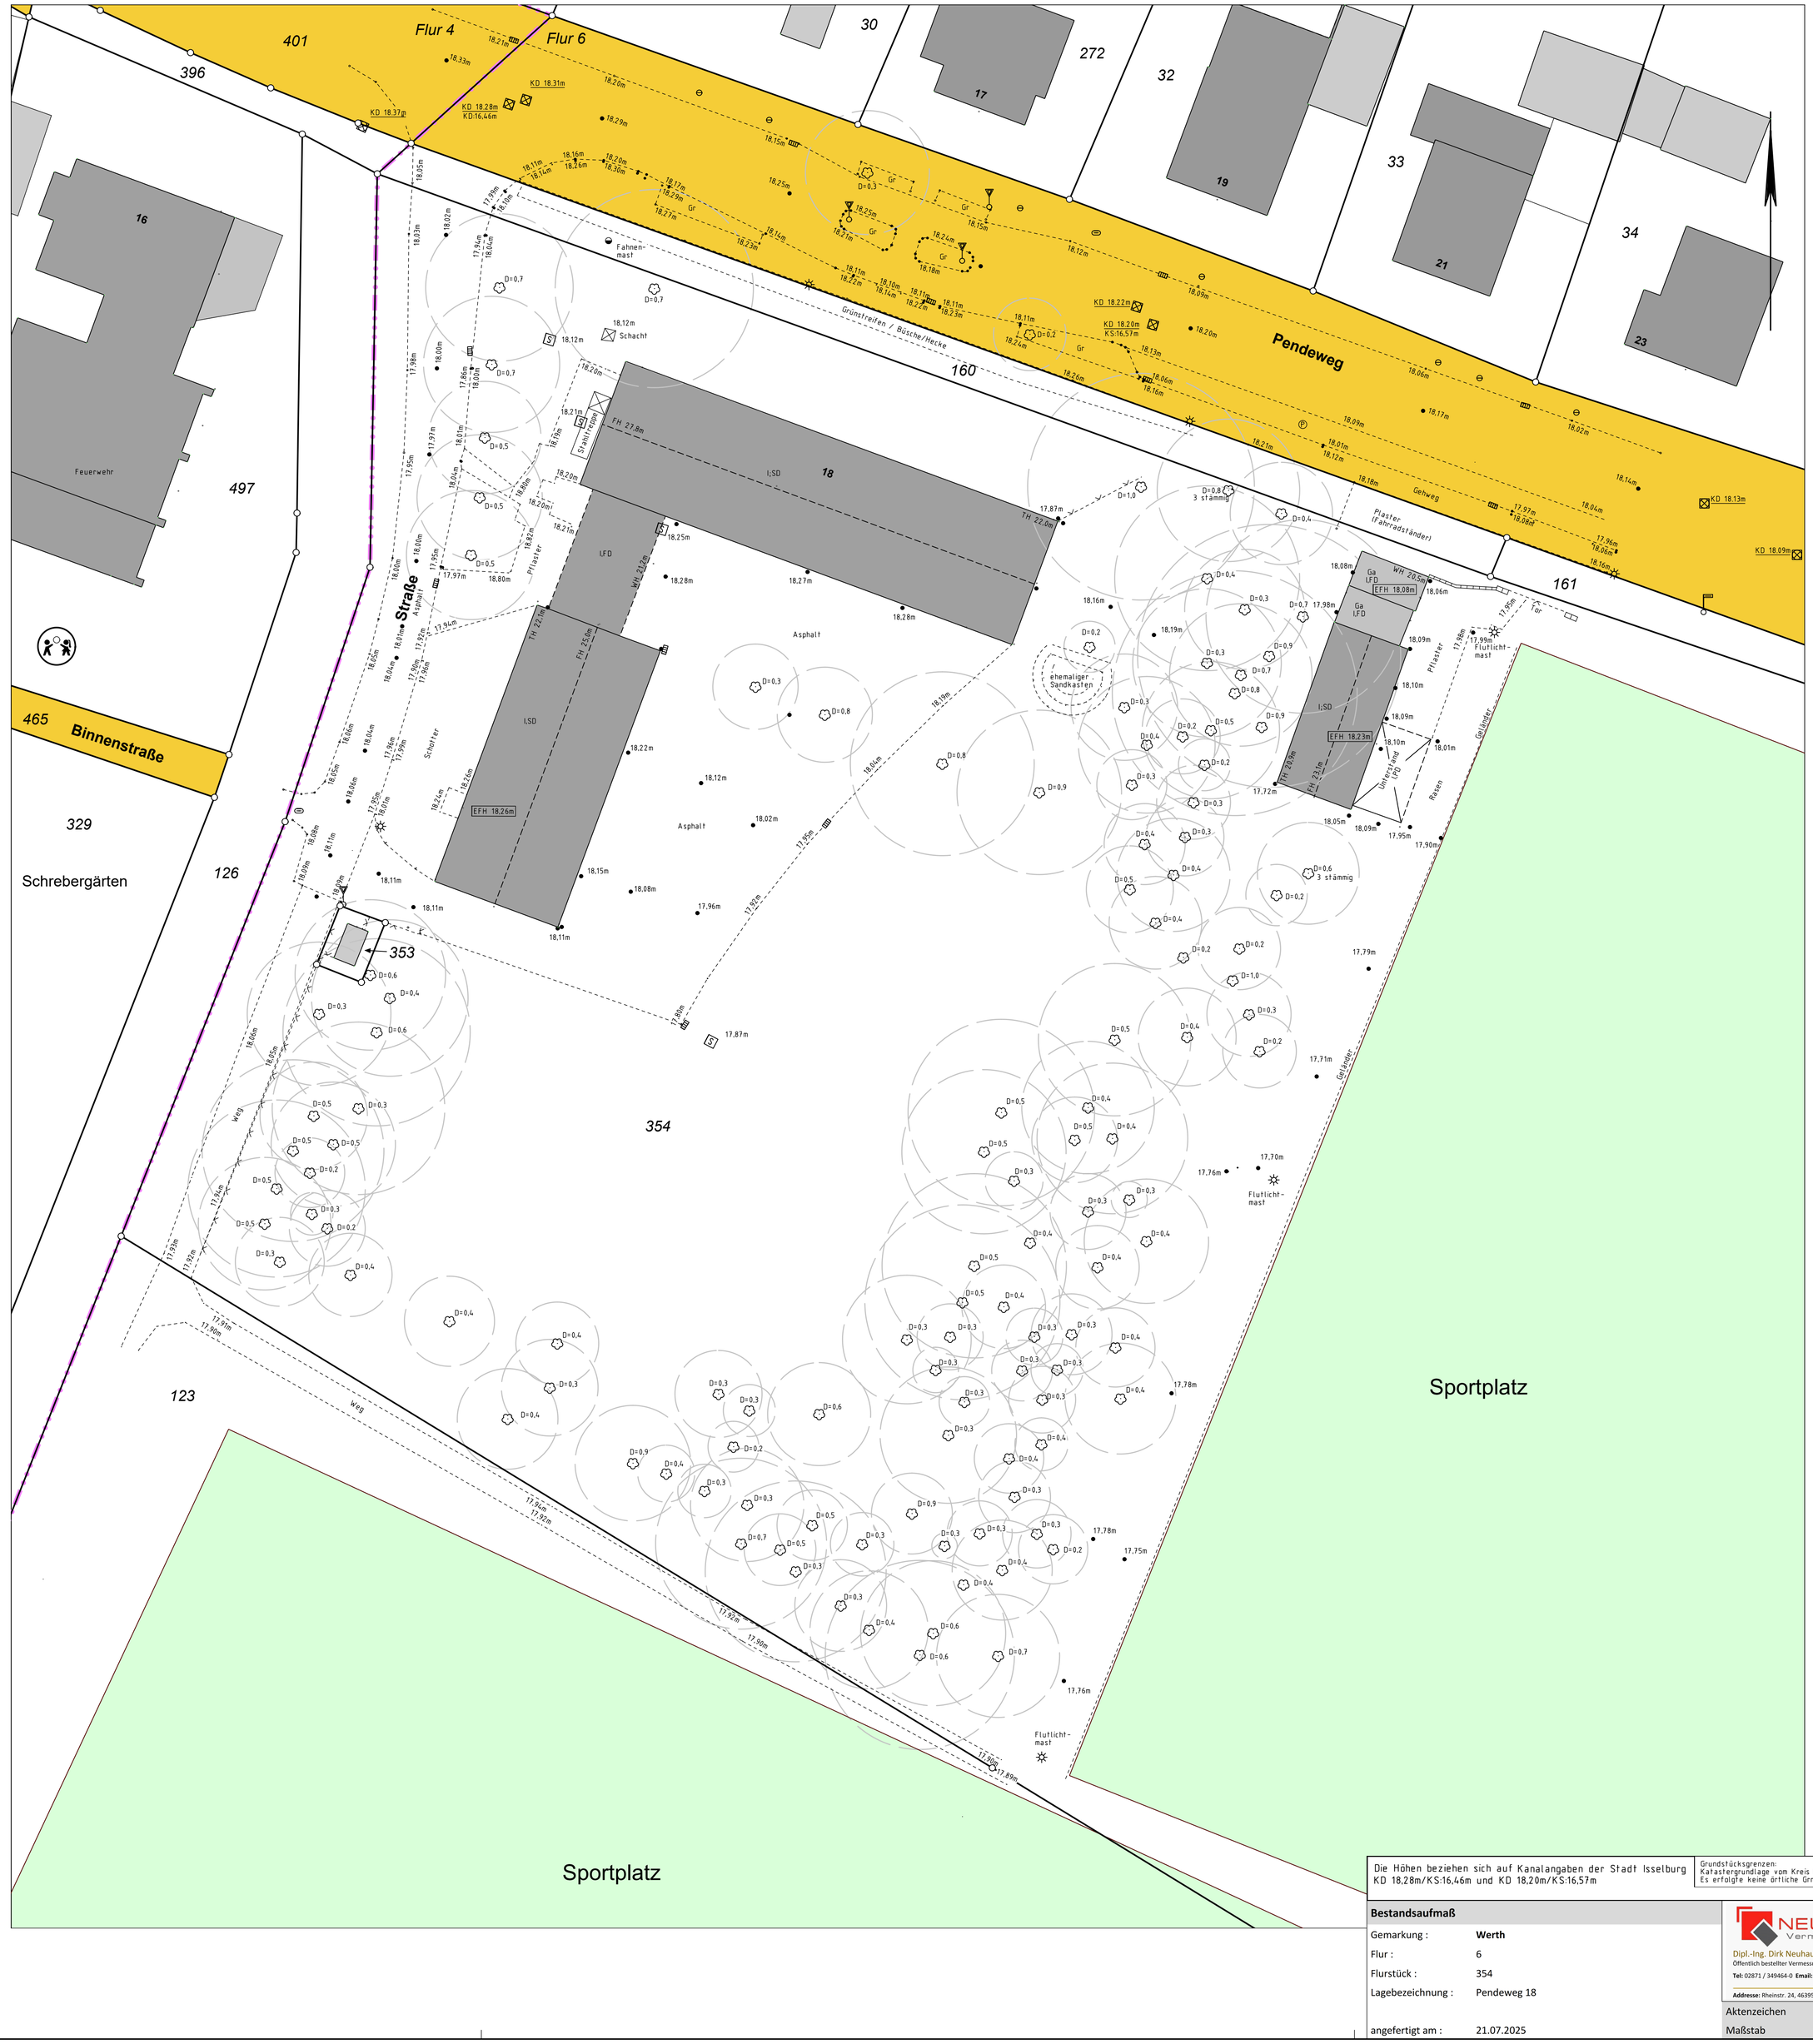

Die Höhen beziehen sich auf Kanalangaben der Stadt Isselburg KD 18,28m/KS:16,46m und KD 18,20m/KS:16,57m

Grundstücksgrenzen: Katastergrundlage vom Kreis Borken Stand: 16.07.2025. Es erfolgte keine örtliche Grnezüberprüfung.

Bestandsaufmaß

Gemarkung :	**Werth**
Flur :	6
Flurstück :	354
Lagebezeichnung :	Pendeweg 18
angefertigt am :	21.07.2025

NEUHAUS Vermessungsbüro
Dipl.-Ing. Dirk Neuhaus
Öffentlich bestellter Vermessungsingenieur
Tel: 02871 / 349464-0 **Email:** info@vermessung-bocholt.de
Addresse: Rheinstr. 24, 46395 Bocholt

Aktenzeichen	47149
Maßstab	1:250