Grundriss Erdgeschoss

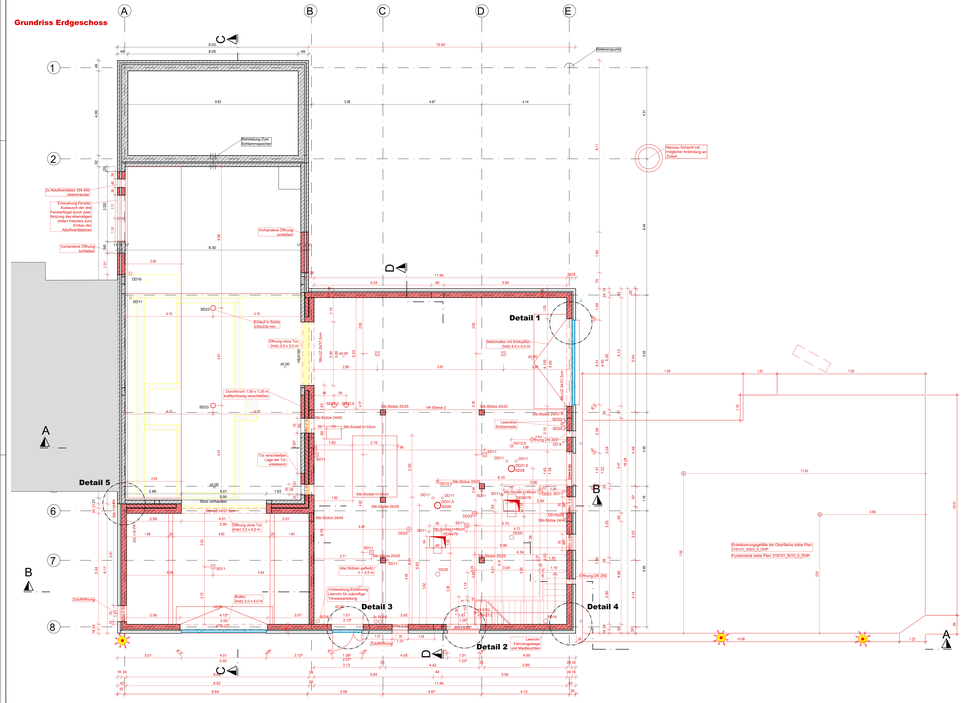
Detail 1
Detail 2
Detail 3
Detail 4
Detail 5
Bestandsplan
Neubau Schacht mit Anschluß an Anbindung an Zulauf
Erstellung Zuln Schlammwasser
Zu Abluftventilator DN 400 - Anschlussleitung
Vorhandene Öffnung schließen
Vorhandene Öffnung schließen
Einbau Schieber
Öffnung ohne Tür (lichtl.) 2,0 x 3,0 m
Tür versetzen, Öffnung verschließen, umbauen
Stütze vorhanden
Stahlbeton 24/40
Stahlbeton 25/25
Stahlbeton 25/25
Stahlbeton 24/40
Stahlbeton 25/25
Stahlbeton 25/25
Stahlbeton 24/40
Stahlbeton 25/25
Stahlbeton 25/25
Stahlbeton 25/25