

Decke über dem KG
(Bestandsgebäude / ehem. Schule)

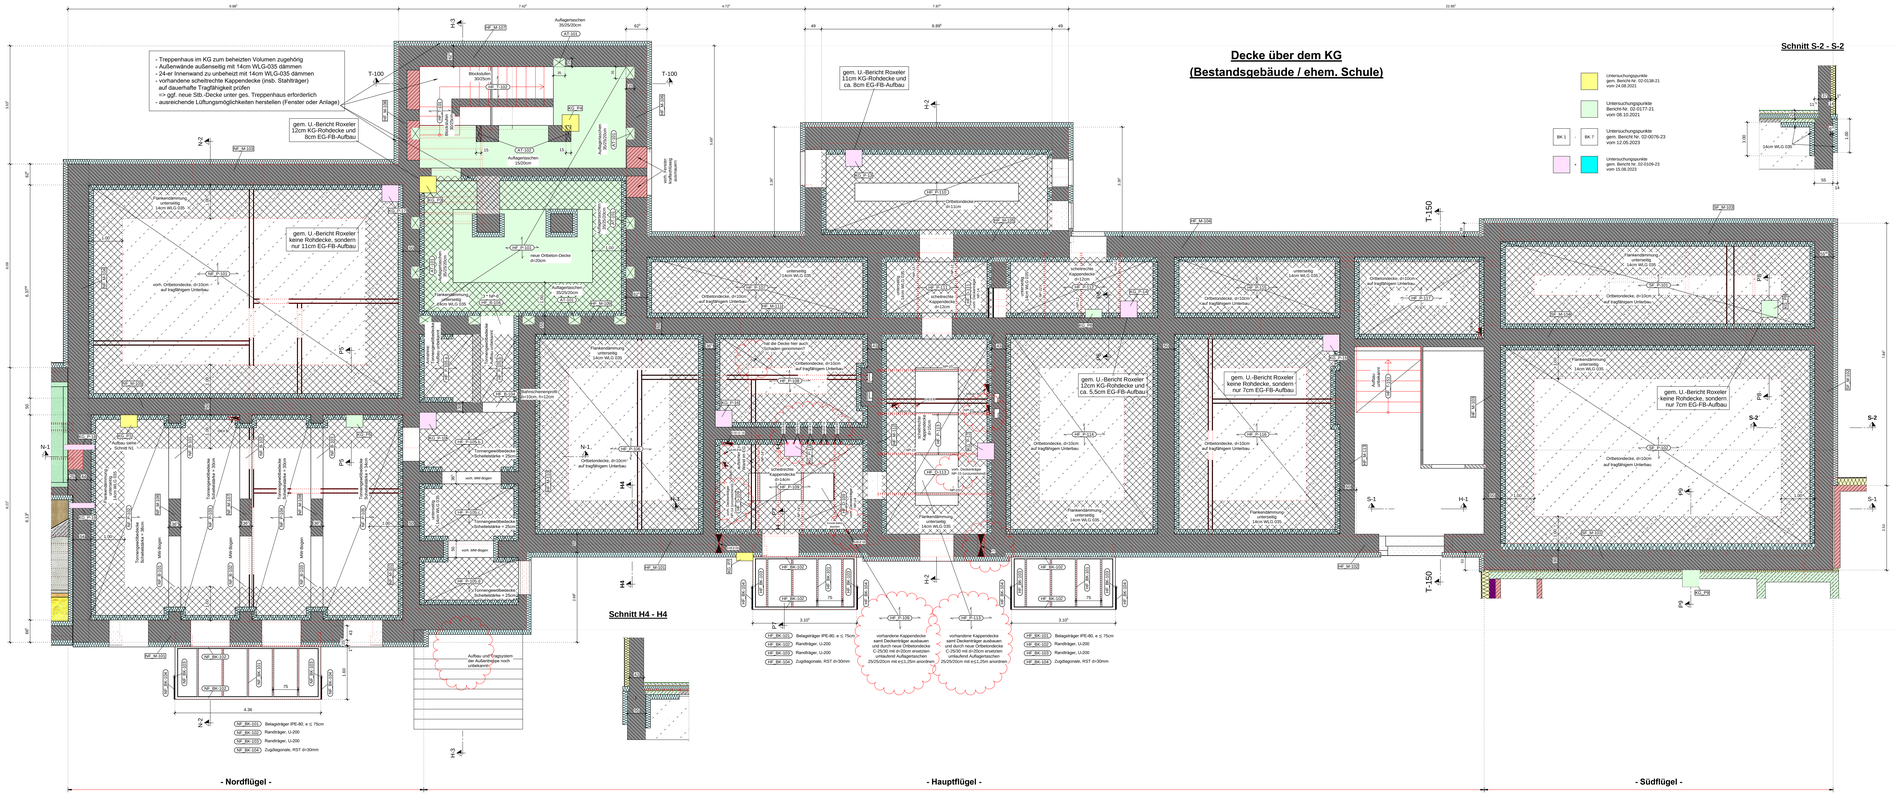


Untersuchungspunkte gem. Bericht Nr. 02-0138-21 vom 24.06.2021
Untersuchungspunkte Bericht-Nr. 02-0177-21 vom 08.10.2021
Untersuchungspunkte gem. Bericht Nr. 02-0076-23 vom 12.05.2023
Untersuchungspunkte gem. Bericht Nr. 02-0139-23 vom 15.08.2023

Schnitt S-2 - S-2


Schnitt H3-H-3

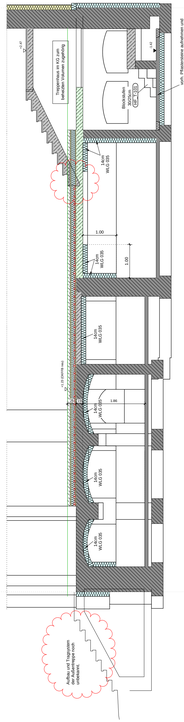

Schnitt T-100 - T-100

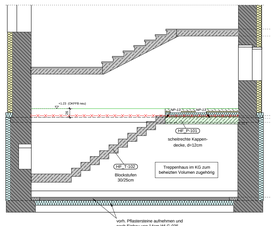


Schnitt T-150 - T-150

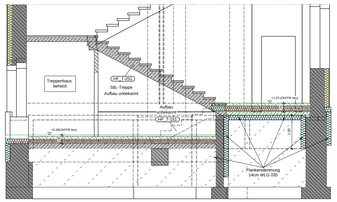


Schnitt H4 - H4

Schnitt N-1 - N-1

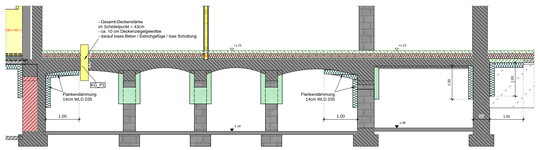


Schnitt H-1 - H-1

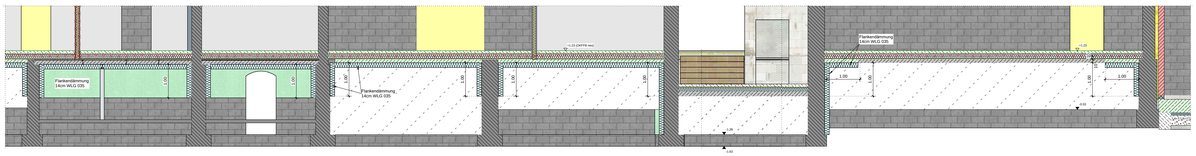


Schnitt S-1 - S-1


Schnitt N-2 - N-2

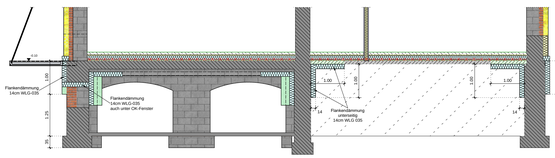


Schnitt H-2 - H-2

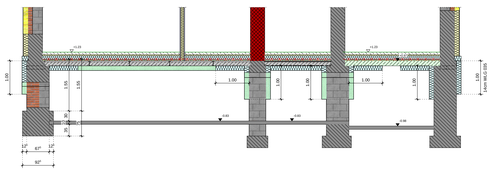


Schnitt P5 - P5

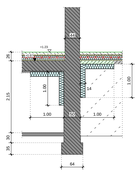


Schnitt P6 - P6

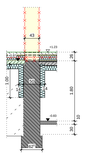


Schnitt P7 - P7

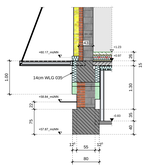

Schnitt P8 - P8

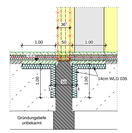

Schnitt P9 - P9

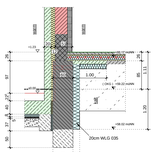

Prüfeintragungen vom 24.02.2026 sind berücksichtigt

Index	Datum	Änderungen
A	13.10.2021	Fundamentabmessungen gem. Untersuchungsbericht übernommen, Teilschnitte P5 bis P9 eingefügt
B	05.11.2021	Ergebnisse der Statik zum Bestand übernommen
C	27.02.2023	Untersuchungspunkte KG_P-10 bis KG_P-17 eingetragen
D	23.05.2023	Schnitte H-3 und H-4 sowie Treppenschnitte T-100 und T-150 eingefügt, Lage der Deckenträger gem. Aufmaß vom 09.05.2023 eingetragen
E	17.10.2023	Ergebnisse aller bisherigen Untersuchungsberichte übernommen
F	07.05.2024	Schlitz- und Durchbruchsplanung vom 18.03.2024 übernommen
G	12.08.2025	Angaben aus den aktualisierten Architektenplänen sowie die Ergebnisse aus der Genehmigungsstatik übernommen
H	11.06.2026	Pos. HF_P-101 und Auflagertaschen AT-101 eingetragen
I	24.06.2026	Änderungen gem. Planablage Büro Knoche vom 12.06.2026 übernommen.
J		
K		

Baustoffe und Hinweise

Betonstahl:	BSt 500 S (A)	Betonstabstahl nach DIN 488 und gemäß Zulassung
	BSt 500 M (A)	Betonstahlmatten nach DIN 488 und gemäß Zulassung
Baustahl:	NIRU: S 235	Bestand = St-37 (vorhandene Träger örtlich kontrollieren)
Bauholz:	NH II	Nadelholz, Güteklasse II (S 10 / C24M)
	BSH	Brettschichtholz, GL28c (früher BS 14)
Mauerwerk:		tragend, neu, mind. 12/IIa, RDK 1,4 kg/dm³
		tragend, neu, mind. 20/III , RDK 1,8 kg/dm³
		tragend, neu, mind. 20/III, RDK 2,0 kg/dm³
		tragend, Bestand, 12/IIa, RDK 1,8 kg/dm³
		nichtragende Innenwände in Trockenbauweise (GK)
		Abbruch
Baugrund:	Annahmen: - zul. Sigma > 200 kN/qm - max. Grundwasser tiefer als UK-Fundamente	
	Diese Annahmen sind vor Baugeginn zu überprüfen	
Hinweise:	- Angaben und Hinweise zum Schall- und Wärmeschutz sowie die Installationspläne sind bei der Bauausführung zu berücksichtigen	
	- Dieser Plan ist nur in Zusammenhang mit den freigegebenen Ausführungsplänen des Architekten gültig, bei Unstimmigkeiten ist Rücksprache zu halten.	
	- Auflagertängen der Balken ohne Angabe sind mit mind. 25cm auszuführen	

Geschoss:	Bauteil:	Datum:	Plan-Nr.
KG	ehem. Schule	27.09.2021	SPL-02.i

Bauherr:
Wohn+Stadtbau GmbH
Steinfurter Straße 60
48149 Münster

Bauvorhaben:
Alte Mauritzschule
Warendorfer Straße 66, 48143 Münster

Auftrags-Nr.: 2021-05

Planinhalt:
Positions- und Übersichtsplan
Decke über dem KG (Bestand)

Maßstab: 1 : 50

Ingenieurbüro für Baustatik
BERNHARD GLAHN
Spornckweg 54, 48153 Münster
Tel.: 0251 / 35546
Fax: 0251 / 35547
e-Mail: info@glahn-statik.de
Internet: www.glahn-statik.de
Beratender Ingenieur für Baustatik
staatlich anerkannter Sachverständiger für Schall- und Wärmeschutz
Mitglied der Ingenieurkammer-Bau Nordrhein-Westfalen