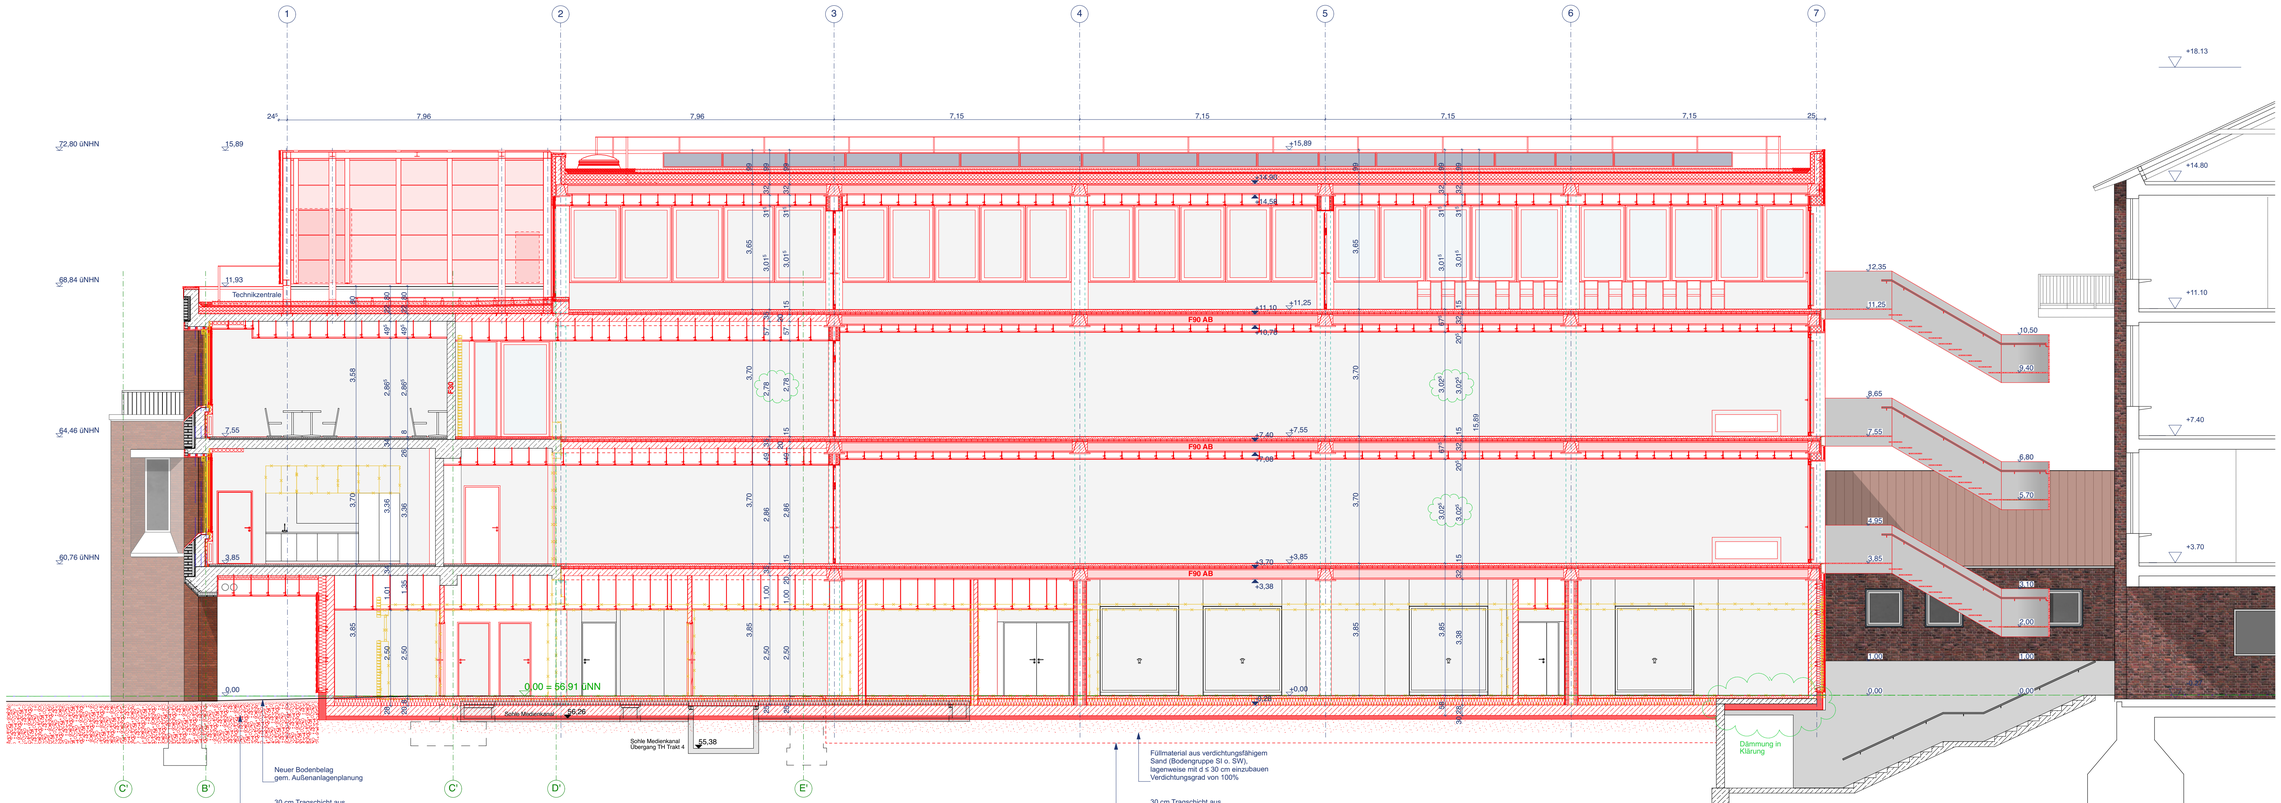

PLANSTÄNDE:

Planstand / Index	Bearbeiter	Datum	Änderungen
a	pk/sk	29.08.2025	Medienkanäle
b	sk	11.11.2025	Trakt 4 "baufrei für Rohbau"
c	sk	25.11.2025	Abhanghöhen Flure
e	sk	15.12.2025	Außentreppe, Absturzsicherung
f	pk	15.01.2026	Außentreppe, Abgang Fahrradkeller
g	pk	05.02.2026	Außentreppe, Abgang Fahrradkeller
h	pk	25.02.2026	Anpassungen an Statik
i	pk	25.02.2026	Anpassungen an Statik / Achse 7
j	pk	07.10.2026	Deckenhöhe, Abhanghöhe 3.OG

Alle Maße sind am Bau zu prüfen!
Maßunstimmigkeiten sind sofort mit dem Architekten zu klären. Für Maßfehler haftet allein der Auftragnehmer. Maßtoleranzen gelten vor Einzelmaßen.
Bei der Bauausführung sind die Planungen der Sonderfachleute zu beachten. Firmendetails und -ausführungsbezeichnungen gelten nur mit dem Freigabevermerk des Architekten.
Widersprüchliche Angaben in den Architektenplänen und den Ausführungsplänen der Fachplaner sind unverzüglich und vor Ausführung schriftlich anzukündigen.
Alle Höhenangaben sind auf OKFF bezogen, sofern nicht anders vermerkt.
Sämtliche Zeichnungen basieren auf den uns übergebenen Bestandsplänen, sowie Vermessungsdaten. Abweichungen zur tatsächlichen Bausubstanz bleiben vorbehalten.

Projektkurztitel:	Plannummer:	Index:
GPL	**A-504**	**j**

Zeichnung:
Neubau + Sanierung Trakt 4
Längschnitt D-D
Umkleide Erweiterung

Datum:
20.08.2025
Planstatus:
baufrei für Rohbau
Planungsstand:
Genehmigungsplanung
Maßstab:
1:50
gez.:
pk

Projekt:
Gymnasium Paulinum
Am Stadtgraben 30 48143 Münster

Bauherr:
Stadt Münster - Amt für Immobilienmanagement
Albersloher Weg 33 48155 Münster

Architekt:

Übersicht:

Bemerkung: Der angegebene Maßstab gilt nur bei Ausgabe in Original Blattgröße !

0,594 x 1,000 m