LEGENDE

031 Werkbank-, Maschinenraum 138,06 qm
034 Übungsraum 53,43 qm
035 Lagerraum 28,44 qm
030 Abstellraum 14,90 qm
032 Wasch-und Umkleideraum 18,14 qm
Flur
Aufzug
033 Lager 22,70 qm
003 Putzmittel 12,95 qm
001 Werkstatt für Metall 90,65 qm
002 Metallverarbeitung und Schweißtechnik 121,60 qm
Treppenhaus II
1. Rettungsweg
Forum und Speiseraum 79 Sitzplätze 259,53 qm
004 Besprechung 42,09 qm
005 Beratung 23,14 qm
006 Ruhe/Lesen 44,91 qm
008 Teeküche 10,04 qm
007 Copy 10,03 qm
009 Lehrerzimmer 115,66 qm
010 WC-Herren
011 stellv. Schulleiter 19,34 qm
012 Schulleiter 43,34 qm
013 Sekretariat 44,47 qm
22,01 qm
014 Toiletten
VR 1 Koordinatoren 16,64 qm
VR 2 Koordinatoren 12,98 qm
VR 3 Koordinatoren 20,15 qm
VR 5 Serverraum 21,00 qm
VR 4 Vertr.-Pläne 10,18 qm
015 Hausmeister 10,72 qm
Brandwand
Schiebetüren
OKFB. +0.00
OKRB. -0.10
Treppenhaus I 203,29 qm
offene Eingangshalle
Spülen
Küche
Essenausgabe
86,10 qm
019 Beratung 22,97 qm
018 Bespr. 22,97 qm
017 Lehrer-Arbeitsraum 45,63 qm
017a Korrektur 21,69 qm
016 Netz/Team 44,74 qm
Kaltgetränke
Schülerrauferaum
WC Mädchen
Vorr. Mädchen
Lager
Beh. WC
WC Jungen
Vorr. Jungen
Pausengang
ANSICHT
SCHNITT

Index	Datum	Name	Art der Änderung
c	14.05.2019	Hageney	Aktualisierung Bestand
b	08.09.2017	Hageney	Übernahme des Bistros und Fachraum Metall aus 23_40 Hochbau
a	19.01.2010	Beckmann	Übernahme des WC-Toilettentraktes und des CNC-Maschinenraumes aus 23_40 Hochbau

387
Standortnummer

BESTAND
Planphase

Bst/0
Planum/Blatt

ERDGESCHOSS
Planinhalt

Maßstab	Erstellung	Index
1:200	08.09.2017	c 14.05.2019

Projektverzeichnis: 387_Hans-Böckler-Berufskolleg/_GESAMTBESTAND-STANDORT
Dateiname: 387-gesamt-hans-boeck.pro
Planbezeichnung: _PLAN/Bst-0-Erdgeschoss_gesamt_M200
Zeichnung: Architektur und Projektsteuerung
Zeichnung: Hageney
Projektleitung: Bauen im Bestand
Hemmen/ Mümken
Fachtelefonleitung / Ablauforganisation
Anmeldung / Technische Leitung: Nienaber / Michel


STADT MÜNSTER
Amt für Immobilienmanagement

HANS-BÖCKLER-SCHULE
HOFFSCHULTESTR. 25

48155 MÜNSTER

BESTAND

GRUNDRISS ERDGESCHOSS

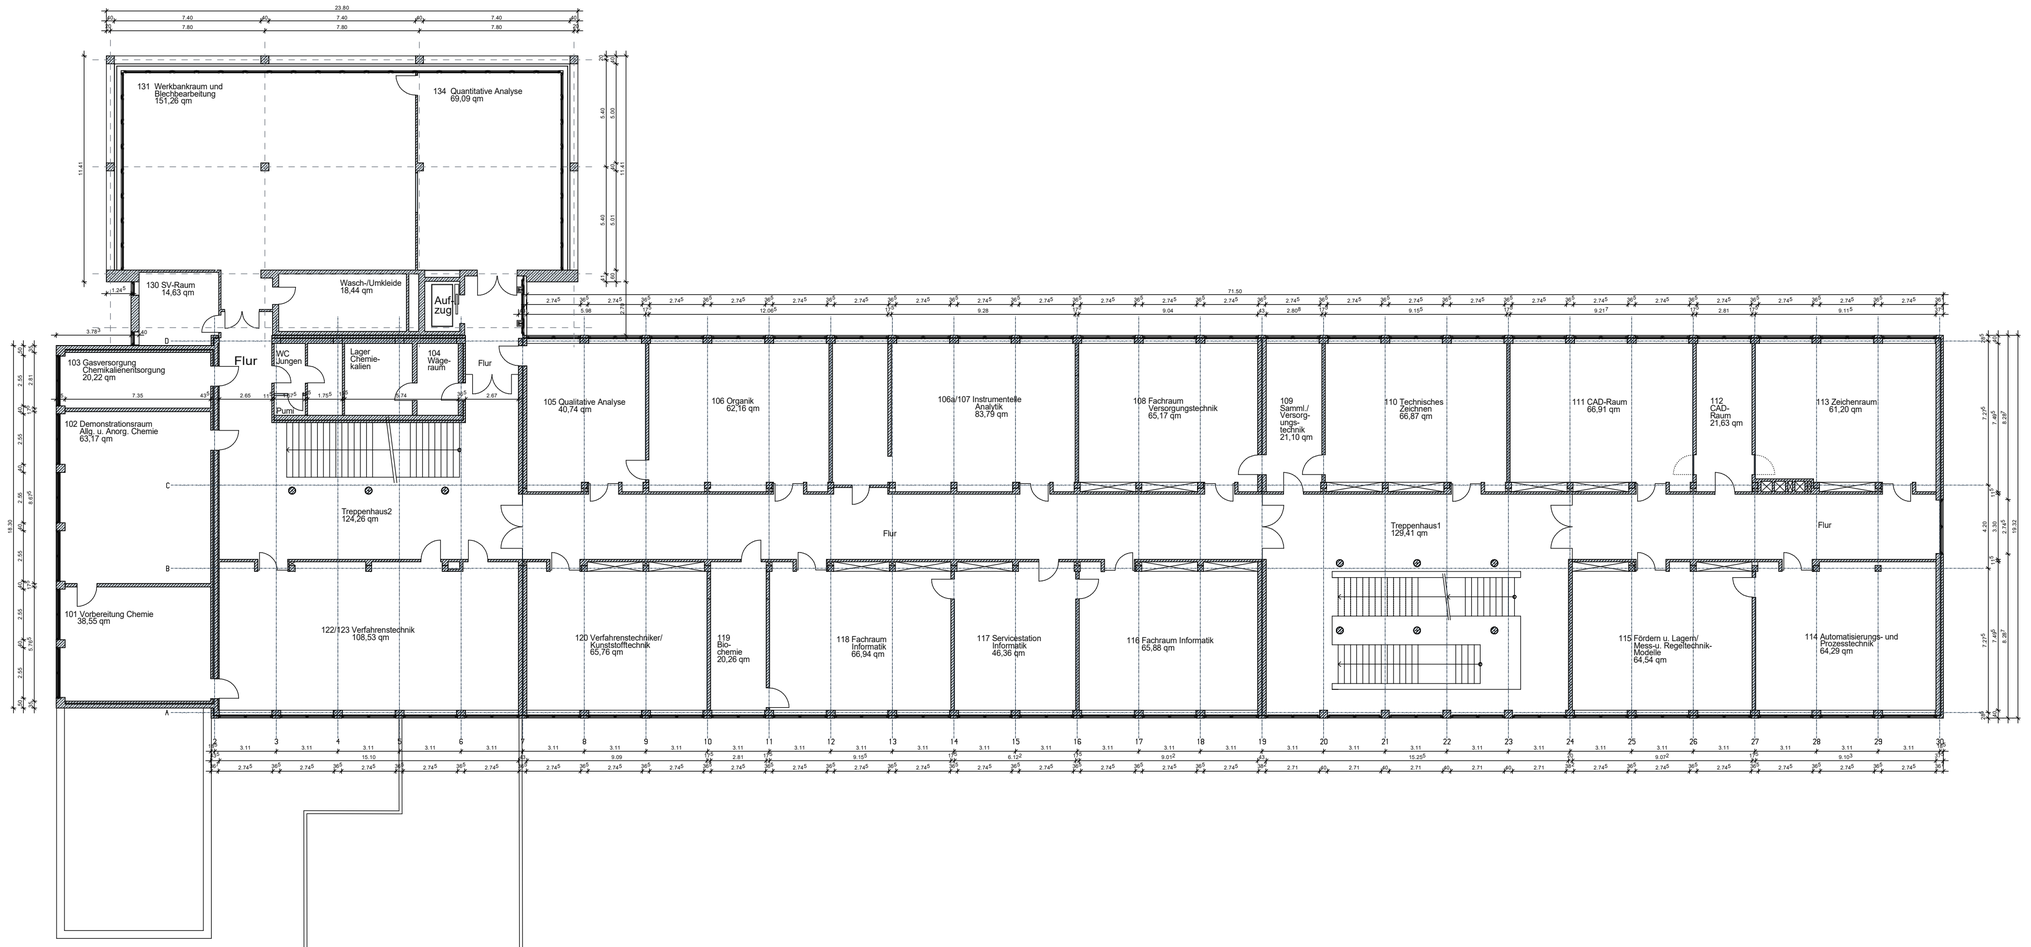

Schulhof

LEGENDE

Index	Datum	Name	Art der Änderung
a	14.05.2019	Hageney	Aktualisierung Bestand

387
Blattnummer

BESTAND
Planphase

Bst/1
Planart/Bauteil

1. Obergeschoss
Planinhalt

Plangröße (ISO A0/A1)

1:200
Maßstab

18.01.2010
Erstellung

a 14.05.2019
Index

387_Hans-Böckler-Berufskolleg_GESAMTBESTAND-STANDORT
Projektverzeichnis

387-gesamt-hans-boeck.pro
Projektdatei

_PLAN\Bst-1-1\Obergeschoss_M200
Planbezeichnung

Zeichnung

Architektur und Projektsteuerung

Hageney
Zeichnung

Bauen im Bestand

Projektleitung

Hemmen / Mörsken
Fachdatenlieferung / Abstimmungsleitung

Nienaber / Michel
Amtsleitung / Technische Leitung


STADT MÜNSTER
Amt für Immobilien-management

HANS-BÖCKLER-SCHULE
HOFFSCHULTESTR. 25

48155 MÜNSTER

BESTAND

GRUNDRISS
1. OBERGESCHOSS

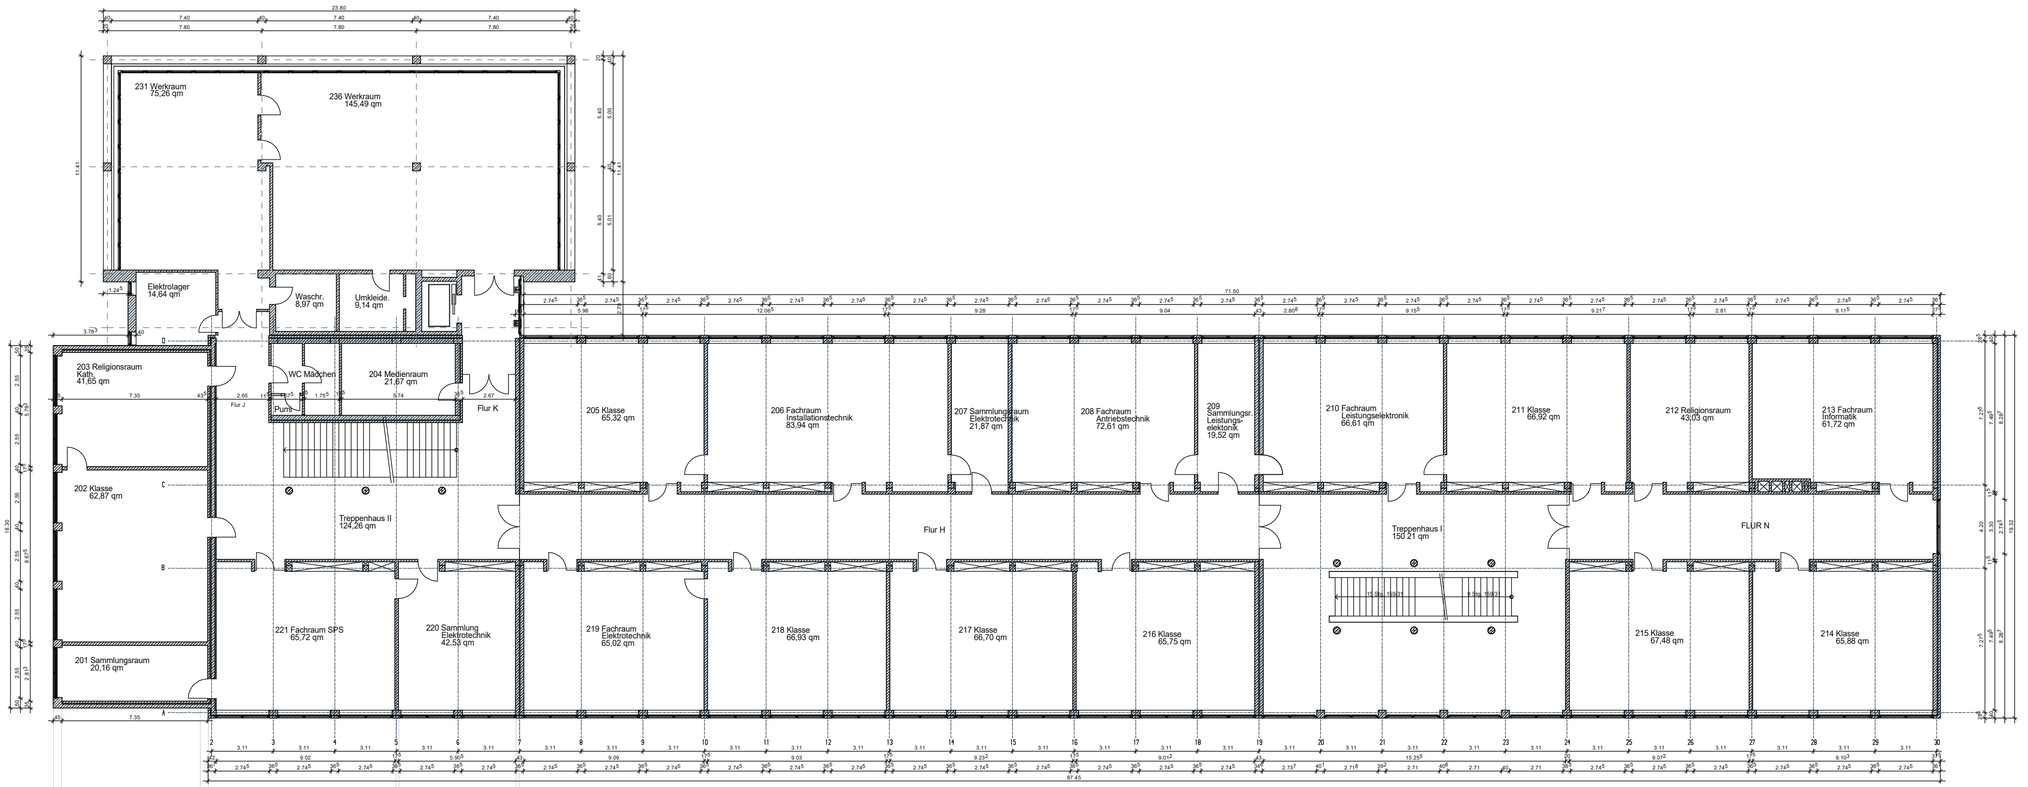

LEGENDE

Index	Datum	Name	Art der Änderung
a	14.05.2019	Hageney	Aktualisierung Bestand

387 Blattnummer	BESTAND Planphase
Bst/2 Planart/Bauteil	2. Obergeschoss Planinhalt Plangröße (ISO A0/0)
1:200 Maßstab	18.01.2010 Erstellung a 14.05.2019 Index
387_Hans-Böckler-Berufskolleg_GESAMTBESTAND-STANDORT Projektverzeichnis	
387-gesamt-hans-boeck.pro Projektdatei	
_PLAN\Bst-2-2Obergeschoss_M200 Planbezeichnung	
Zeichnung	Architektur und Projektsteuerung
Hageney Zeichnung	Bauen im Bestand
Projektleitung	Hemmen / Mörrken Fachabteilungs- / Abteilungsleitung
Nienaber / Michel Amtsleitung / Technische Leitung	

STADT MÜNSTER


Amt für Immobilien-management

HANS-BÖCKLER-SCHULE
HOFFSCHULTESTR. 25

48155 MÜNSTER

BESTAND

GRUNDRISS
2. OBERGESCHOSS

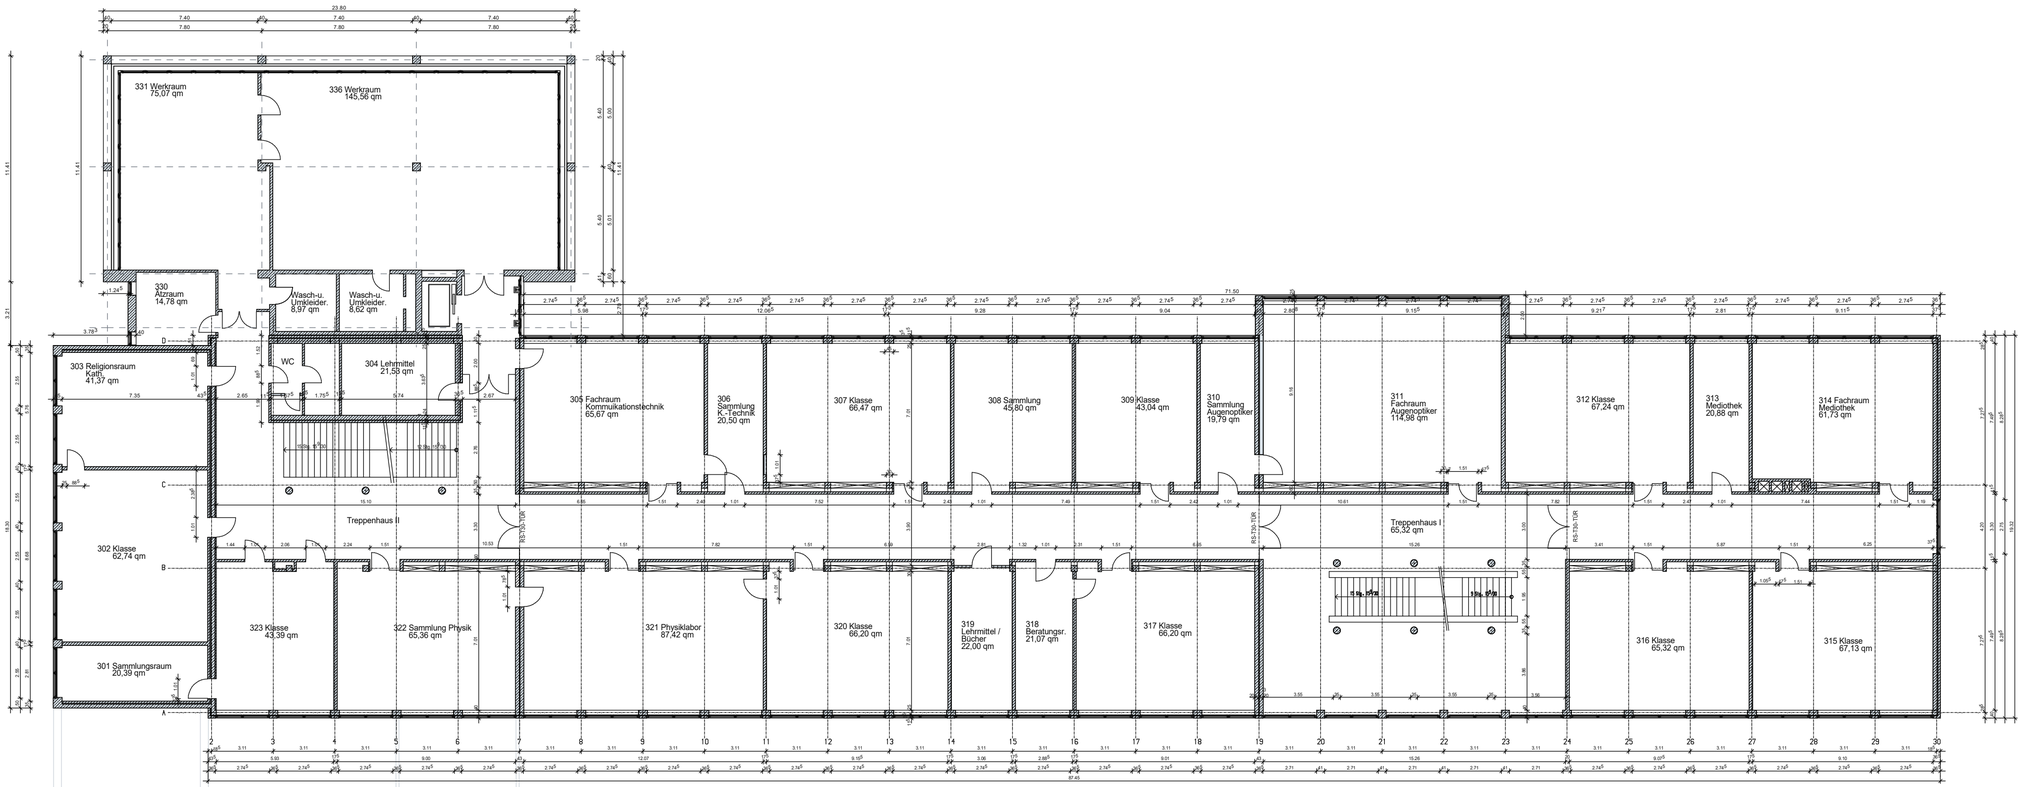

LEGENDE

Index	Datum	Name	Art der Änderung
a	14.05.2019	Hageney	Aktualisierung Bestand

387 Standortnummer	BESTAND Planphase
Bst/3 Planart/Bauteil	3. Obergeschoss Planinhalt Plangröße (ISO A0/A1)
1:200 Maßstab	18.01.2010 Erstellung a 14.05.2019 Index
387_Hans-Böckler-Berufskolleg_GESAMTBESTAND-STANDORT Projektverzeichnis	
387-gesamt-hans-boeck.pro Projektdatei	
_PLAN/Bst-3-3Obergeschoss_M200 Planbezeichnung	
Zeichnung	Architektur und Projektsteuerung
Hageney Zeichnung	Bauen im Bestand
Projektleitung	Hemmen / Mornken Fachdatenbetreuung / Abrechnungsleitung
Nienaber / Michel Amtsleitung / Technische Leitung	


STADT MÜNSTER
Amt für Immobilien-management

HANS-BÖCKLER-SCHULE
HOFFSCHULTESTR. 25

48155 MÜNSTER

BESTAND

GRUNDRISS
3. OBERGESCHOSS

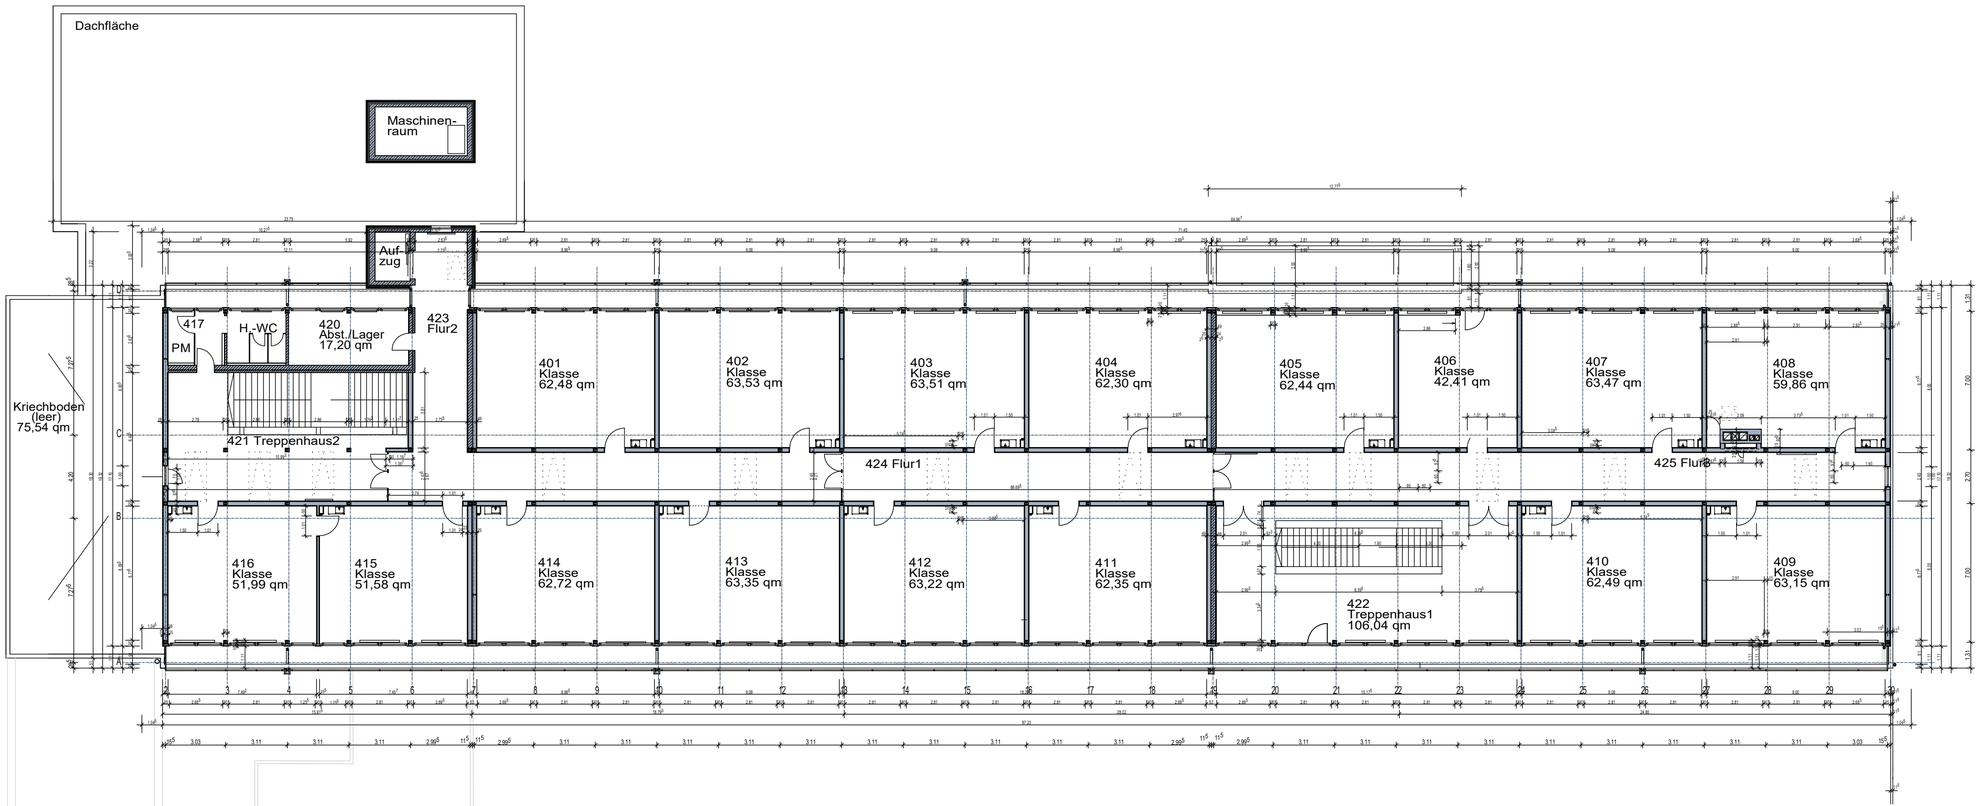

LEGENDE

Index	Datum	Name	Art der Änderung
a	14.05.2019	Hageney	Aktualisierung Bestand

387
Blattnummer

BESTAND
Planphase

Bst/4
Planart/Bauteil

4. Obergeschoss
Planinhalt

Plangröße: (627x830)

1:200
Maßstab

18.01.2010
Erstellung

a 14.05.2019
Index

387_Hans-Böckler-Berufskolleg_GESAMTBESTAND-STANDORT
Projektverzeichnis

387-gesamt-hans-boeck.pro
Projektdatei

_PLAN\Bst-4--4Obergeschoss_M200
Planbezeichnung

Zeichnung: Architektur und Projektsteuerung

Hageney
Zeichnung

Bauen im Bestand

Projektleitung

Hemmen / Mümken
Fachdatenerfassung / Abnahmegestaltung

Nienaber / Michel
Ämtleitung / Technische Leitung

STADT MÜNSTER

Amt für Immobilien-
management


HANS-BÖCKLER-SCHULE
HOFFSCHULTESTR. 25

48155 MÜNSTER

BESTAND

GRUNDRISS
4. OBERGESCHOSS

EG - Umriss

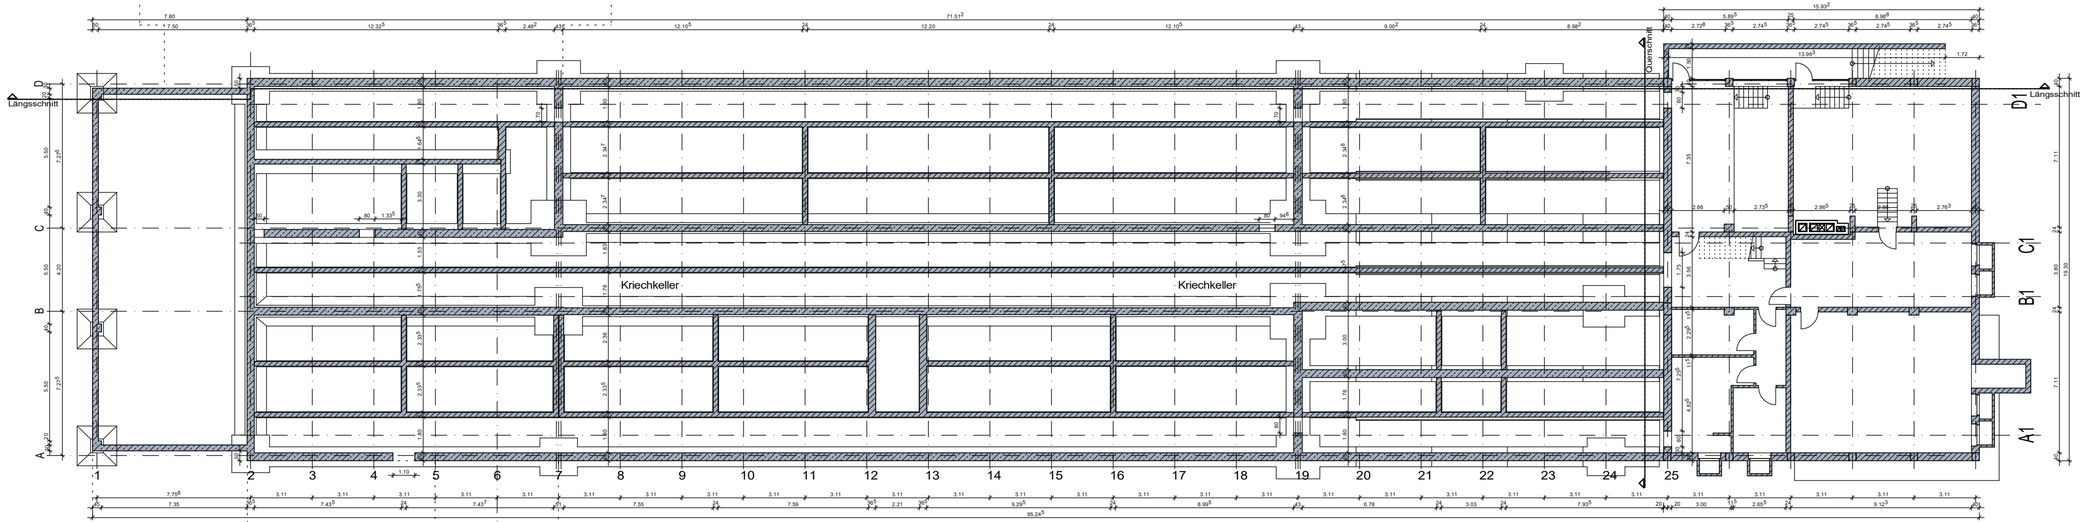

LEGENDE

Index	Datum	Name	Art der Änderung
a	14.05.2019	Hageney	Aktualisierung Bestand

387
Standortnummer

BESTAND
Planphase

Bst/-1
Planart/Bauteil

Kellergeschoss
Planinhalt

Plangröße 620x500

1:200
Maßstab

18.01.2010
Erstellung

a 14.05.2019
Index

387_Hans-Böckler-Berufskolleg_GESAMTBESTAND-STANDORT
Projektverzeichnis

387-gesamt-hans-boeck.pro
Projektdatei

_PLAN\Bst-1-Kellergeschoss_gesamt_M200
Plandatei/Zeichnung

Zeichnung
Architektur und Projektsteuerung

Hageney
Zeichnung
Bauen im Bestand

Projektleitung
Hemmen / Mornken
Fachdatenerfassung / Abteilungsleitung

Nienaber / Michel
Amtsleitung / Technische Leitung

STADT MÜNSTER
Amt für Immobilien-management

HANS-BÖCKLER-SCHULE
HOFFSCHULTESTR. 25

48155 MÜNSTER

BESTAND

GRUNDRISS
KELLERGESCHOSS

WC Jungen

Vorr. Jungen

Treppenhaus

Treppenhaus
- 15

Umkleide

WC

Duschen

Galerie

+ 55

Luftraum Turnhalle

Lager

Umkleide/
Aufenthalt
Reinigungskräfte

Foyer

D-WC

H-WC

Zaun

a 22.03.2021 Hageney
Index Datum Name Art der Änderung

387
Bereichsnummer

BESTAND
Planphase

Bst/0 TH
Maßstab

TURNHALLE ERDGESCHOSS
Bauteil Bauabschnitt Bauphase Bauteil

1:100
Maßstab

08.09.2017
Erstellung

a 22.03.2021
Datum

387_Hans-Böckler-Berufskolleg_GESAMTBESTAND-STANDORT
Projektverzeichnis

387-gesamt-hans-boeck.pro
Projektdatei

_PLAN/Bst-0-Erdgeschoss_TH_M100
Planbezeichnung

Zeichnung: Architektur und Projektsteuerung

Hageney
Zeichnung

Bauen im Bestand

Projektleitung

Hemmerv / Münken
Fachdisziplinleitung / Abteilungsleitung

Nienaber / Michel
Anmeldung / Technische Leitung


STADT MÜNSTER
Amt für Immobilien-management

HANS-BÖCKLER-BERUFSKOLLEG HOFFSCHULTESTR. 25

48155 MÜNSTER

BESTAND

GRUNDRISS TH ERDGESCHOSS

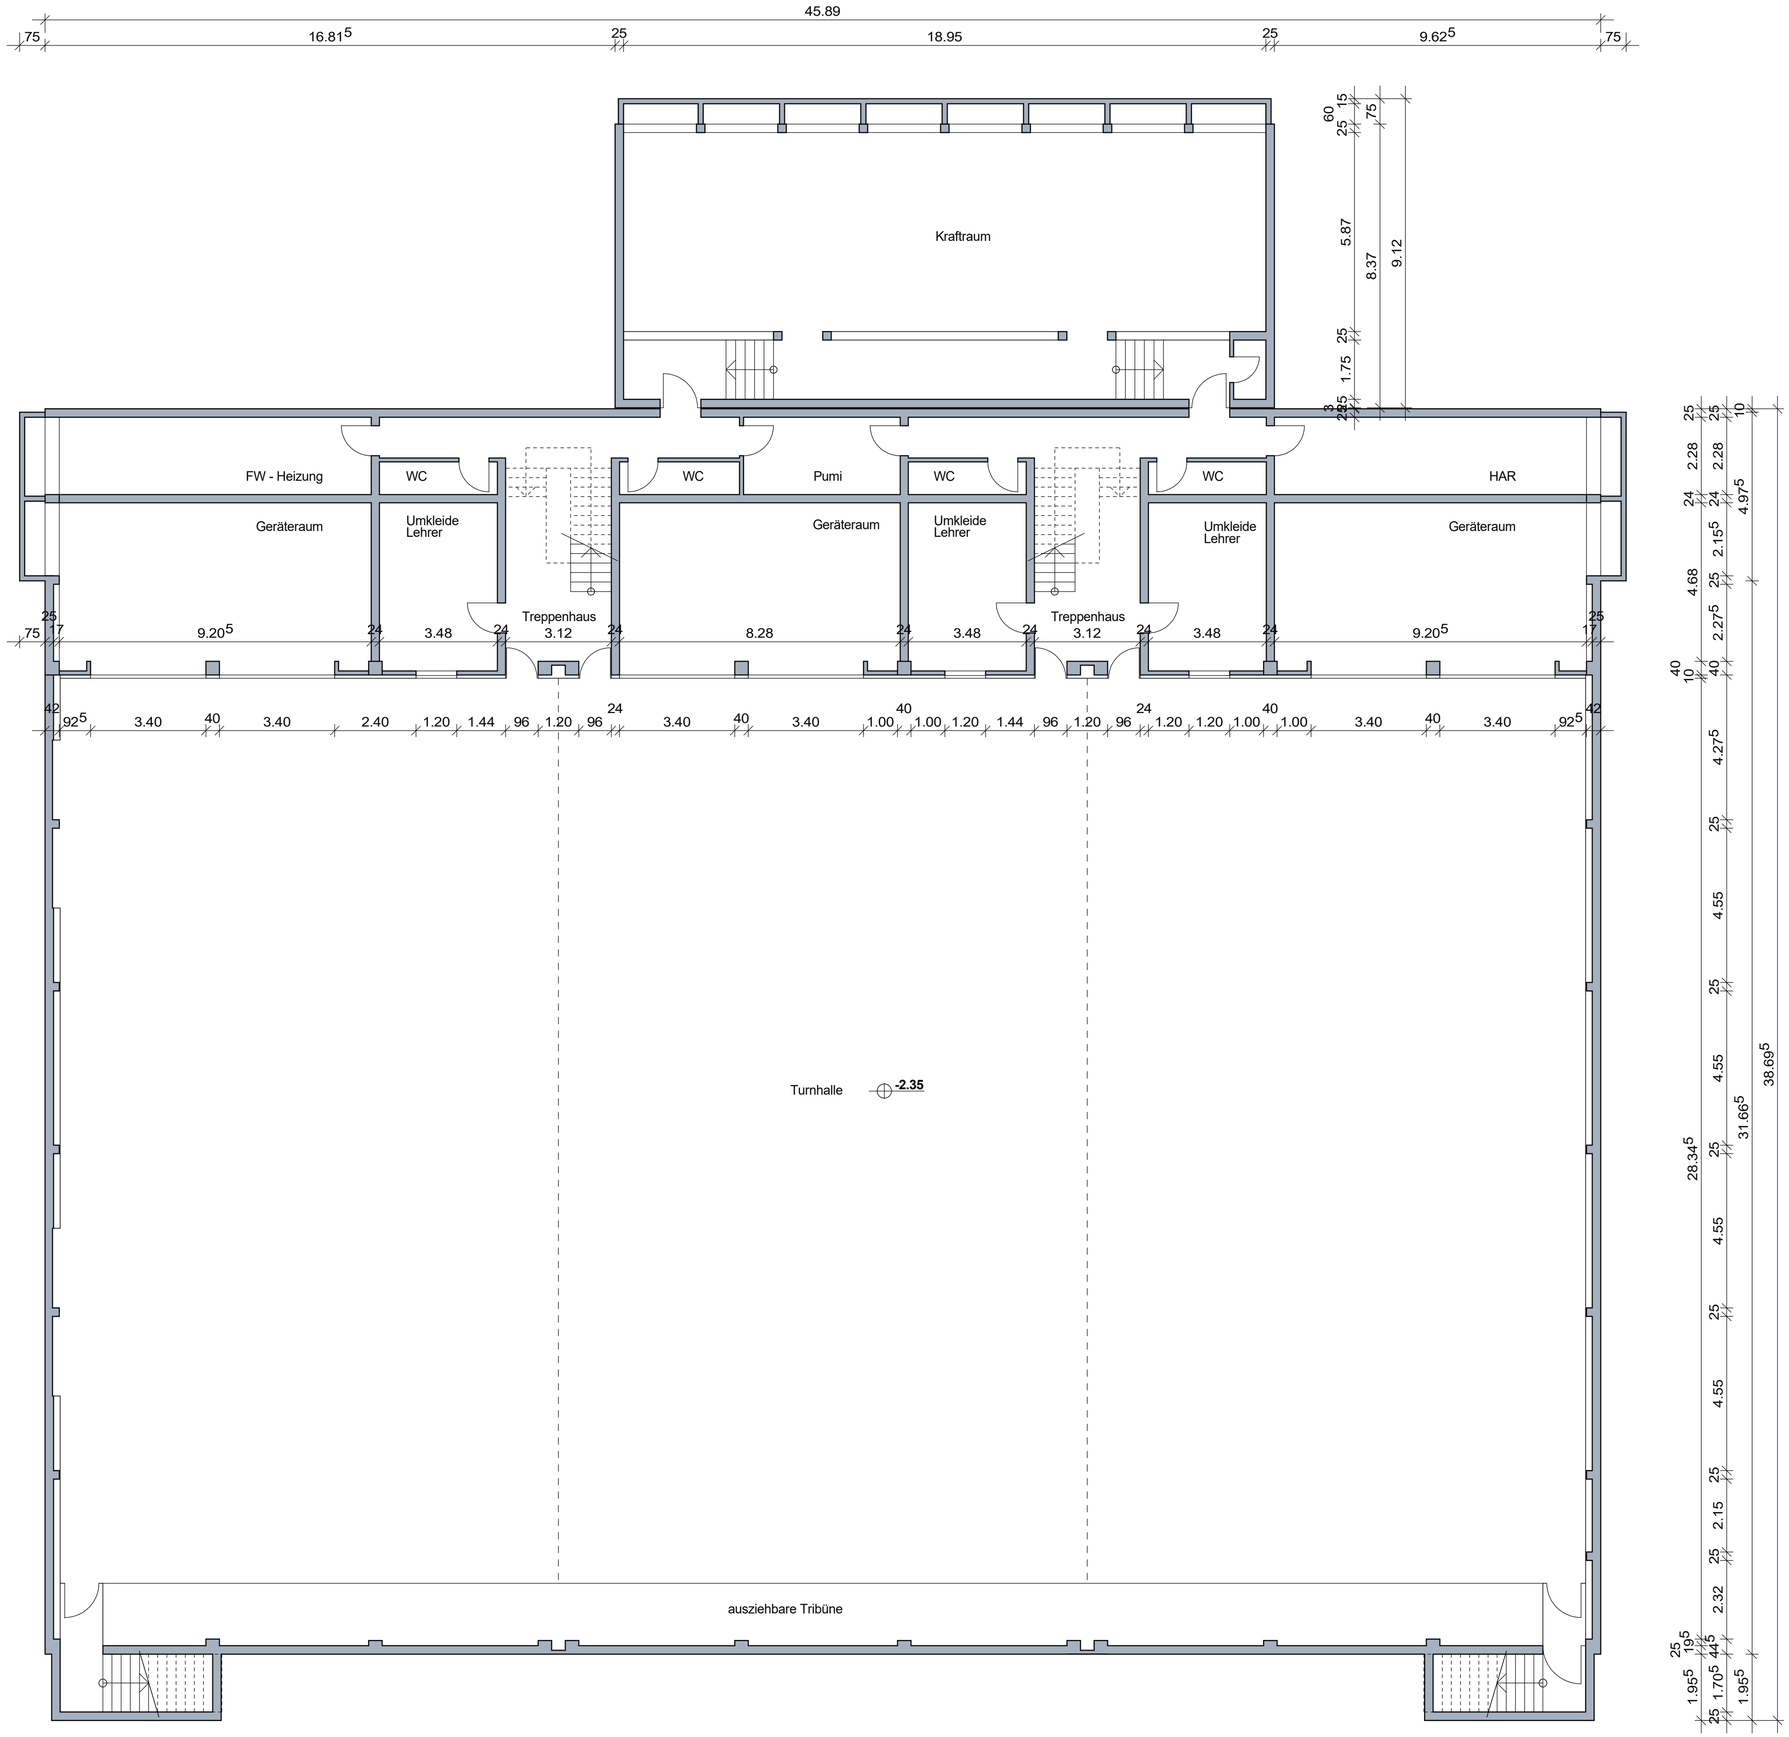

Index	Datum	Name	Art der Änderung
a	22.03.2021	Hageney	

387
Raumnummer

BESTAND
Planphase

Bst/-1 TH
Plan/Blattnr.

Turnhalle Kellergeschoss
Planinhalt

Planphase: EDM650

1:100
Maßstab

18.01.2010
Erstellung

a 22.03.2021
Index

387_Hans-Böckler-Berufskolleg_GESAMTBESTAND-STANDORT
Projektverzeichnis

387-gesamt-hans-boeck.pro
Projektdatei

_PLAN\Bst--1-Kellergeschoss_TH_M100
Planbezeichnung

Zeichnung: Architektur und Projektsteuerung

Hageney
Zeichnung

Bauen im Bestand

Projektleitung: Hemmers / Münnken
Fachbereitleitung / Abteilungsleitung

Niemeier / Michel
Amtsleitung / Technische Leitung

STADT MÜNSTER
Amt für Immobilien-management

HANS-BÖCKLER-BERUFSKOLLEG
HOFFSCHULTESTR. 25

48155 MÜNSTER

BESTAND

GRUNDRISS TH
KELLERGESCHOSS