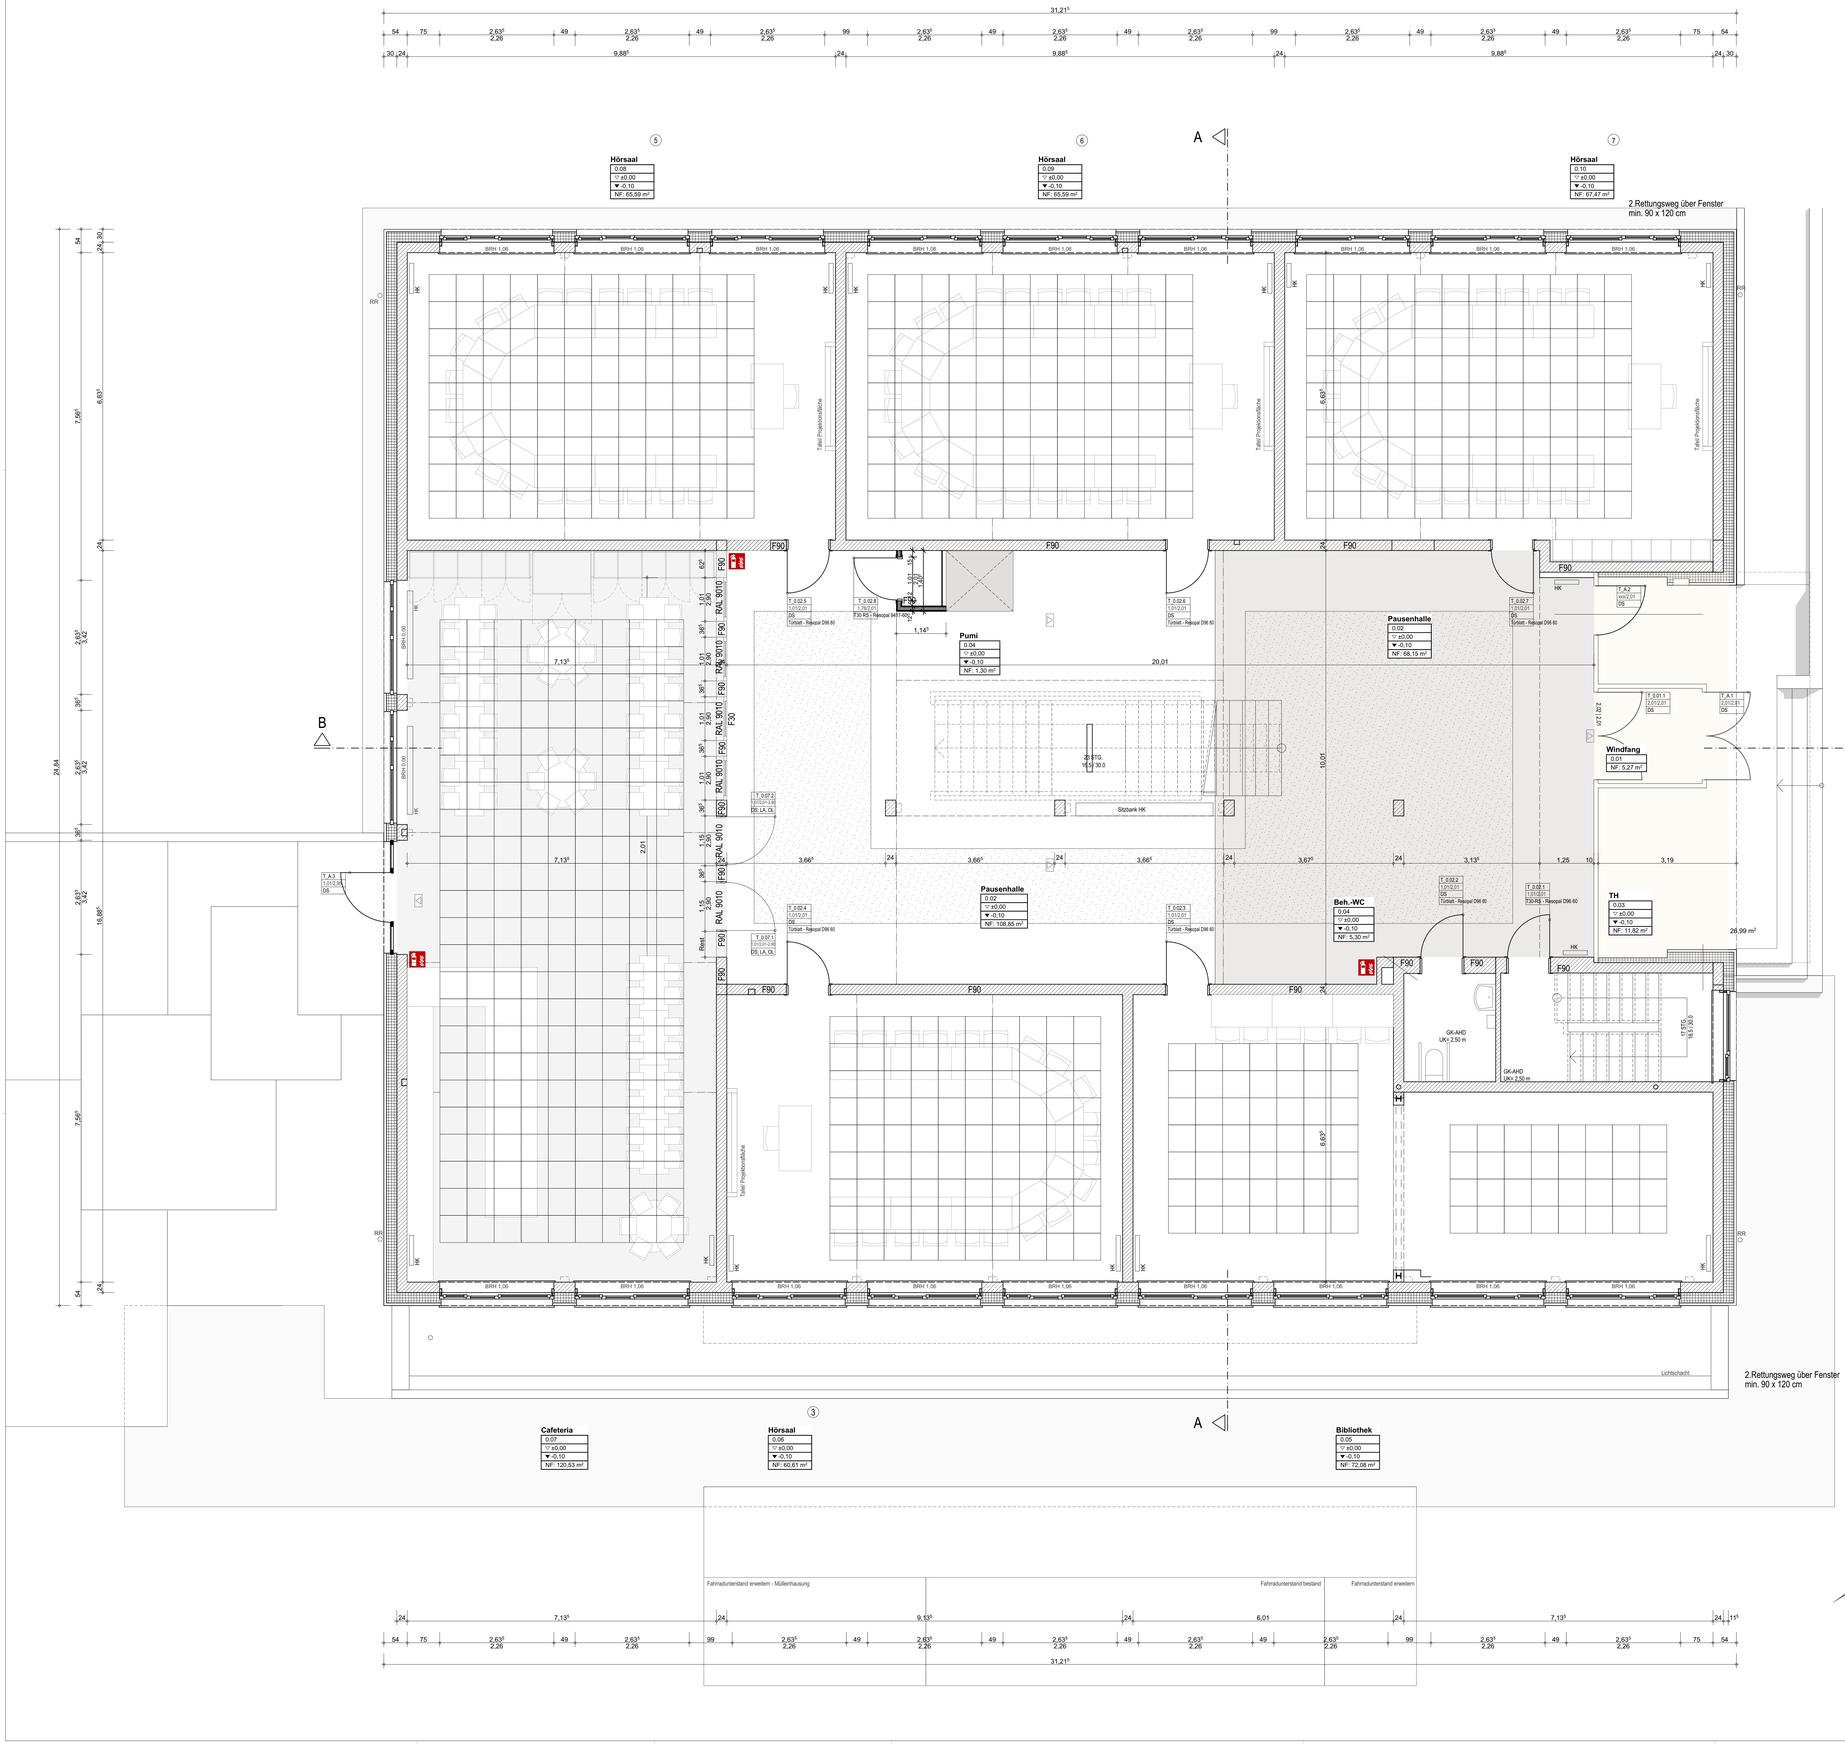


Druckknopfmelder Hausalarm
Akustischer Signalgeber
Mehrkriterienmelder
Mehrkriterienmelder mit Sirene
Feuerlöscher W6
BMZ Brandmeldezentrale
Rettungszeichenleuchte Einzelbatterie
Sicherheitsleuchte Anbau Einzelbatterie

VERTEILER

EMPFÄNGER	-	A	B	C	D	E	F	G	H	I	J
	Ansicht/Datei	Ansicht/Datei	Ansicht/Datei	Ansicht/Datei	Ansicht/Datei	Ansicht/Datei	Ansicht/Datei	Ansicht/Datei	Ansicht/Datei	Ansicht/Datei	Ansicht/Datei


ÄNDERUNGEN


INDEX	DATUM	BEARB.
A		
B		
C		
D		
E		
F		
G		
H		
I		
J		
K		

Bestand		Leichtbau	
Neubau		XXXXX	
Rückbau		XXXXX	

Alle Maße sind vor Ort zu prüfen!

StIWL

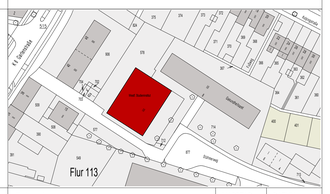PLANSTAND	Revisionsplanung
PROJEKT	Studieninstitut Münster
BAUTEIL NUTZUNG	Stühmerweg 10 48147 Münster
LAGEPLAN	
PLANINHALT	Erdgeschoss
MASSTAB	1:50
DATUM	28.10.2015
BAUHERR	**Studieninstitut Westfalen-Lippe** Stühmerweg 10 48147 Münster
ARCHITEKT	SCHOEPS & SCHLÜTER Architekten GmbH Tel +49(0)251 289 23 53-0 Fax +49(0)251 289 23 53-53 Mail info@schoeps-schluefer.de w www.schoeps-schluefer.de
BEARBEITET	Haverkamp
PLANNUMMER	Erdgeschoss Rippendecke
DATEINAME	OE_RE_StIWL_Stühmerweg_2015-10-15.pln
BLATTGRÖSSE	**A0** 1189 x 841
	B

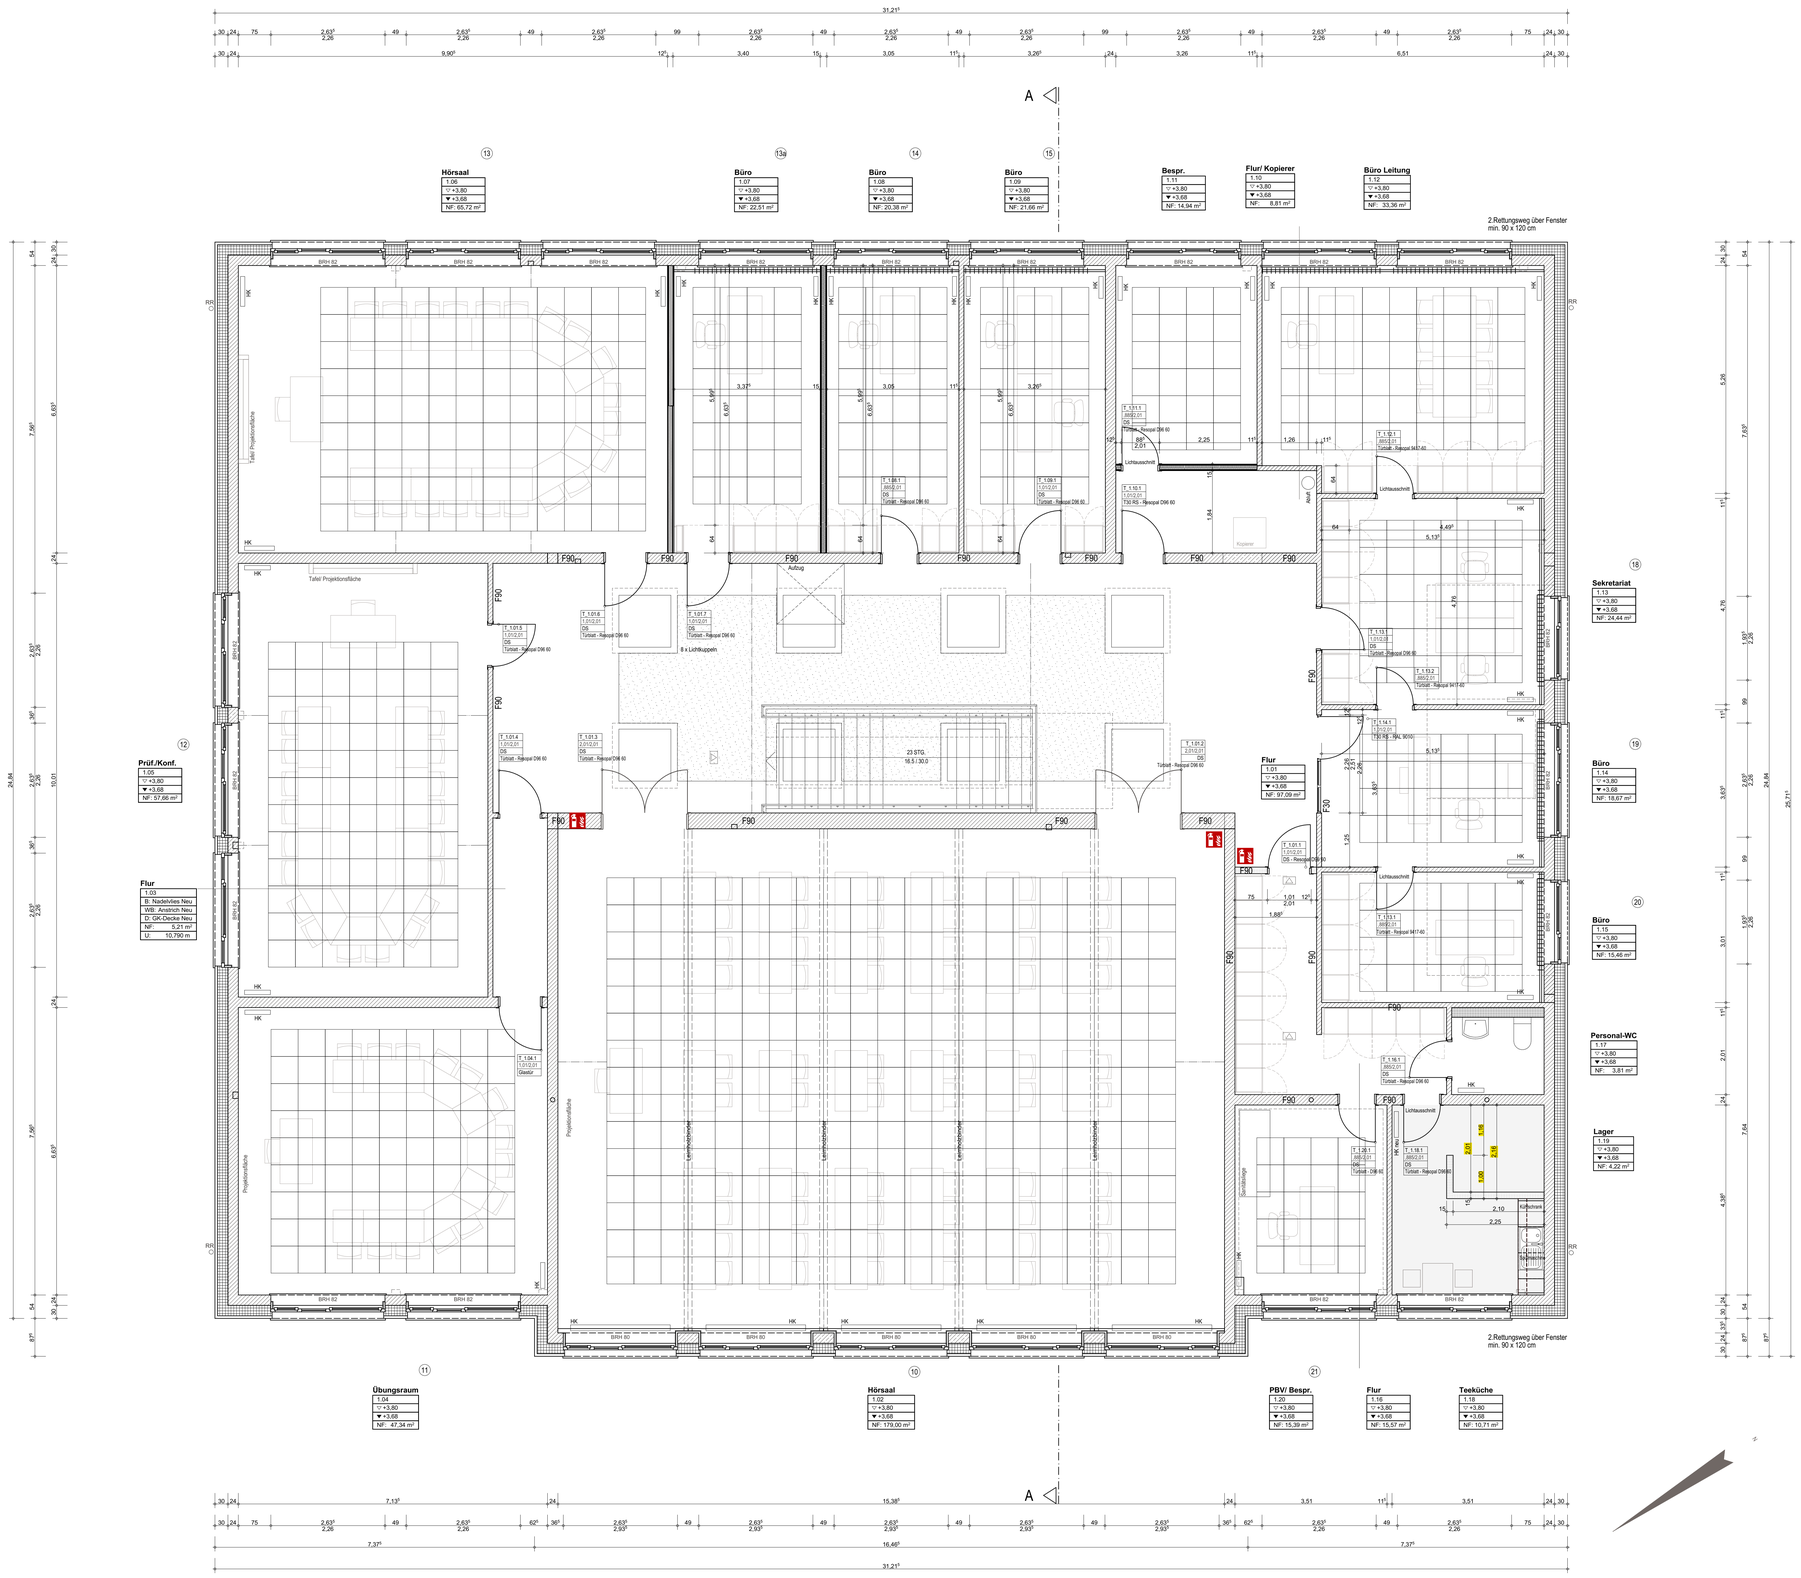

Druckknopfmelder Hausalarm
Akustischer Signalgeber
Mehrkriterienmelder
Mehrkriterienmelder mit Sirene
Feuerlöscher IW6
BMZ Brandmeldezentrale
Rettungszeichenleuchte Einzelbatterie
Sicherheitsleuchte Anbau Einzelbatterie

VERTEILER

EMPFÄNGER	-	A	B	C	D	E	F	G	H	I	J
	Ansicht/Datei	Ansicht/Datei	Ansicht/Datei	Ansicht/Datei	Ansicht/Datei	Ansicht/Datei	Ansicht/Datei	Ansicht/Datei	Ansicht/Datei	Ansicht/Datei	Ansicht/Datei

ÄNDERUNGEN


INDEX	DATUM	BEARB.
A		
B		
C		
D		
E		
F		
G		
H		
I		
J		
K		

Bestand		Leichtbau	
Neubau		XXXXX	
Rückbau		XXXXX	

Alle Maße sind vor Ort zu prüfen!

StlWL

PLANSTAND	Revisionsplanung
PROJEKT	Studieninstitut Münster
BAUTEIL NUTZUNG	Stühmerweg 10 48147 Münster
LAGEPLAN	
PLANINHALT	1.Obergeschoss
MASSTAB	1:50
DATUM	28.10.2015
BAUHERR	**Studieninstitut Westfalen-Lippe** Stühmerweg 10 48147 Münster
ARCHITEKT	SCHOEPS & SCHLÜTER Architekten GmbH Tel +4902051 289 23 53-0 Fax +4902051 289 23 53-53 Mail info@schoeps-schluefer.de w www.schoeps-schluefer.de
BEARBEITET	Haverkamp
PLANNUMMER	- Obergeschoss
DATEINAME	OE_RE_StWL_Stühmerweg_2015-10-15.pln
BLATTGRÖSSE	**A0** 1189 x 841
	B

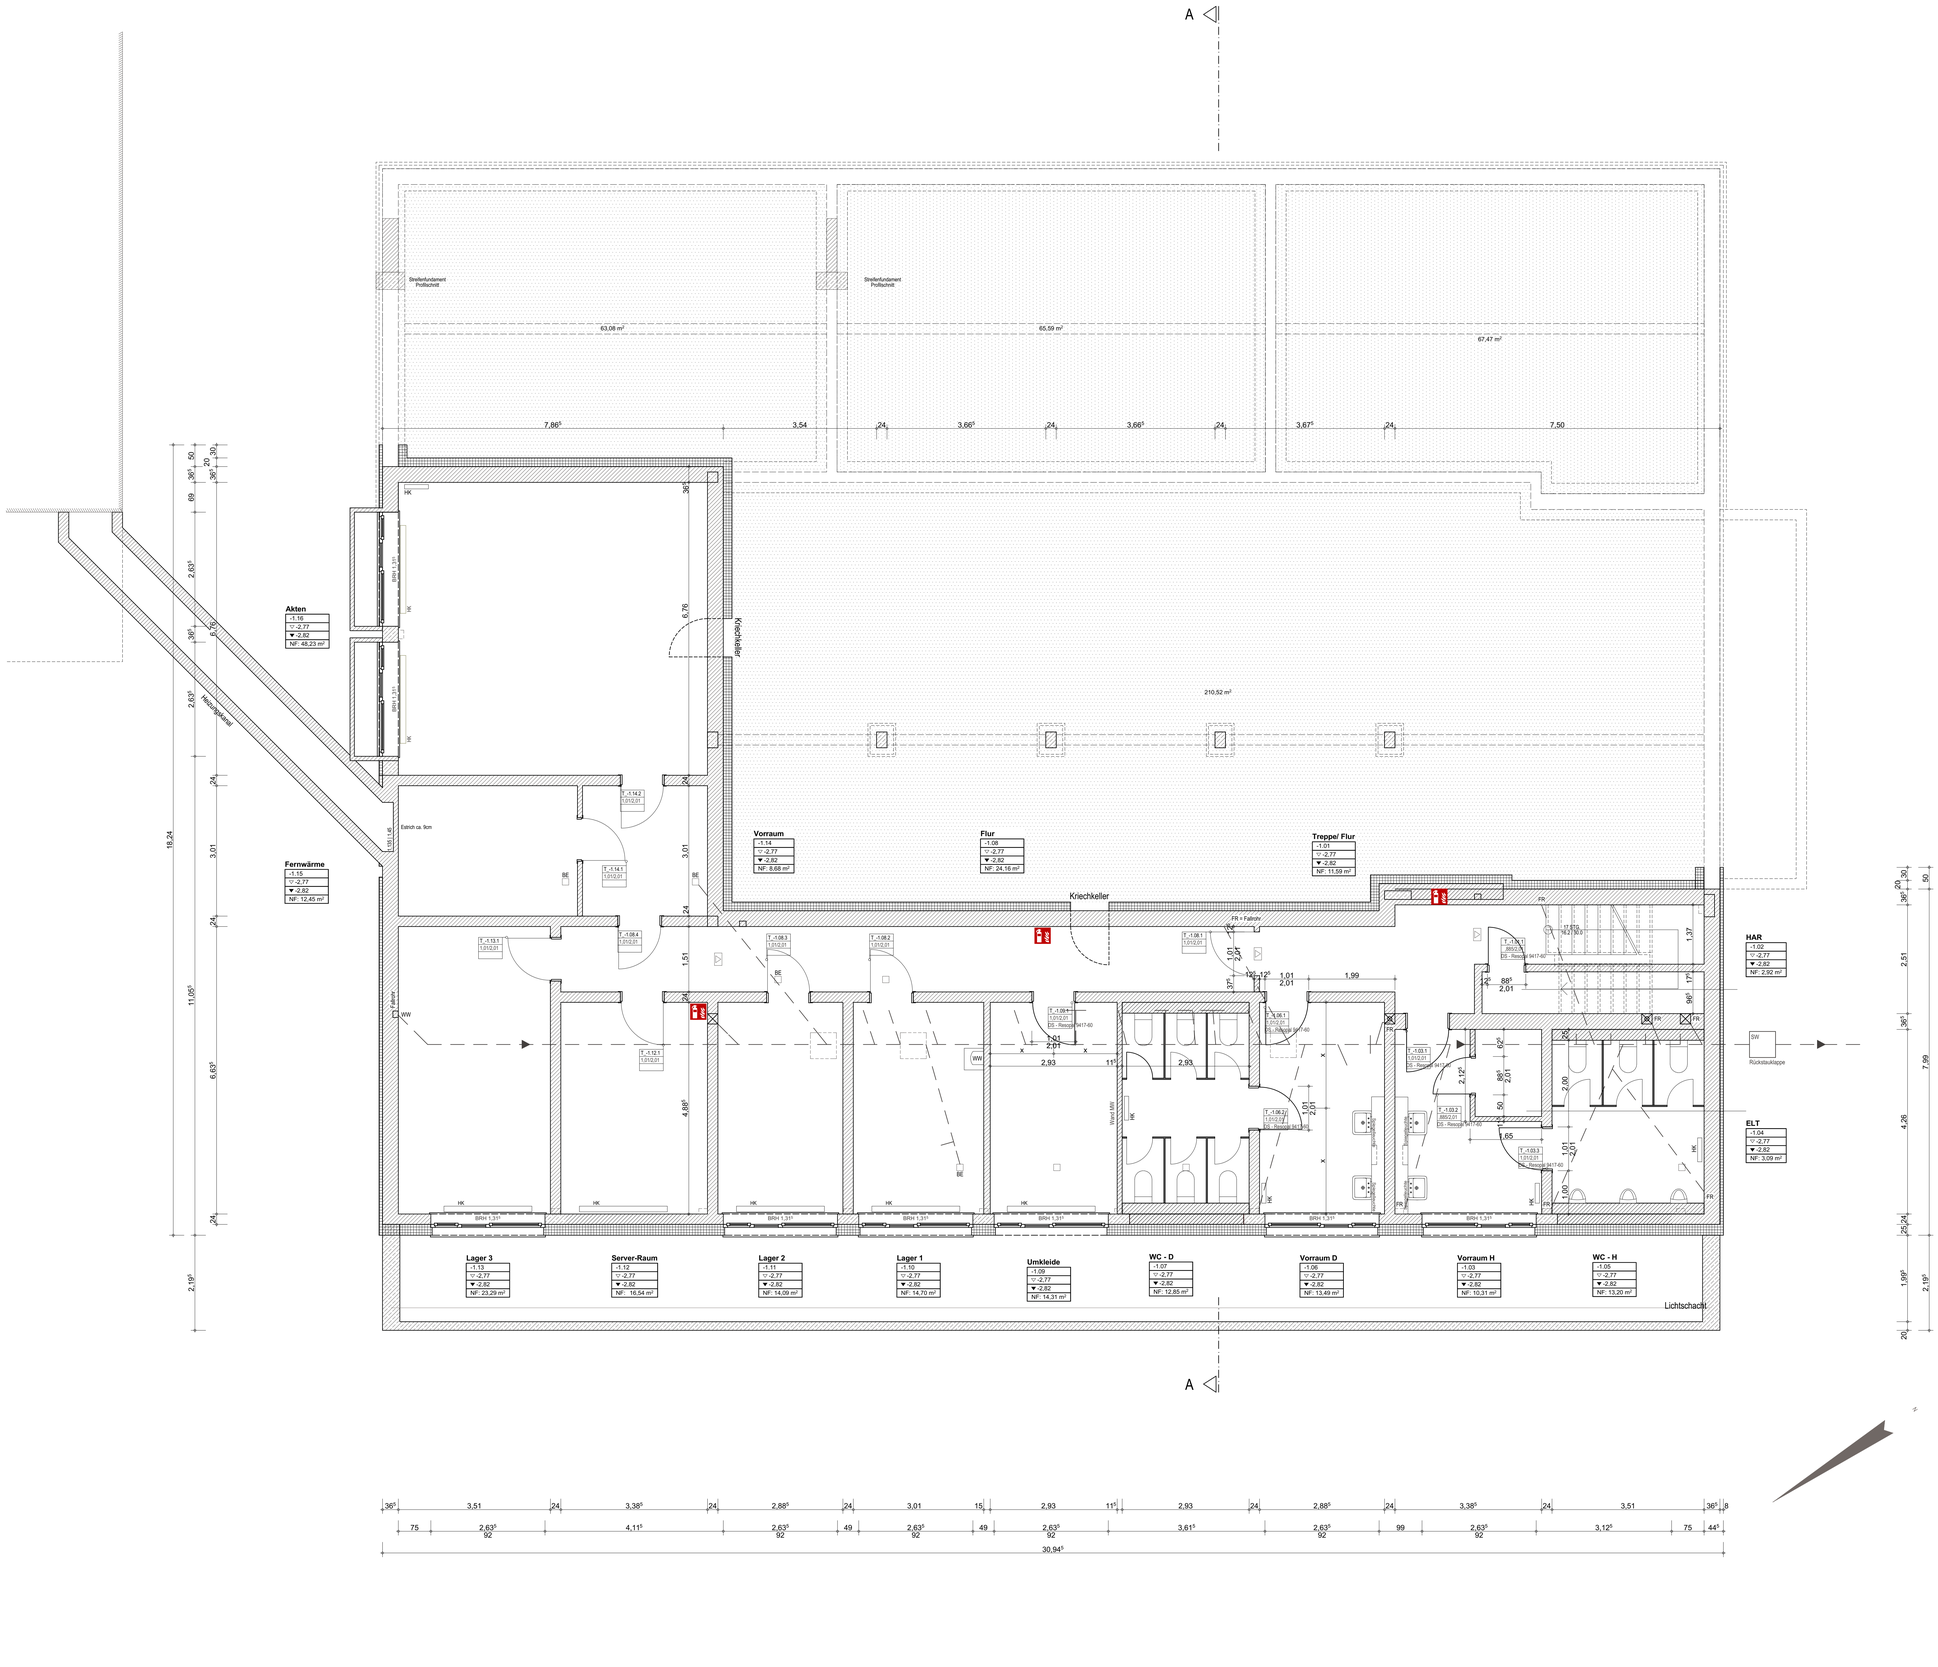

Druckknopfmelder Hausalarm
Akustischer Signalgeber
Mehrkriterienmelder
Mehrkriterienmelder mit Sirene
Feuerlöscher IW6
BMZ Brandmeldezentrale
Rettungszeichenleuchte Einzelbatterie
Sicherheitsleuchte Anbau Einzelbatterie

VERTEILER

EMPFÄNGER	-	A	B	C	D	E	F	G	H	I	J
	Ansicht/Datum	Ansicht/Datum	Ansicht/Datum	Ansicht/Datum	Ansicht/Datum	Ansicht/Datum	Ansicht/Datum	Ansicht/Datum	Ansicht/Datum	Ansicht/Datum	Ansicht/Datum


ÄNDERUNGEN

	INDEX	DATUM	BEARB.
	A		
	B		
	C		
	D		
	E		
	F		
	G		
	H		
	I		
	J		
	K		

Bestand		Leichtbau	
Neubau		XXXXX	
Rückbau		XXXXX	

Alle Maße sind vor Ort zu prüfen!

StlWL

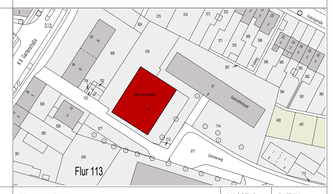PLANSTAND	Revisionsplanung
PROJEKT	Studieninstitut Münster
BAUTEIL NUTZUNG	Stühmerweg 10 48147 Münster
LAGEPLAN	

PLANINHALT	Untergeschoss	MASSTAB 1:50	DATUM 11.02.2016
BAUHERR	**Studieninstitut Westfalen-Lippe** Stühmerweg 10 48147 Münster		
ARCHITEKT	SCHOEPS & SCHLÜTER Architekten GmbH Tel +4902251 289 23 53-0 Fax +4902251 289 23 53-53 Mail info@schoeps-schluefer.de Iw www.schoeps-schluefer.de		
BEARBEITET	Haverkamp	PLANNUMMER Untergeschoss	A
DATEINAME	OE_RE_StWL_Stühmerweg_2015-10-15.pln	BLATTGRÖSSE **A0** 1189 x 841	