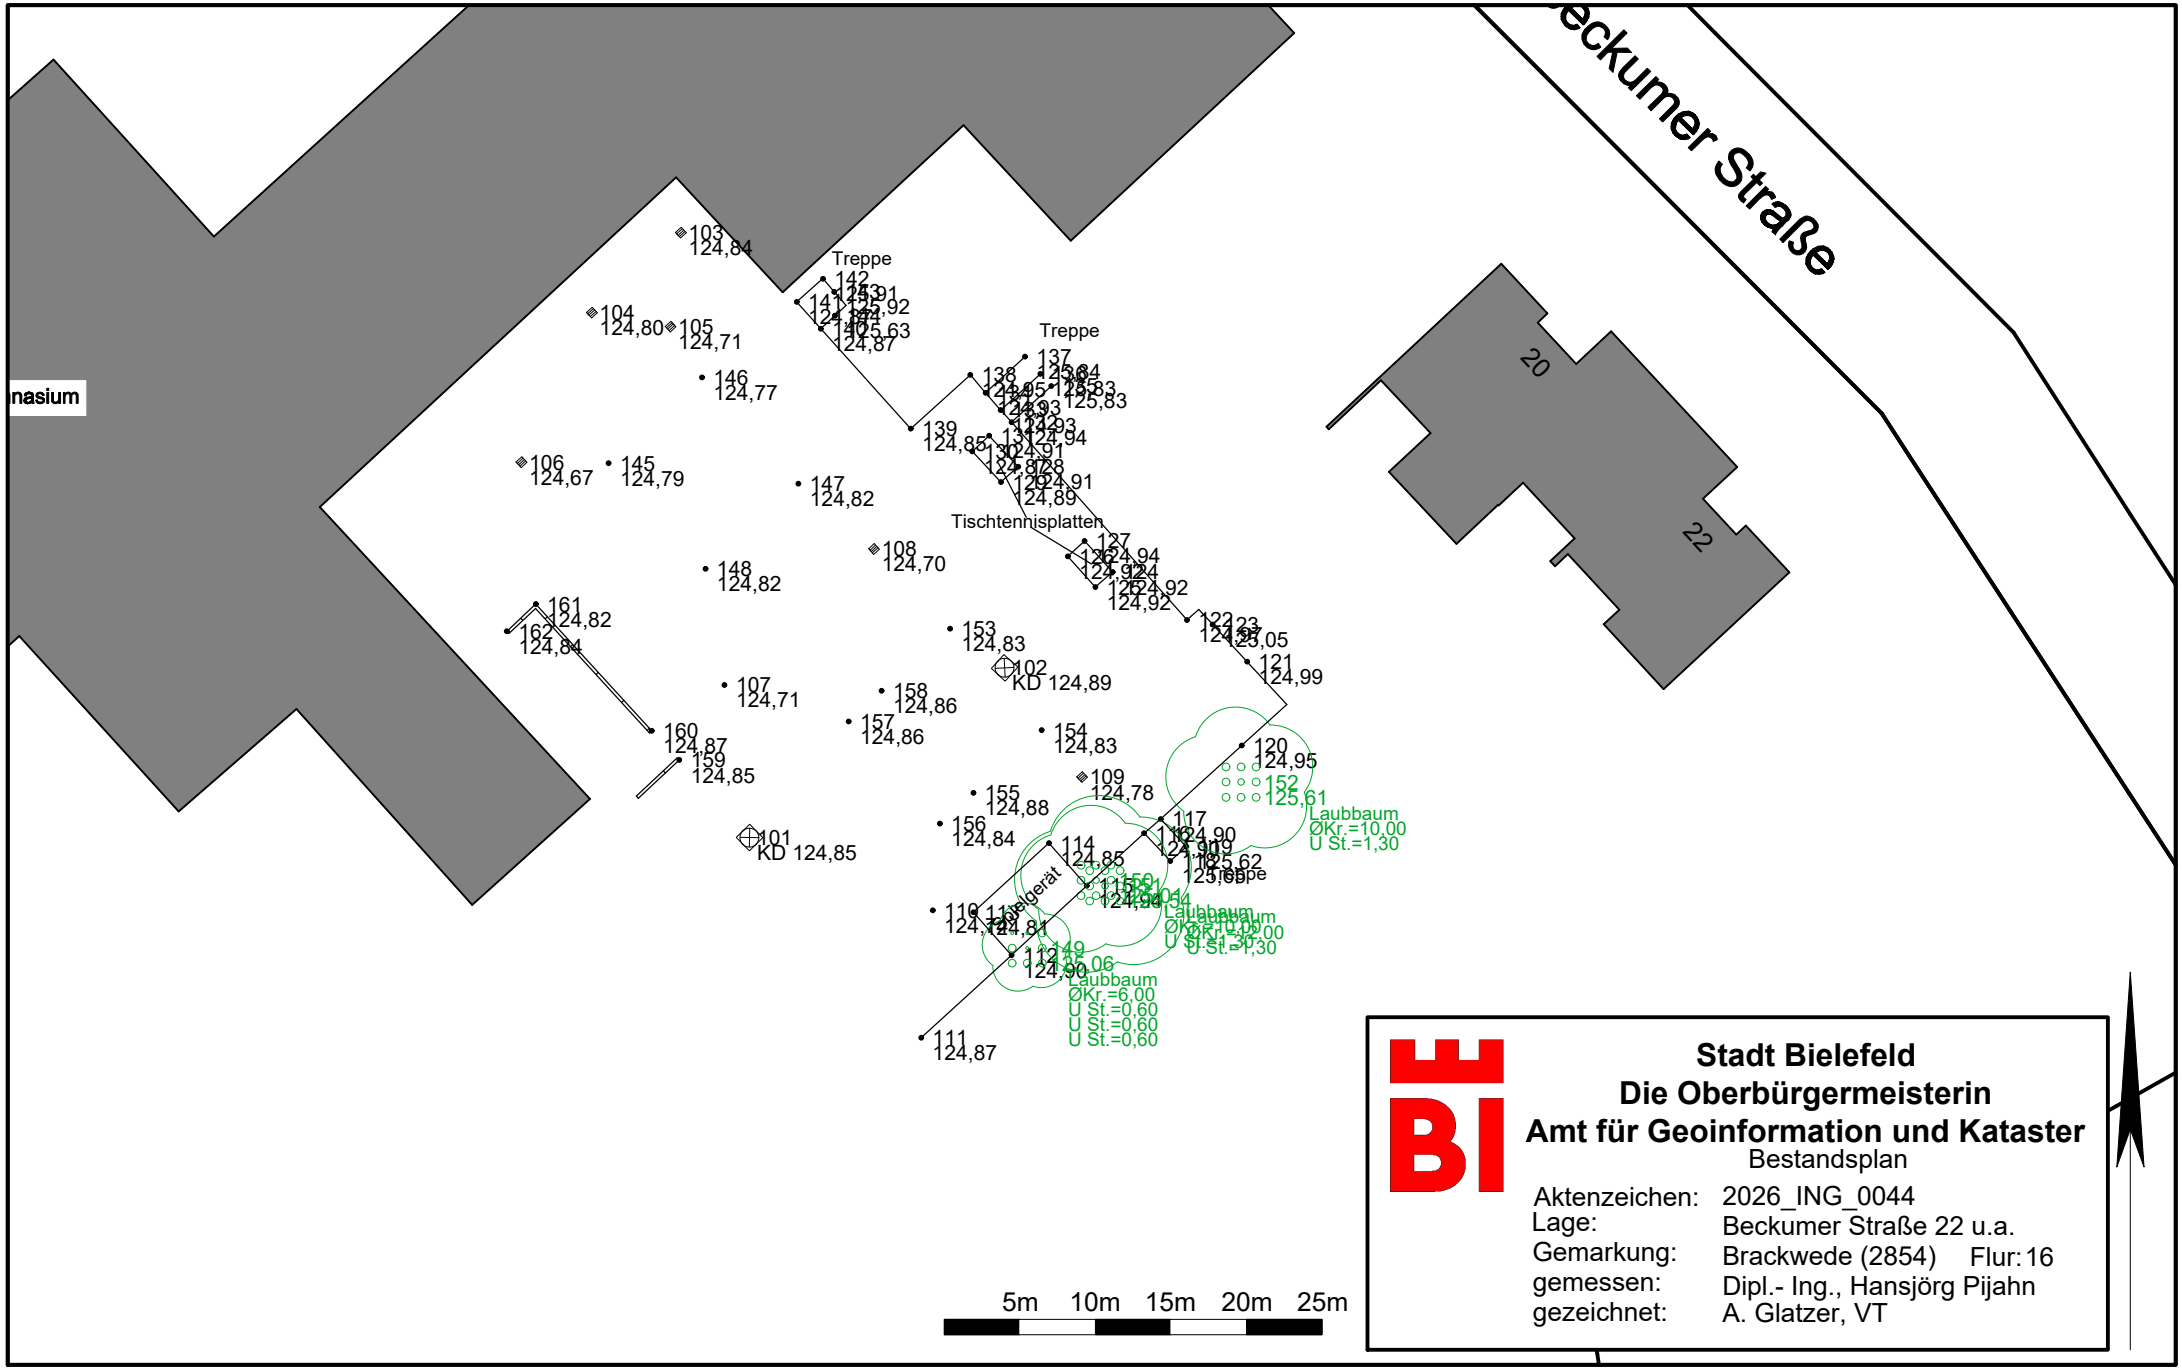

Stadt Bielefeld
Die Oberbürgermeisterin
Amt für Geoinformation und Kataster
Bestandsplan

Aktenzeichen:	2026_ING_0044
Lage:	Beckumer Straße 22 u.a.
Gemarkung:	Brackwede (2854) Flur: 16
gemessen:	Dipl.- Ing., Hansjörg Pijahn
gezeichnet:	A. Glatzer, VT

Maßstab: 1:500

Druckdatum: 22.05.2026